
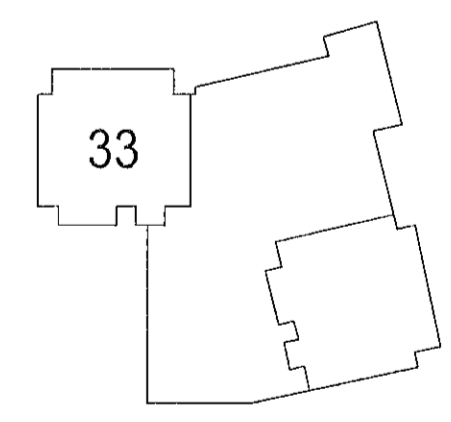


Útg.	Dags.	Skýring	Br. af:	Yfir.
A	16.12.2022	Verkeisning		
B	27.01.2023	Teikning upplifað		PWM

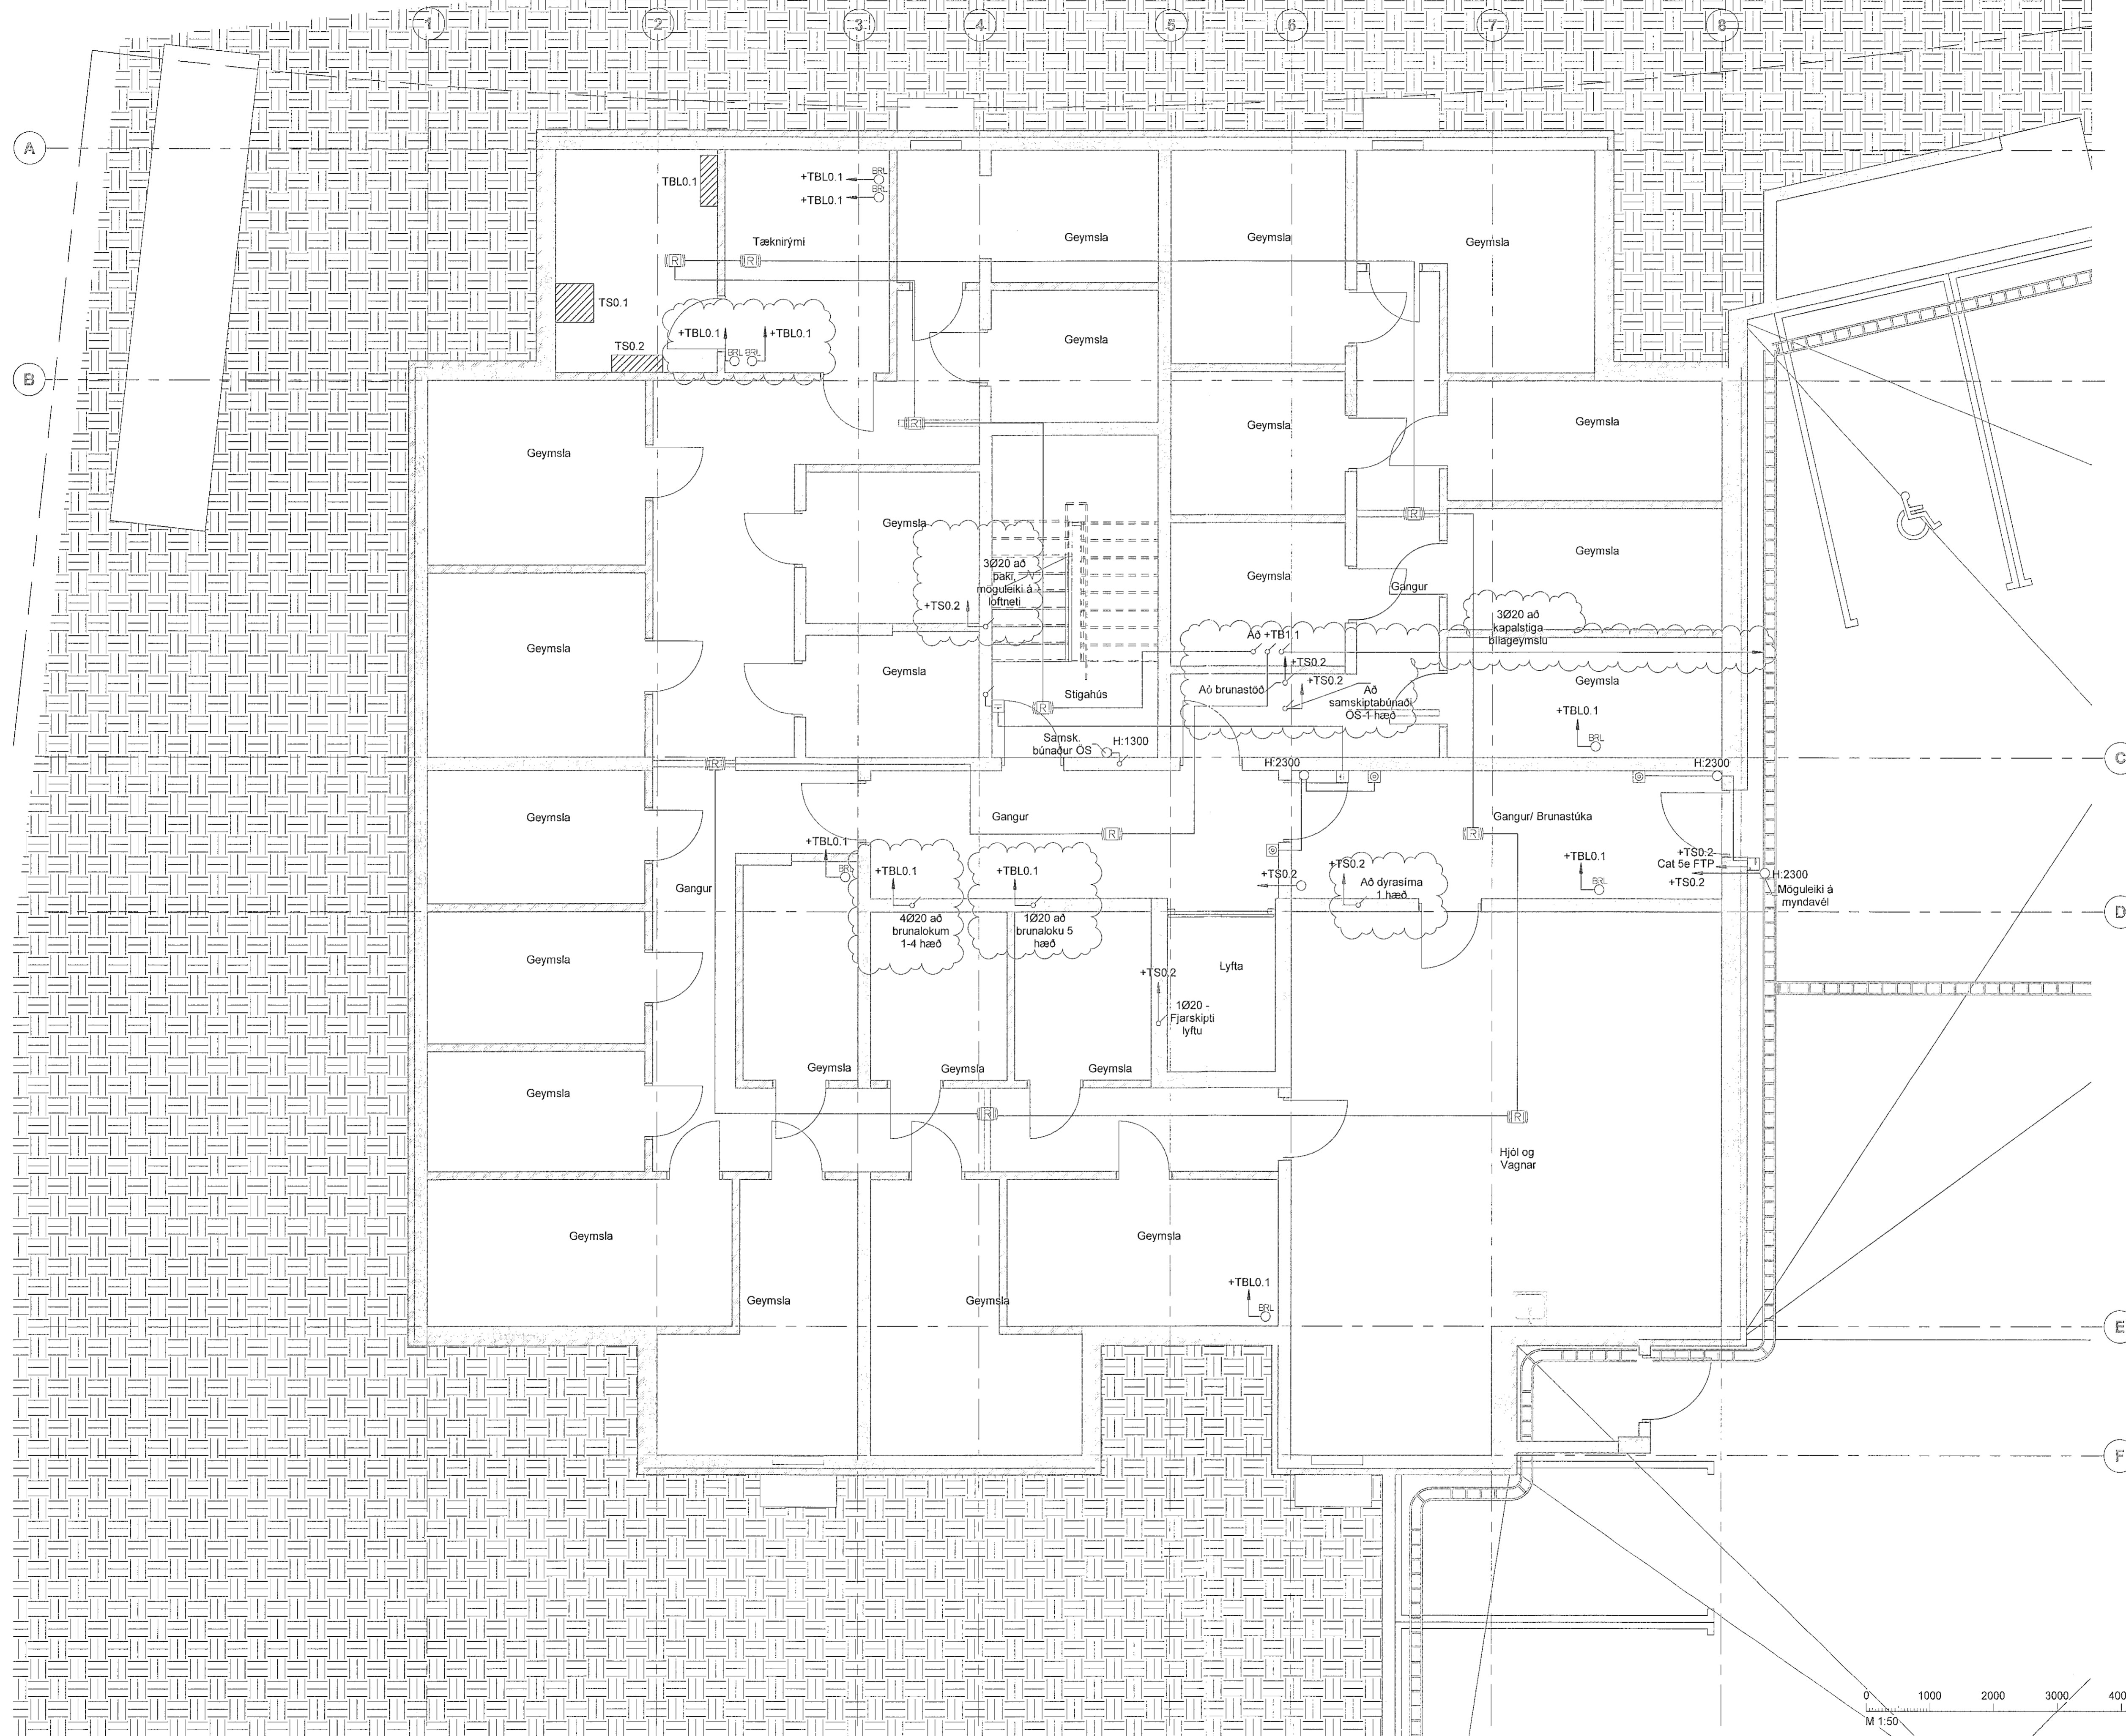

Hringhamar 33
221 Hafnarfjörður
Mhl.02

Rakkerfi
Smáspenna
Grunnmynd kjallari, hluti 1

TEIKNINGUR	BLASTÆRÐ	HANNAÐ	GESP/PPM
100488	A1	TEIKNAD	LRR/PPM
00_3_30_01		YFIRFARÐ	A1
DAGS:	MELKVARÐI	ÚTGAFA	
16.12.2022	1	50	B

Útgaðandi og dagsetning aðalupplýsinga:
Höfundur: Gunnar Egill Sveinsson - kt. 220461-5569
Höfundarstjóri: Hallur Kristmundsson - kt. 220573-3899

