


Sambýkkt þann

09. mars 2023

f. byggingarfulltrúans í Hafnarfirði  
Róbert A. Róbertsson

Vistað 2.2.2023 16:09:17 Úprentur: 13.09.2022

Útg.	Dags.	Skýring	Bréf. Yfirf.
A	13.09.2022	Verðteikning	ÖIB KAB
B	25.01.2023	Uppfærðar lagnir	ANT I ÖIB

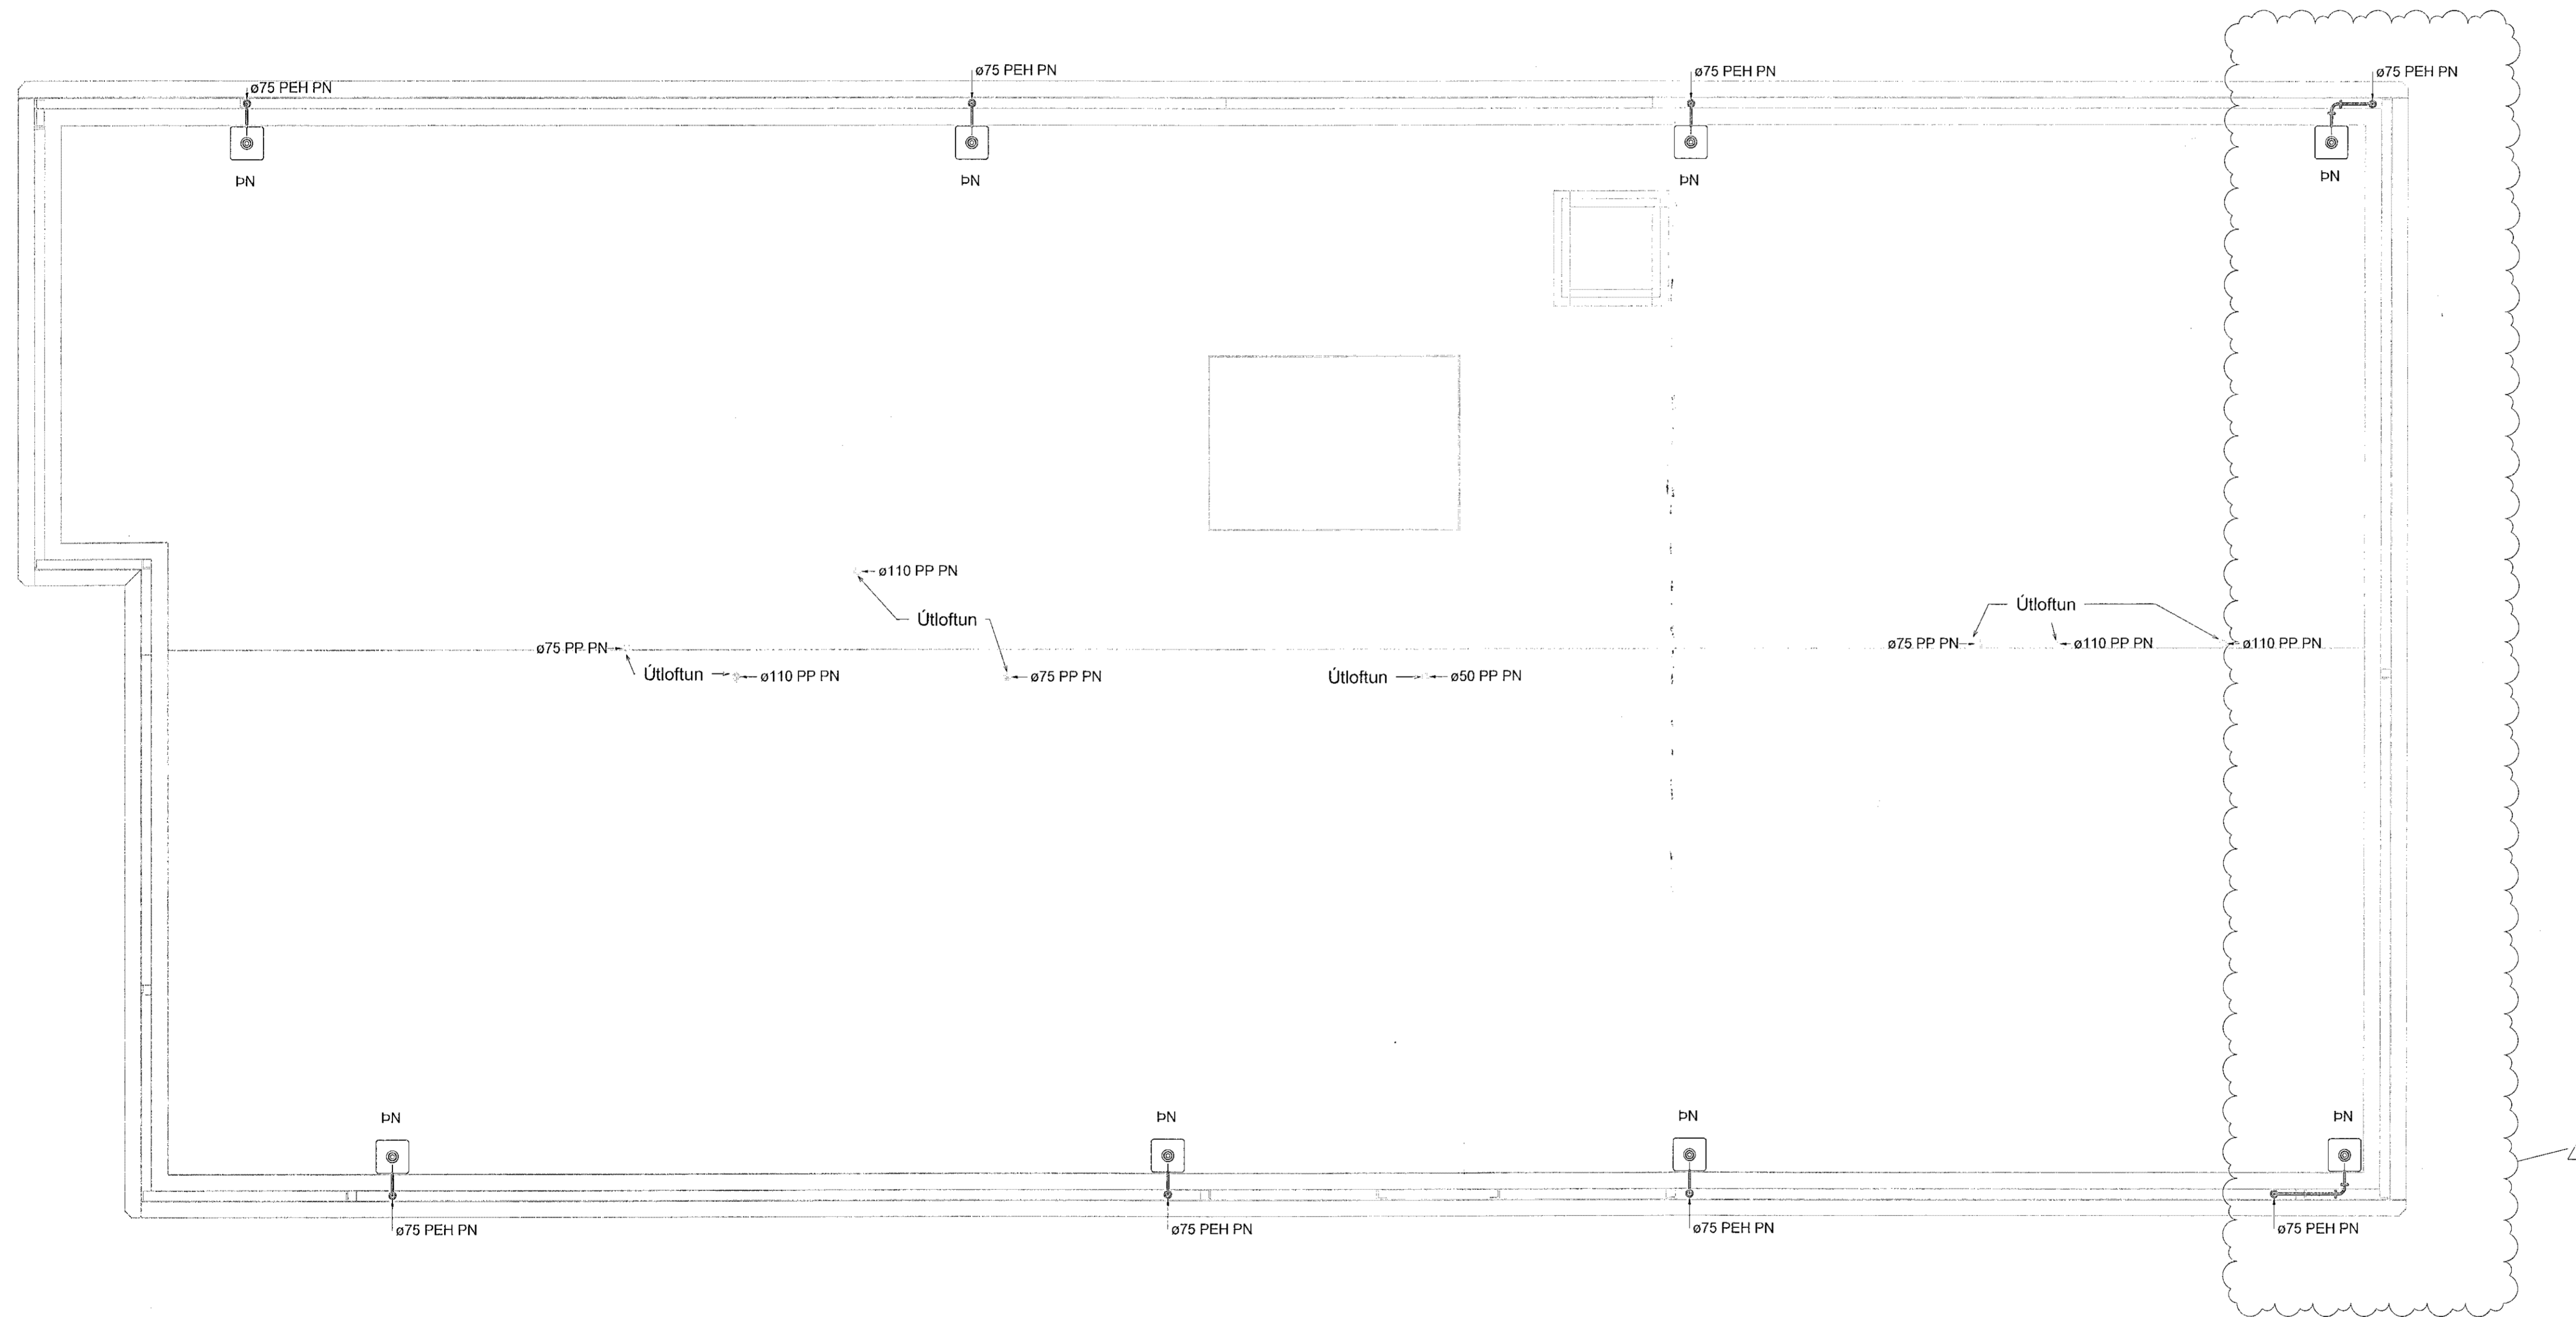

**Staðlaðar frárennslislengingar**  
(Nema annað sé tekið fram)

- Eldhúsvaskur ø50 PP
- Fræstivaskur ø50 PP
- Handlaug ø40 PP
- Salerni ø110 PP
- Þvottavél ø40 PP
- Uppþvottavél ø40 PP

Frárennslislagnir í eldhúsi eru í sökkli innréttingar nema að annað sé tekið fram

- Frárennsliskólpl
- Frárennsliregnvatn
- - - Frárennslidren

Almennt eru skólplagnir í 20% halla og regnvatnislagnir í 10% halla, nema annað sé tekið fram á teikningu.



Ómerktur hringur táknar að lagn færast upp eða niður innan hæðar. Hringur merktur PU, PN eða PU/PN táknar að lagn færast upp eða niður á milli hæða.

T.K - Áætlaður topp kóti  
B.K - Botnkóti

GN1 - DN50, Sturtuníðurfali, niðurvísandi tengistútur  
GN2 - DN50, Öryggisníðurfali, niðurvísandi tengistútur, með lykjarloku  
GN3 - DN50, Öryggisníðurfali, niðurvísandi tengistútur, með lykjarloku  
GN4 - DN100, Niðurfali í bilakjallara með grófsiu, niðurvísandi tengistútur  
GN5 - DN50, Sturtuníðurfali, niðurvísandi tengistútur

NF1 - DN70, Niðurfali með niðurvísandi tengistút.

NF2 - DN100, Niðurfali með niðurvísandi tengistút með sandfangi.

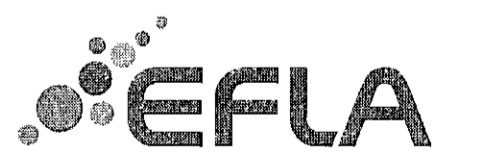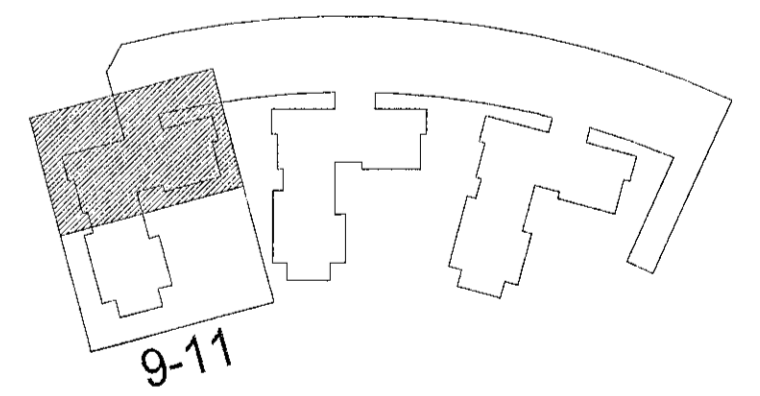

Hringhamar 9-11  
221 Hafnarfjörður

Lagnir og loftræsikerfi  
Fráveitukerfi  
Grunnmynd þak

TEIKNUNÁMER	BLAÐSTYKID	HANNAÐ	ÖIB
9354-001	A1	TEIKNAR	UEB
07_2_23_01		YFIRFARID	ANT
DAGS	MÆLIKVARÐI	UTGÁFA	
13.09.2022	1 : 50	B	

Útgáfanir og dagskring aðalppáttar: Frumútgáfa 12.04.2022

Höfundur: Rúnar H. Steinsén - kt. 031149-4449  
Höfundur: Hlaurður Ingvasson kt. 030956-3399

