


Útg.	Dags.	Skýring	Br. af:	Yfirf.
A	01.09.2022	Verktækning	OIB	KAB
B	23.01.2023	Uppfærð loftræsing	ANT	OIB

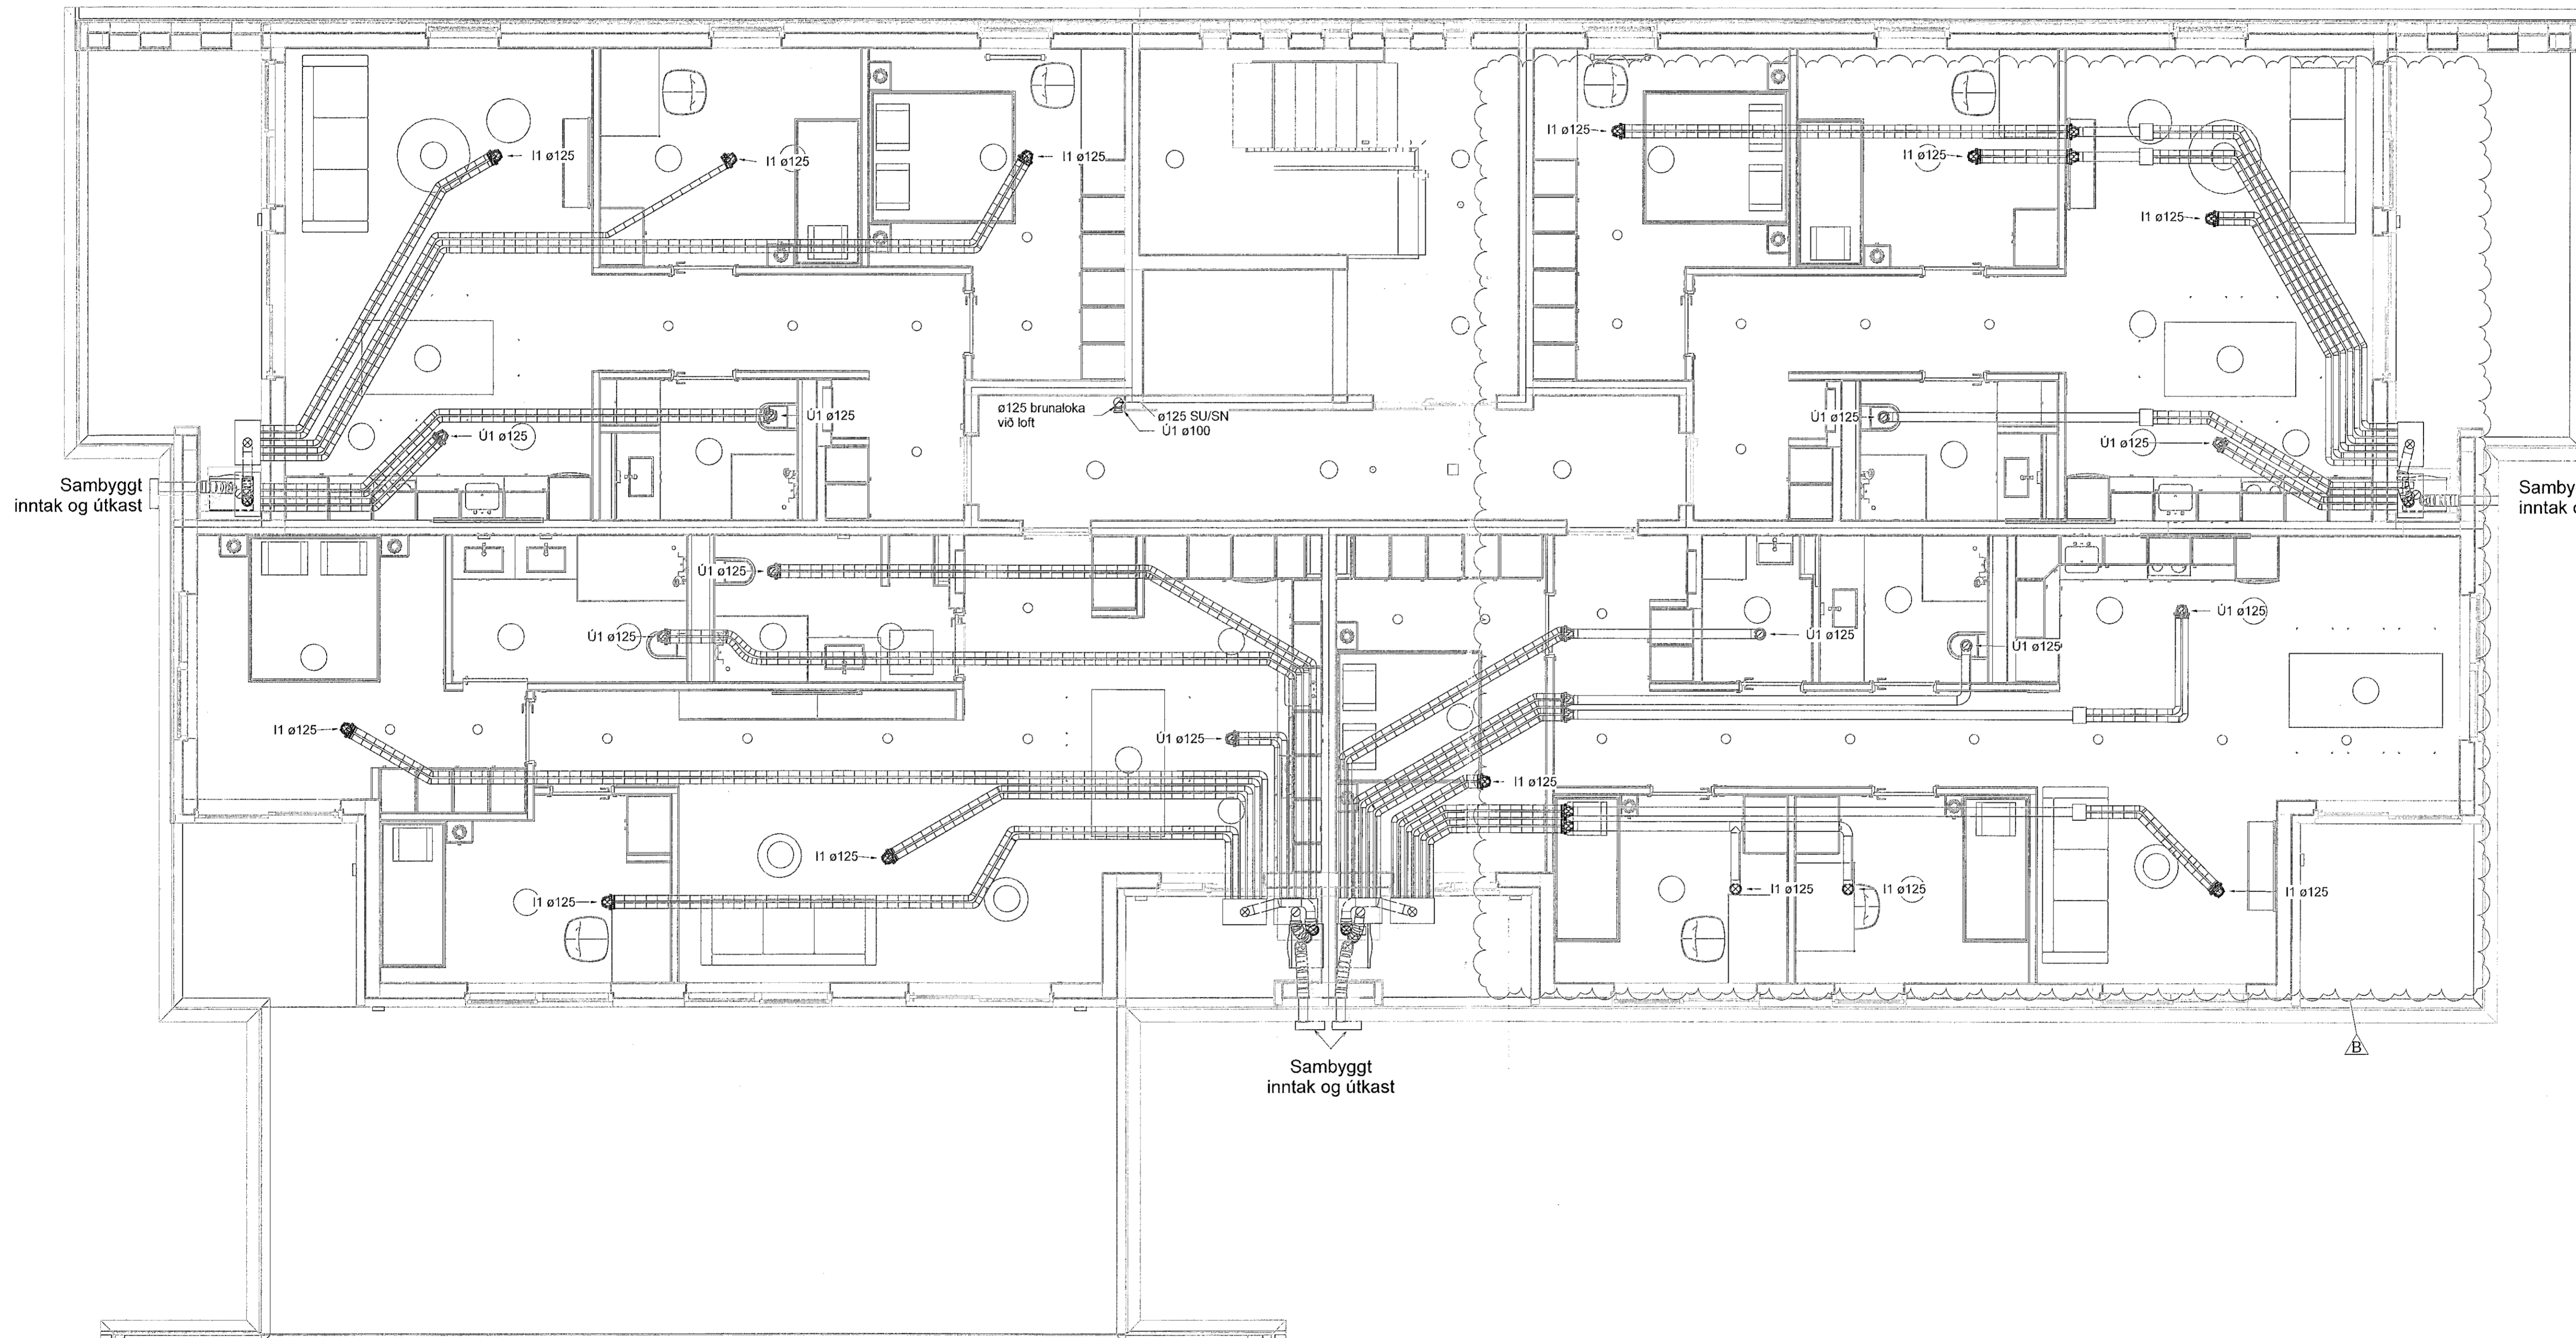

Skýringar

Tengingar við samstædur með ø125
hljóðeinangrandi barka, lengd 1000 mm.


Innsteyptar loftræsilaagnir skulu lagðar á milli
járngrinda og almennt skal bil á milli róra vera
225 c/c þegar þau liggja samhliða. Ekki skal
leggja rórinn yfir rafmagnsdósir eða annan búnað.

Almenn tafla fyrir loftmagn gildir nema annað sé
tekið fram

Innblástur	Hjónaherbergi	50 m³/klst
Innblástur	Einstakingsherbergi	50 m³/klst
Innblástur	Alrými	50 m³/klst
Útsog	Baðherbergi/þvottahús	50 m³/klst
Útsog	Minni salerni	30 m³/klst
Útsog	Eldhús	50m³/klst

- ø75 innsteyptir stokkar
- Útsog og útkast
- Innblástur og inntak
- Stíllitlaka
- Reyk- og brunaloka

- U1 Útsogsdreifari t.d. Lindab KSU
- I1 Innblástursdreifari t.d. Lindab KI
- SL Stíllitlaka
- RL Reyk- og brunaloka
- HG Hljóðgildra
- SU Stokkur upp um hæð
- SN Stokkur niður um hæð
- SU/SN Stokkur upp/niður um hæð

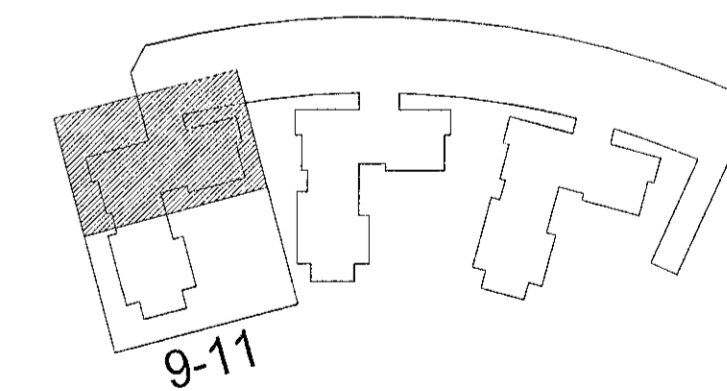

Hringhamar 9-11
221 Hafnarfjörður

Lagnir og loftræsikerfi
Loftræsikerfi
Grunnmynd 5. hæð

TEKNIKNÚMUR	BLAÐSTÆR	HANAV.Ö.	OIB
9354-001	A1	TEKNAE.	ÁRV
05_2_53_01		YRFRAF.	KAB

DAGS.	MÆLIKVARÐ	ÚTGAFA
01.09.2022	1:50	B

Útgáfunúmer og dagaþing áskuppskrá: Frumútgáfa 12.04.2022
Höfundur: Kári Braksson - hl. 071197-2099 Róbert A. Róbertsson
Höfundastofa: Haraldur Ingvarsson kt. 030959-3389

