


Útg.	Dags.	Skýring	Br. af: Yfirf.
A	01.09.2022	Verkefning	OIB KAB
B	25.01.2023	Uppfærð loftræsing	ANT OIB

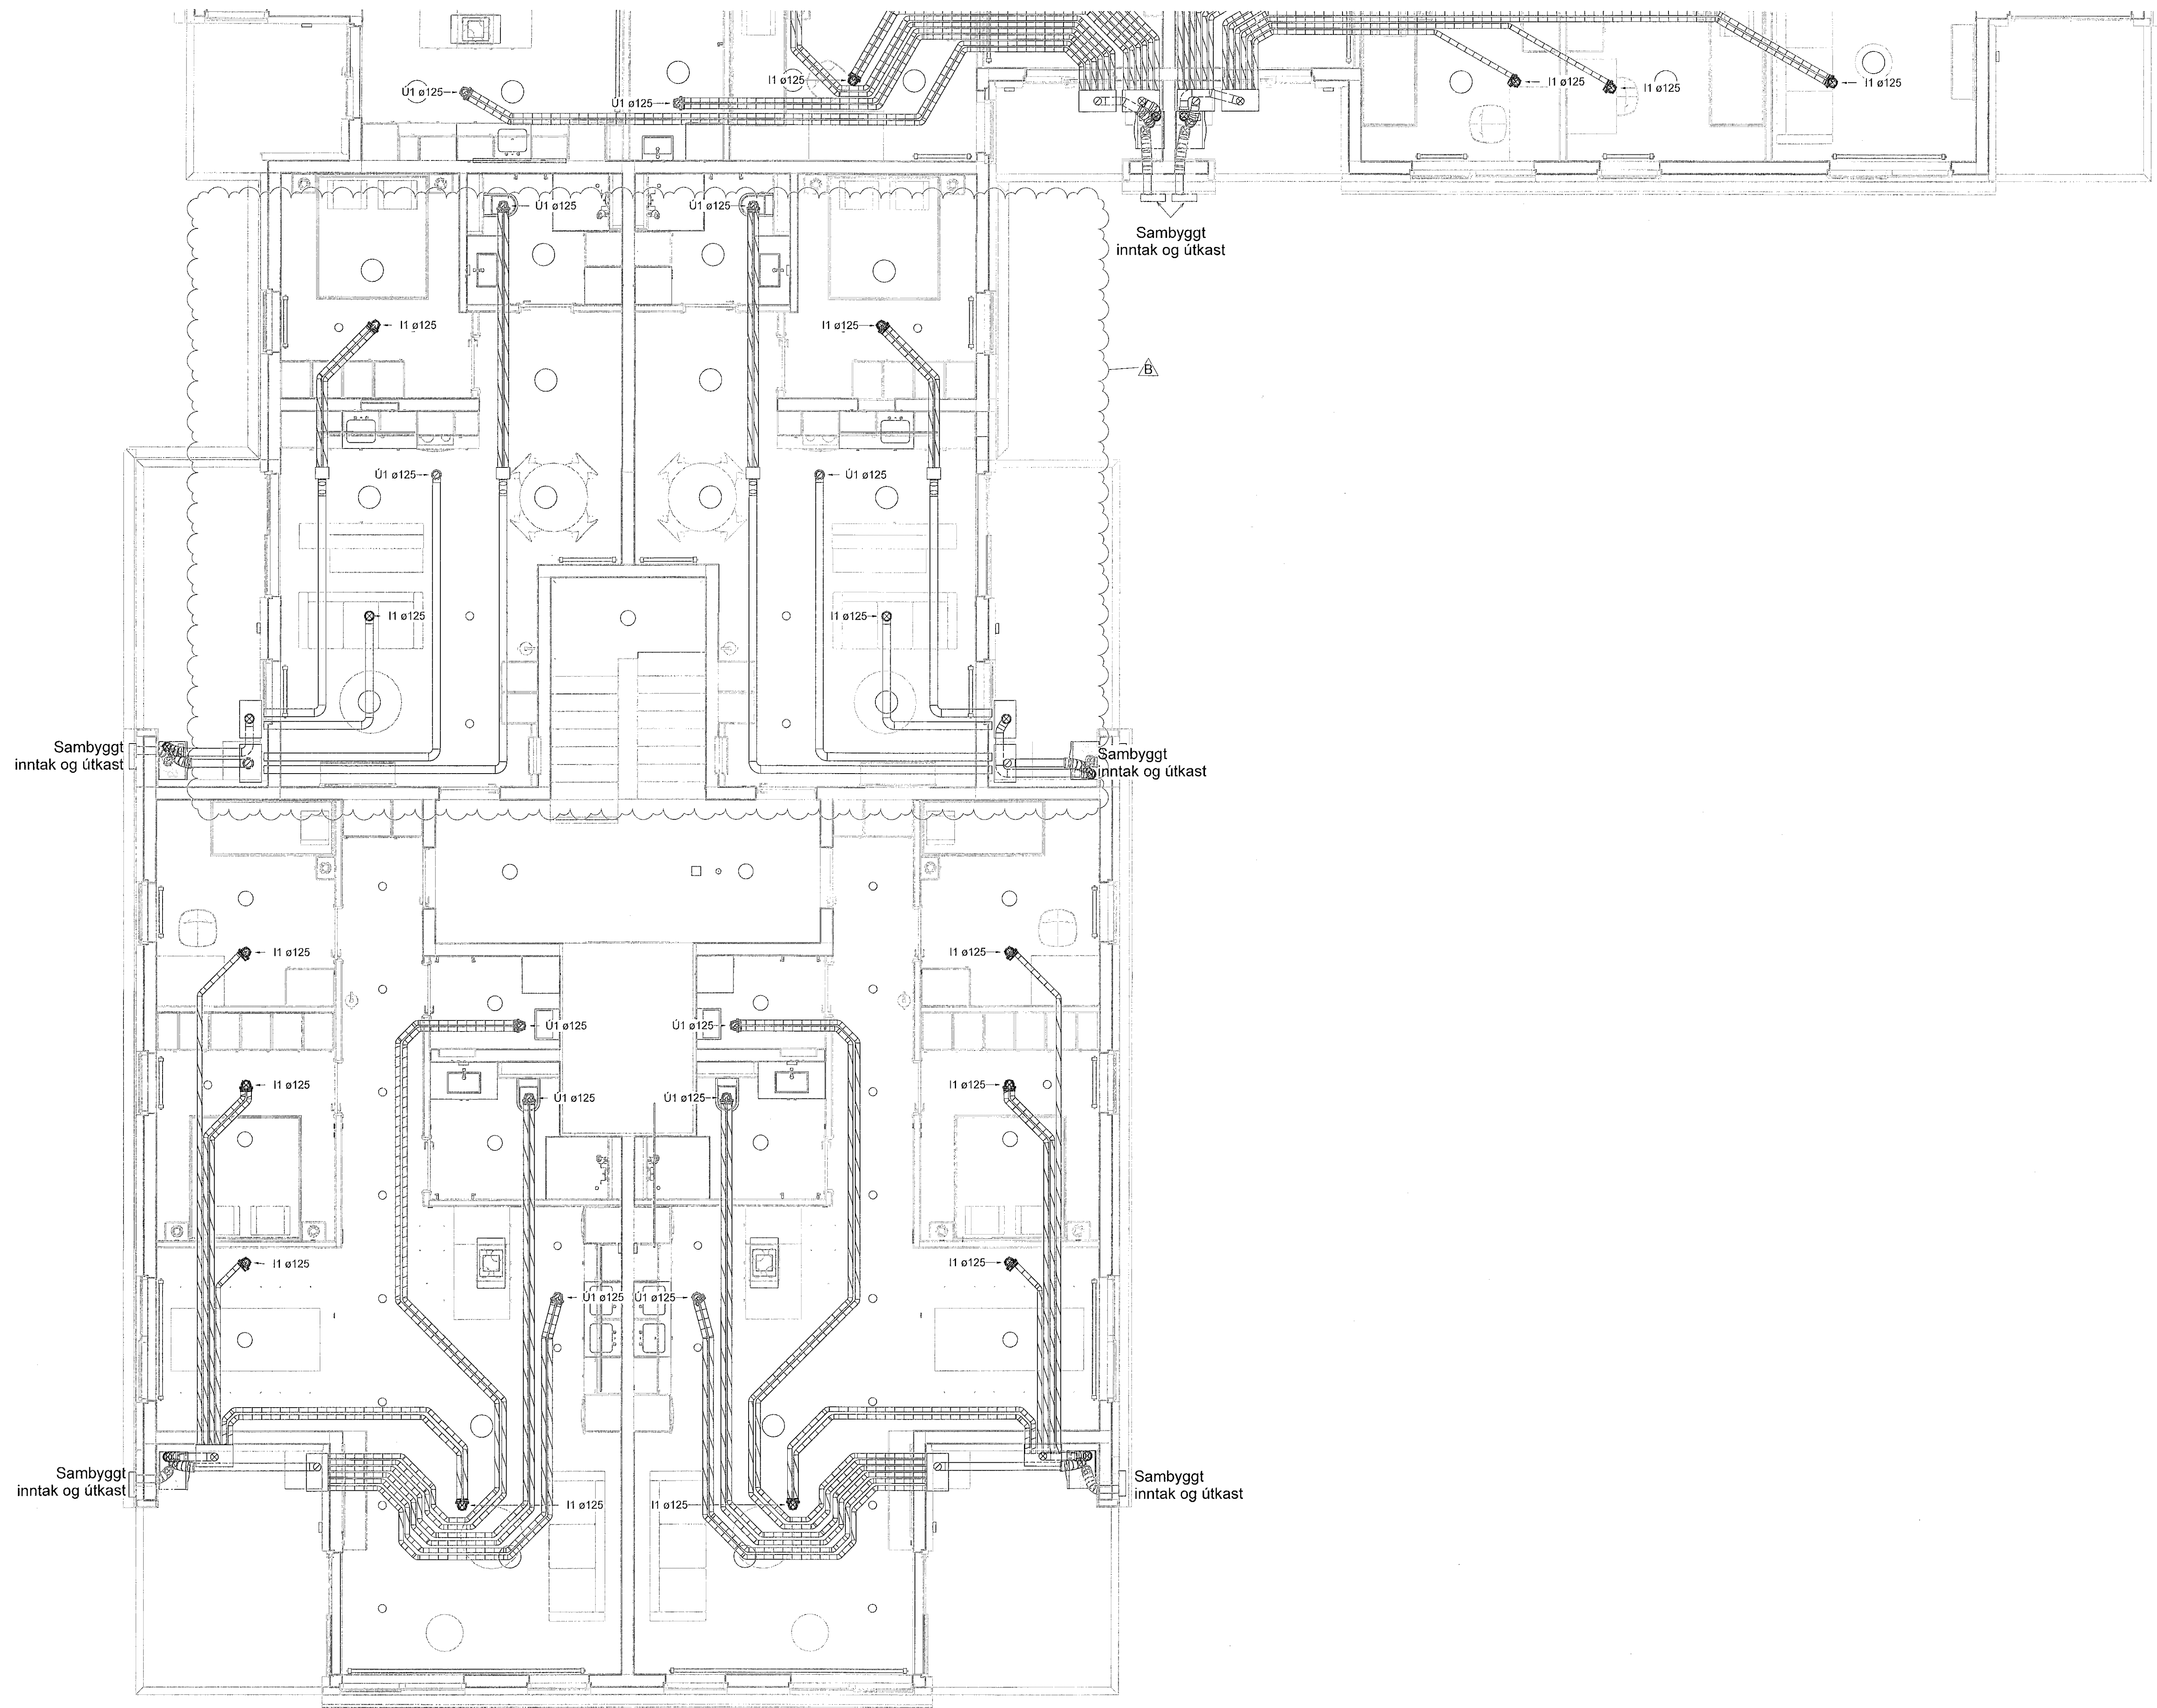

Skýringar

Tengingar við samstæður með ø125
hjúðeinangrandi þarka, lengd 1000 mm.


Innsteyptar loftræslagnir skulu lagðar á milli
járngrinda og almennt skal bíl á milli róra vera
225 c/c þegar þau liggja samhliða. Ekki skal
leggja rorin yfir rafmagnsdósir eða annan búnað.

Almenn tælla fyrir loftmagn gildir nema annað sé
tekið fram

Innblástur	Hjónaherbergi	50 m³/klst
Innblástur	Einstakingsherbergi	50 m³/klst
Innblástur	Alrymi	50 m³/klst
Útsog	Badherbergi/Þvottahús	50 m³/klst
Útsog	Minni salerni	30 m³/klst
Útsog	Eldhús	50m³/klst

- ø75 innsteyptir stokkar
- Útsog og útkast
- Innblástur og inntak
- Stílloka
- Reyk- og brunaloka

- Ú1 Útsogsdreifari t.d Lindab KSU
- I1 Innblástursdreifari t.d. Lindab KI
- SL Stílloka
- RL Reyk- og brunaloka
- HG Hjúðgildra
- SU Stokkur upp um hæð
- SN Stokkur niður um hæð
- SU/SN Stokkur upp/niður um hæð

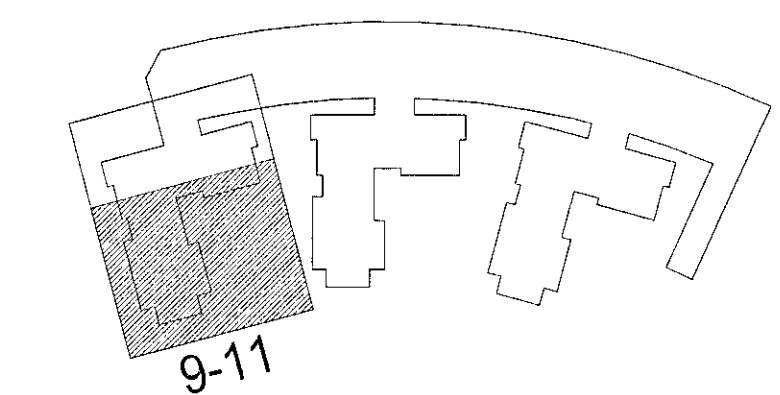

Hringhamar 9-11
221 Hafnarfjörður

Lagnir og loftræsikerfi
Loftræsikerfi
Grunnmynd 4. hæð

TEKJUNÚMÉR	BLASSTÆRFD	HAUNAD:	OIB
9354-001	A1	TEKUNAD:	ÁRV
04_2_53_02		YFIRFARÐ:	ANT
DAGS:	MELKVARÐ:	UTGÁFA	
01.09.2022	1:50		B

Útgáfanúmer og dagsetning aðalupplýsinga: Frumútgáfa 12.04.2022
Höfundur: Rúnar H. Steinhólm - KÍ 031149-4449
Höfundasími: Haraldur Ingvarsson KÍ 030999-3389

