


Útg.	Dags.	Verkefning	Skýring	Br. af:	Yfirf.
A	13.09.2022	Verkefning		ÓIB	KAB
B	25.01.2023	Uppfærðar lagrit		ANT	ÓIB

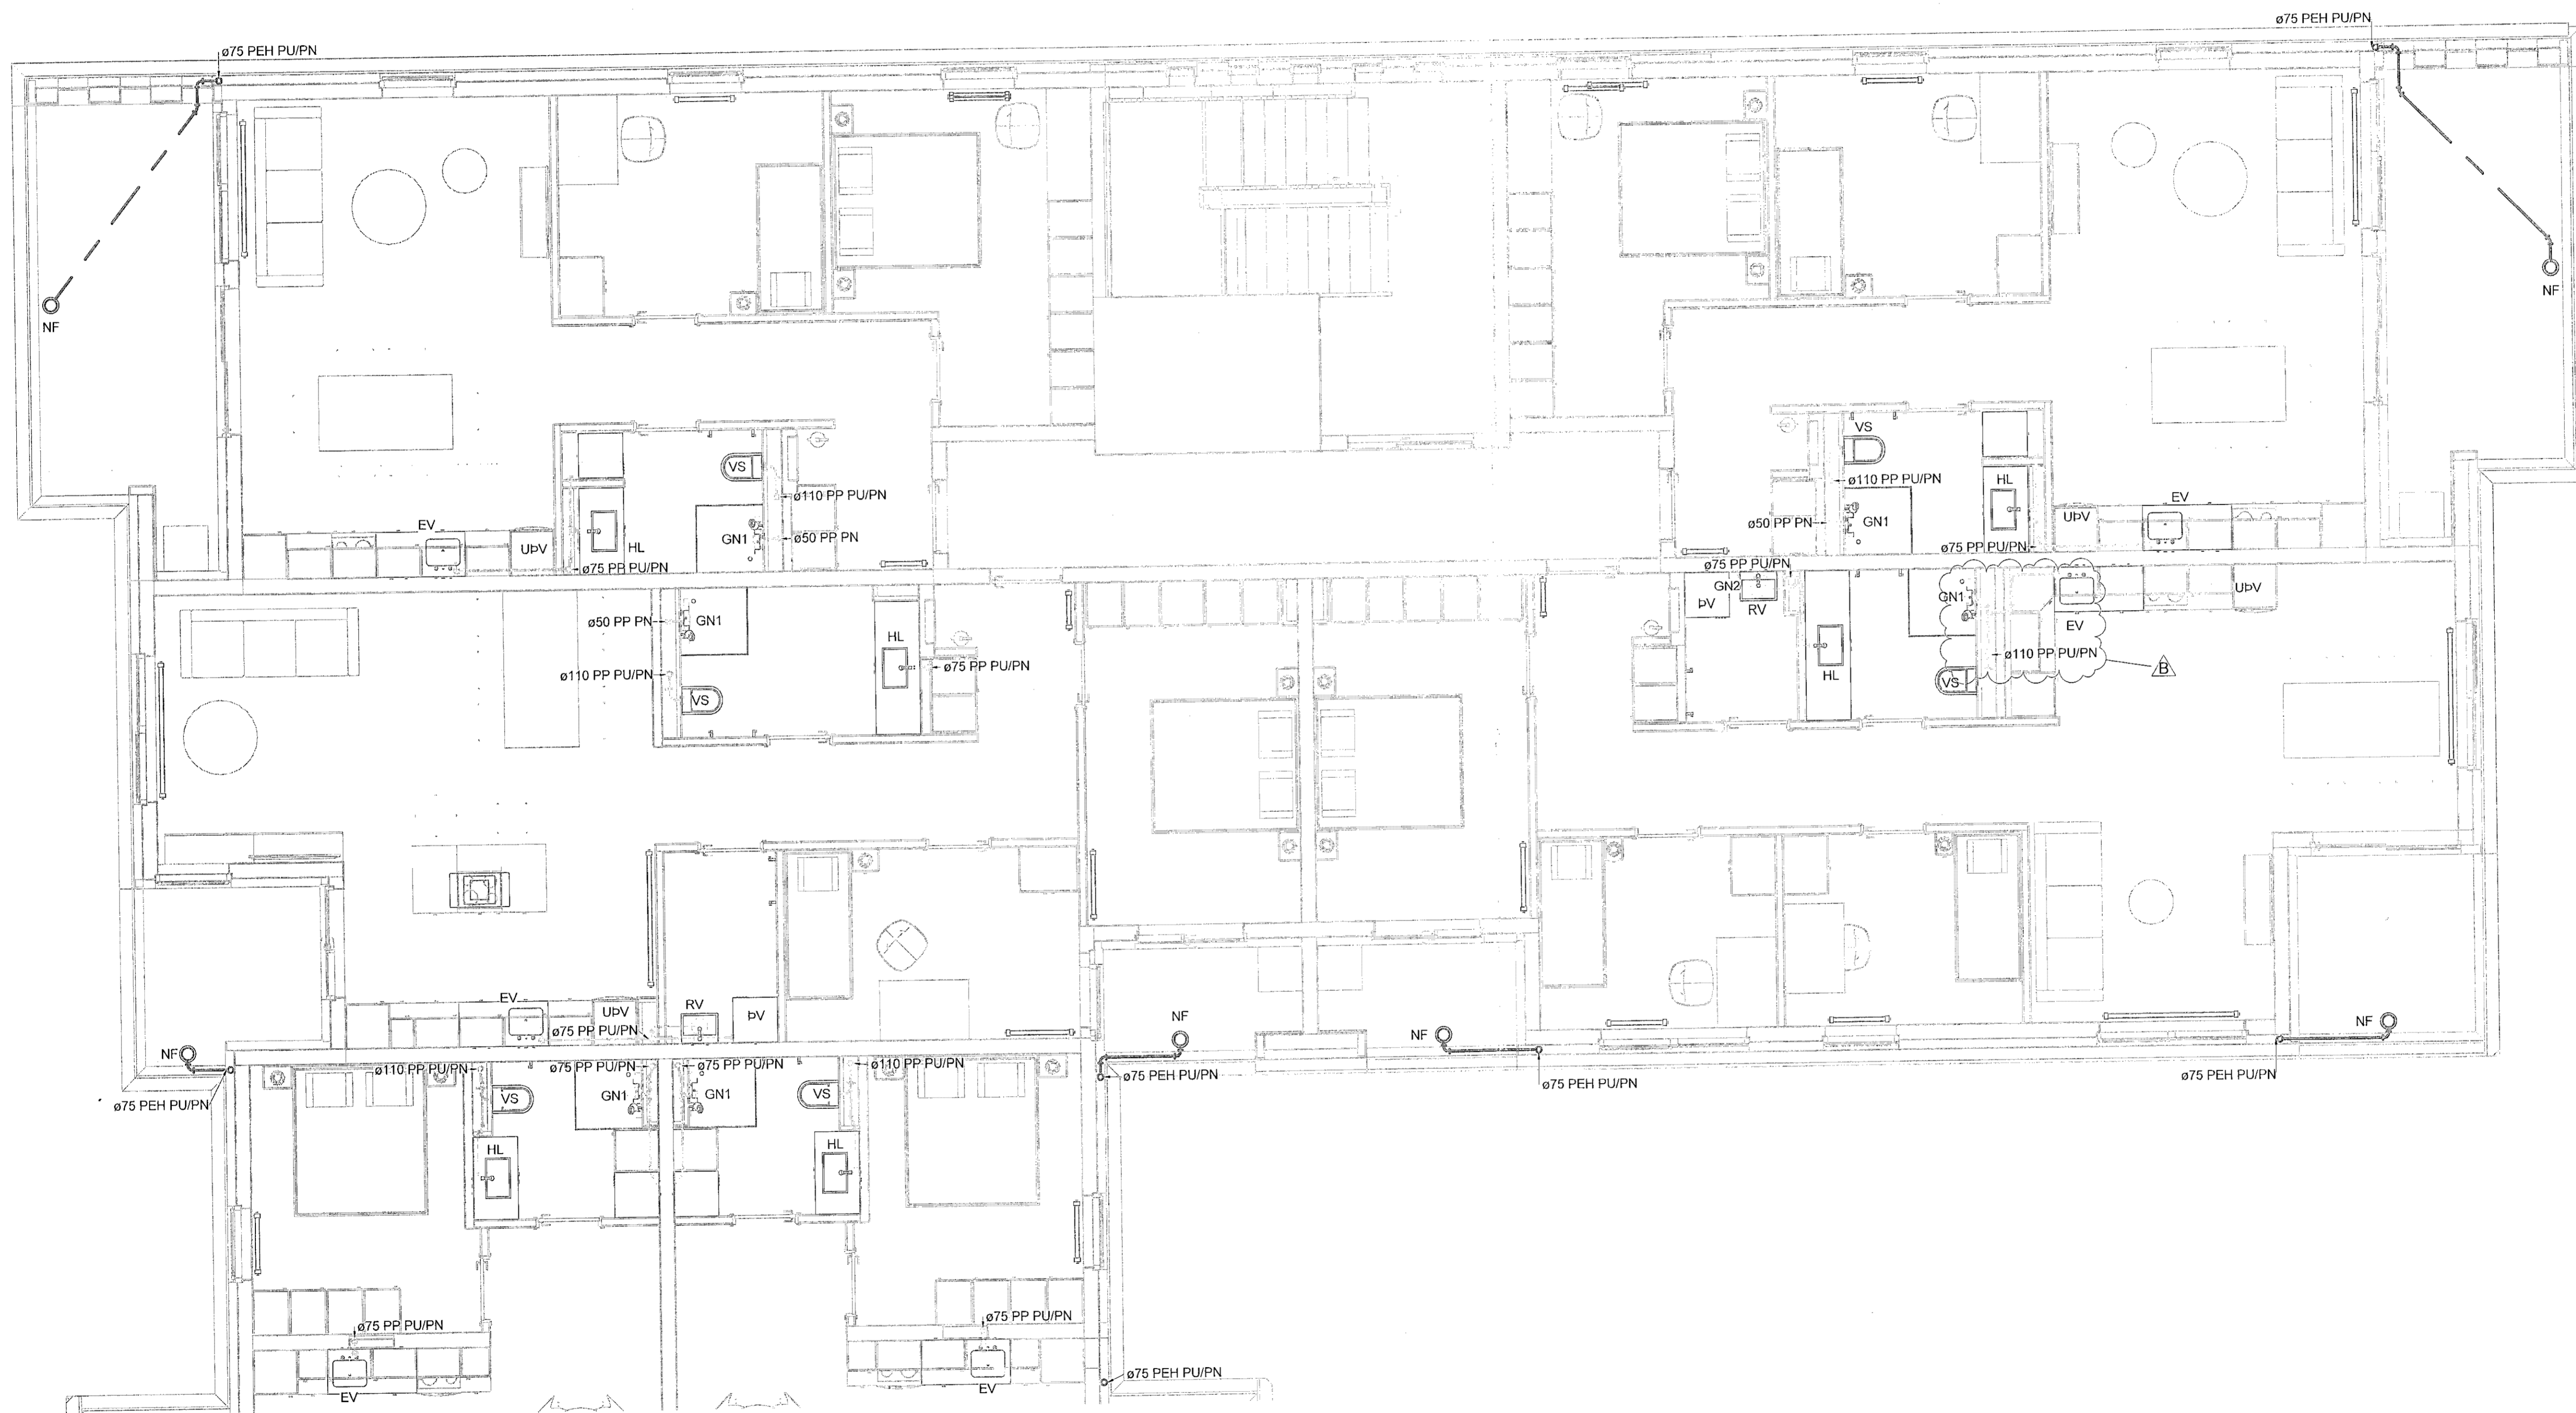

Staðlaðar frárennstistingar
(Nema annað sé tekið fram)

- Eldhúsvaskur ø50 PP
- Ræstivaskur ø50 PP
- Handlaug ø40 PP
- Salmi ø110 PP
- Þvottavél ø40 PP
- Uppþvottavél ø40 PP

Frárennstislagirnir í ektúsi eru í sökkli innréttingar nema að annað sé tekið fram

- Frárennsti skólplagnir
- Frárennsti regnvatn
- Frárennsti dren


Almennt eru skólplagnir í 20% halla og regnvatnslagnir í 10% halla, nema annað sé tekið fram á teikningu.

Ómerktur hringur táknar að lögn færist upp eða niður innan hæðar.
Hringur merktur PU, PN eða PU/PN táknar að lögn færist upp eða niður á milli hæða.

- T.K - Áætlaður topp kóti
- B.K - Botnkóti

- GN1 - DN50, Sturtuníðurfall, hlíðarvisandi tengistútur
- GN2 - DN50, Öryggisníðurfall, hlíðarvisandi tengistútur, með lykjarloku.
- GN3 - DN50, Öryggisníðurfall, niðarvisandi tengistútur, með lykjarloku.
- GN4 - DN100, Niðurfall í bílakjallara með grófsíu, niðarvisandi tengistútur
- GN5 - DN50, Sturtuníðurfall, niðarvisandi tengistútur

- NF1 - DN70, Niðurfall með hlíðarvisandi tengistútur.
- NF2 - DN100, Niðurfall með niðarvisandi tengistútur með sandfangi.

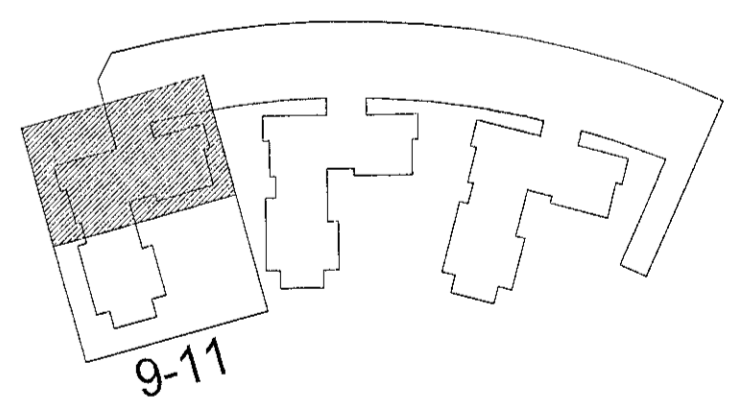

Hringhamar 9-11
221 Hafnarfjörður

Lagnir og loftræsikerfi
Fráveitukerfi
Grunnmynd 3.hæð

TEKNIÐÁMÉR	BLASTAERD	HAUNÁM:	ÓIB
9354-001	A1	TEKNAERD:	UBB
03_2_23_01		YRFRARERD:	ANT
DAGS.	MELURVARERD	ÓTGAFERD	
13.09.2022	1:50		B

Ógöfnumer og dagsetning aðalapparatir: Frumúlgáfa 12.04.2022
Höfundur: Rúnar H. Steinarson - tlf. 031149-4449
Hönnunastjóri: Haraldur Ingvarsson tlf. 030956-3389

