


Úg.	Dags.	Skýring	Braf.	Yfirf.
A	01.09.2022	Verkefning	OIB	KAB
B	25.01.2023	Uppfærð loftræsing	ANT	OIB

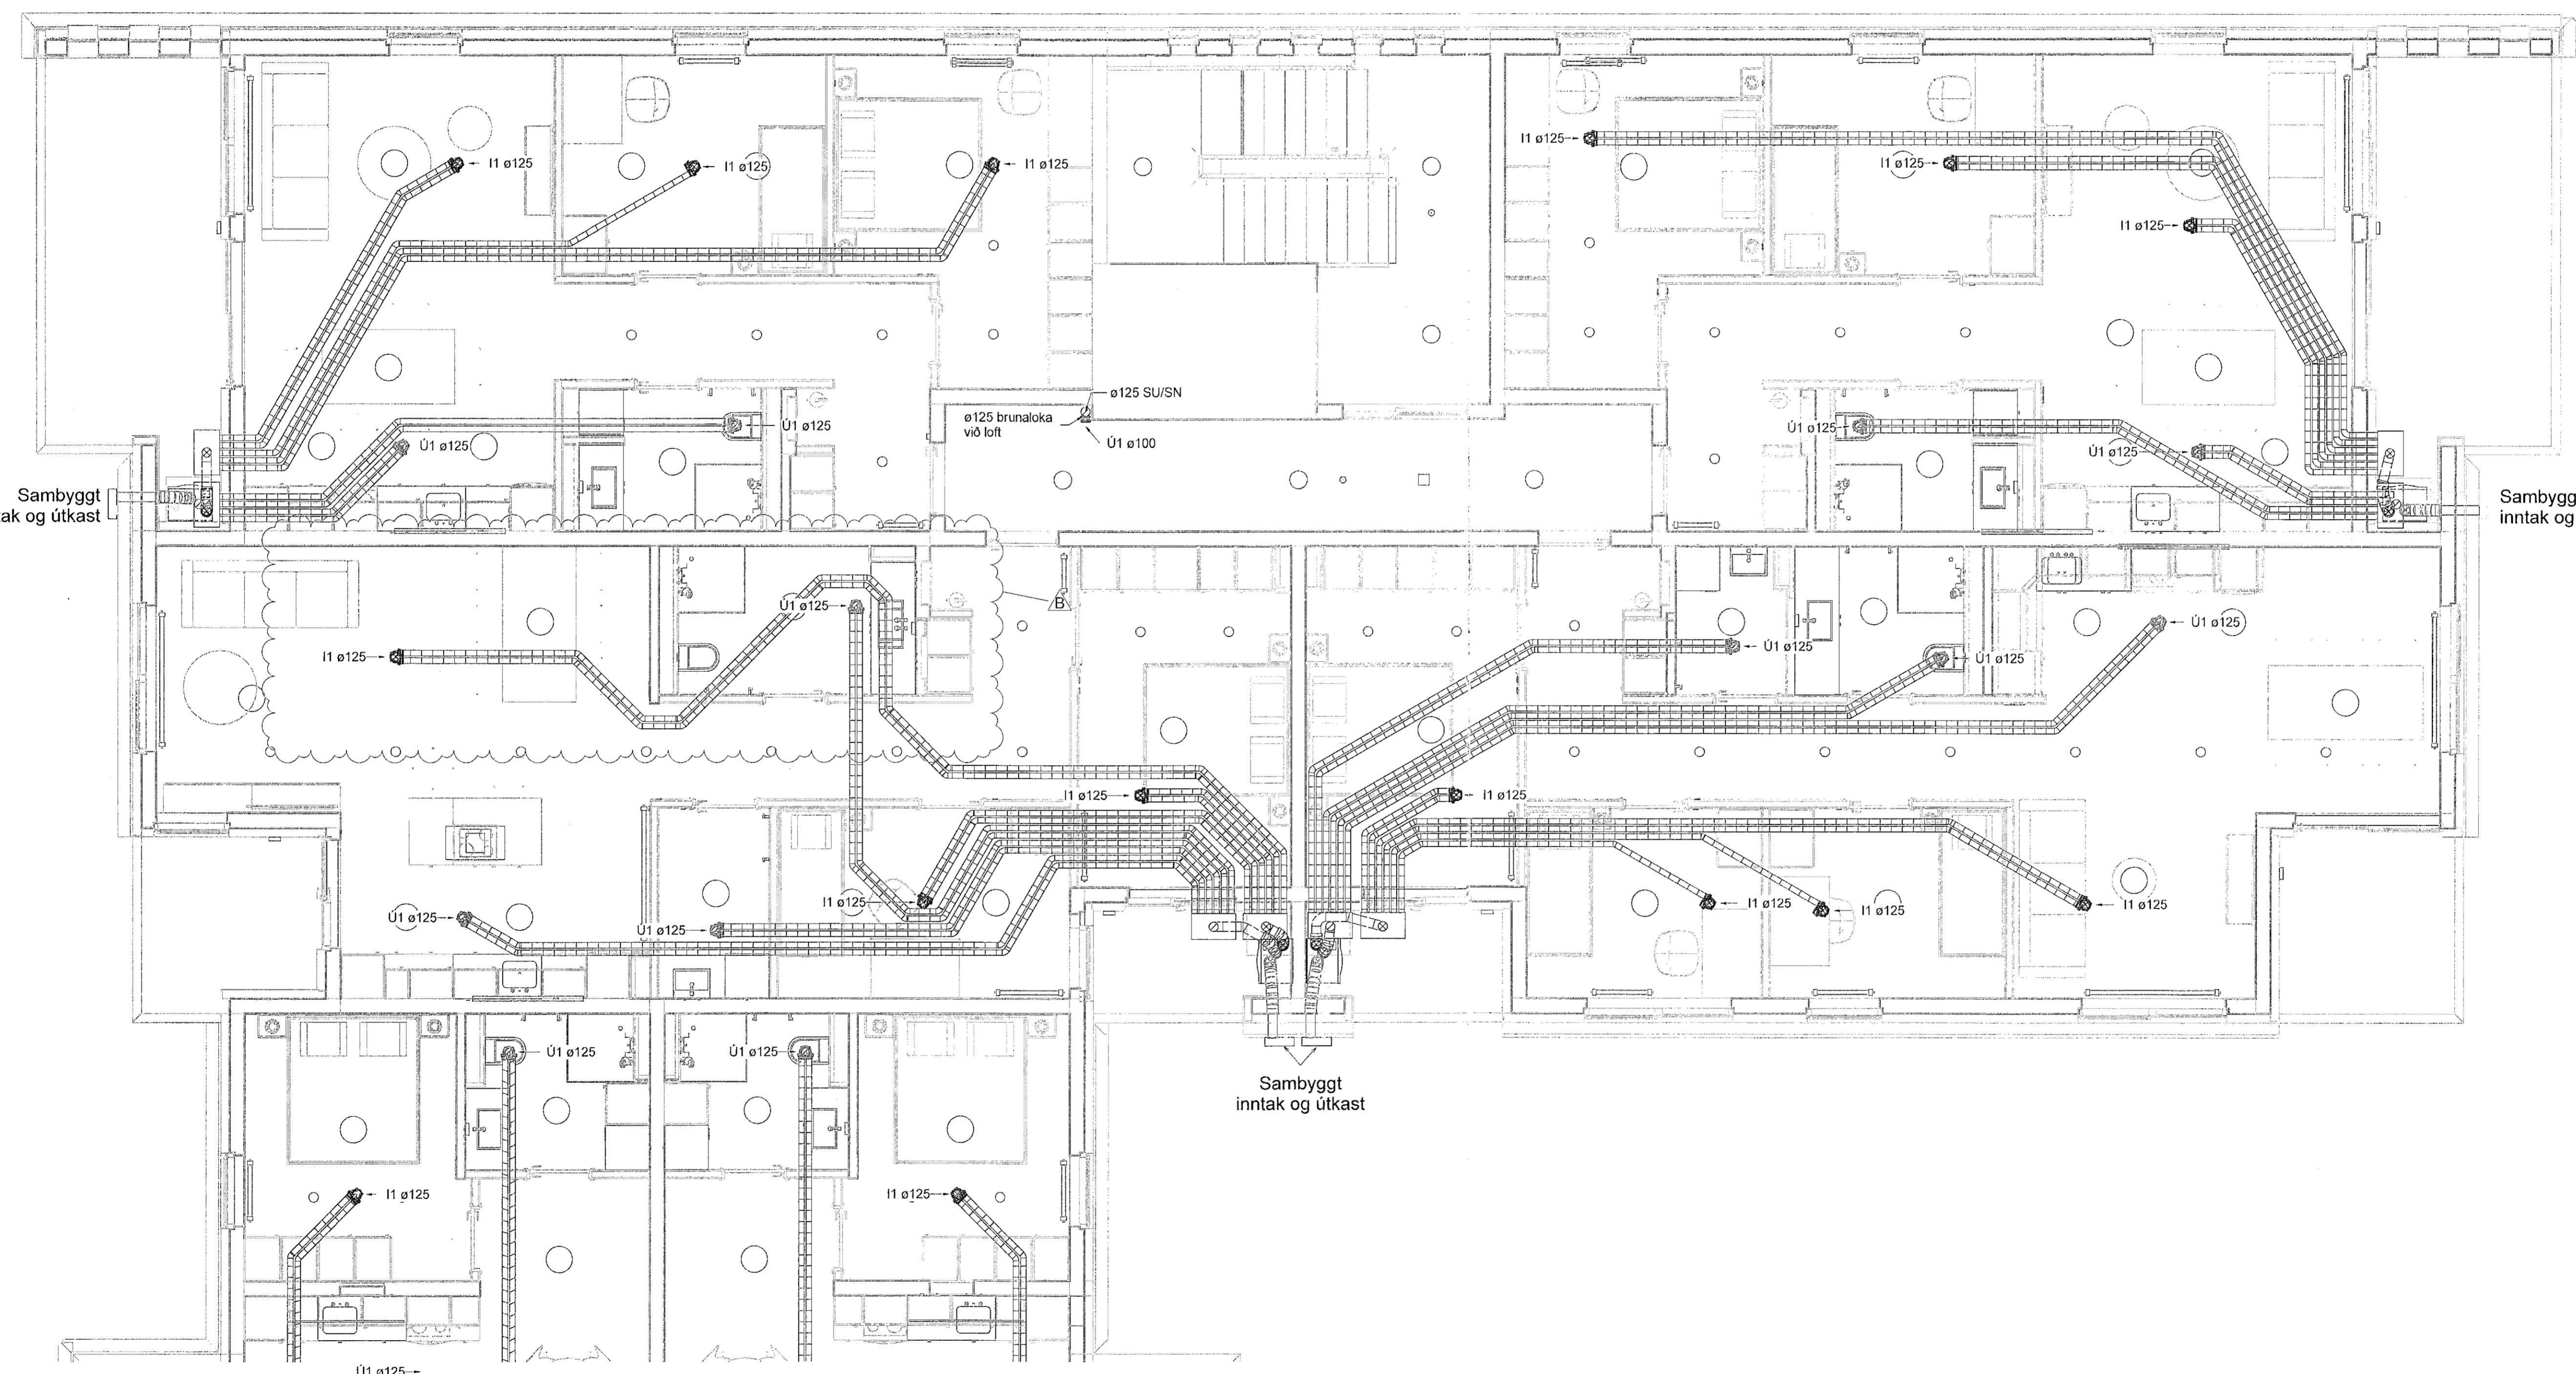

Skýringar

Tengingar við samstæður með ø125 hjóðeinangrandi þarfa, lengd 1000 mm.


Innsteyptar loftræslingar skulu lagðar á milli járngrinda og almennt skal bíl á milli röra vera 225 c/c þegar þau liggja samhliða. Ekki skal leggja röri yfir rafmagnsdósi eða annan búnað.

Almenn talia fyrir loftmagn gjildir nema annað sé tekið fram

Innblastur	Hjónaherbergi	50 m³/klst
Innblastur	Einstaklingsherbergi	50 m³/klst
Innblastur	Alrými	50 m³/klst
Útsog	Baðherbergi/þvottahús	50 m³/klst
Útsog	Minni salerni	30 m³/klst
Útsog	Eldhús	50m³/klst

- ø75 innsteyptir stokkar
- Útsog og útkast
- Innblástur og inntak
- Stíllitlaka
- Reyk- og brunaloka

- Ú1 Útsogsdreifari t.d. Lindab KSU
- I1 Innblástursdreifari t.d. Lindab KI
- SL Stíllitlaka
- RL Reyk- og brunaloka
- HG Hjóðgildra
- SU Stokkur upp um hæð
- SN Stokkur niður um hæð
- SU/SN Stokkur upp/niður um hæð

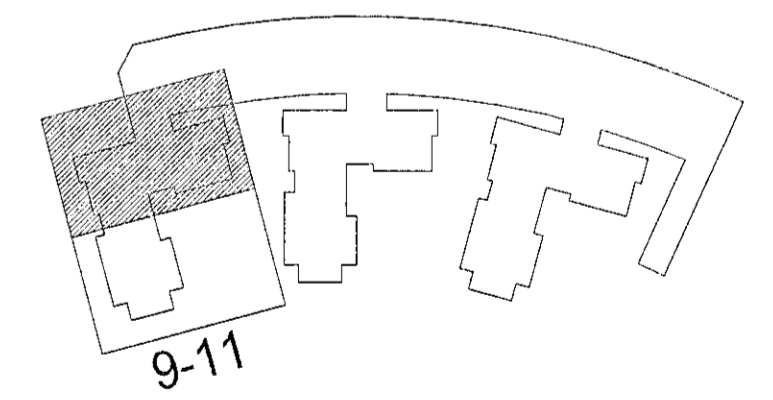

Hringhamar 9-11
221 Hafnarfjörður

Lagnir og loftræsikerfi
Loftræsikerfi
Grunnmynd 4. hæð

TEKNIÐMÖN	BLÁSTÆRIB	HANNAÐ	OIB
9354-001	A1	TEKNIÐ	ARV
04_2_53_01		YRFRAB	ANT
DAGS.	MÆLIKVARÐ	ÚTGÁFA	
01.09.2022	1:50	B	

Útgáfanúmer og dögningarástæða: Frumútgáfa 12.04.2022
Höfundur: Rúnar H. Steinsen - kt. 031149-4449
Höfundasjón: Haraldur Ingvarsson kt. 030996-3399

