



Sampykkt þann  
 15. mars 2022  
 í.h. byggingarfulltrúars í Hafnarfirði  
 Hjalmar A. Jónsson  
 H.A.J.

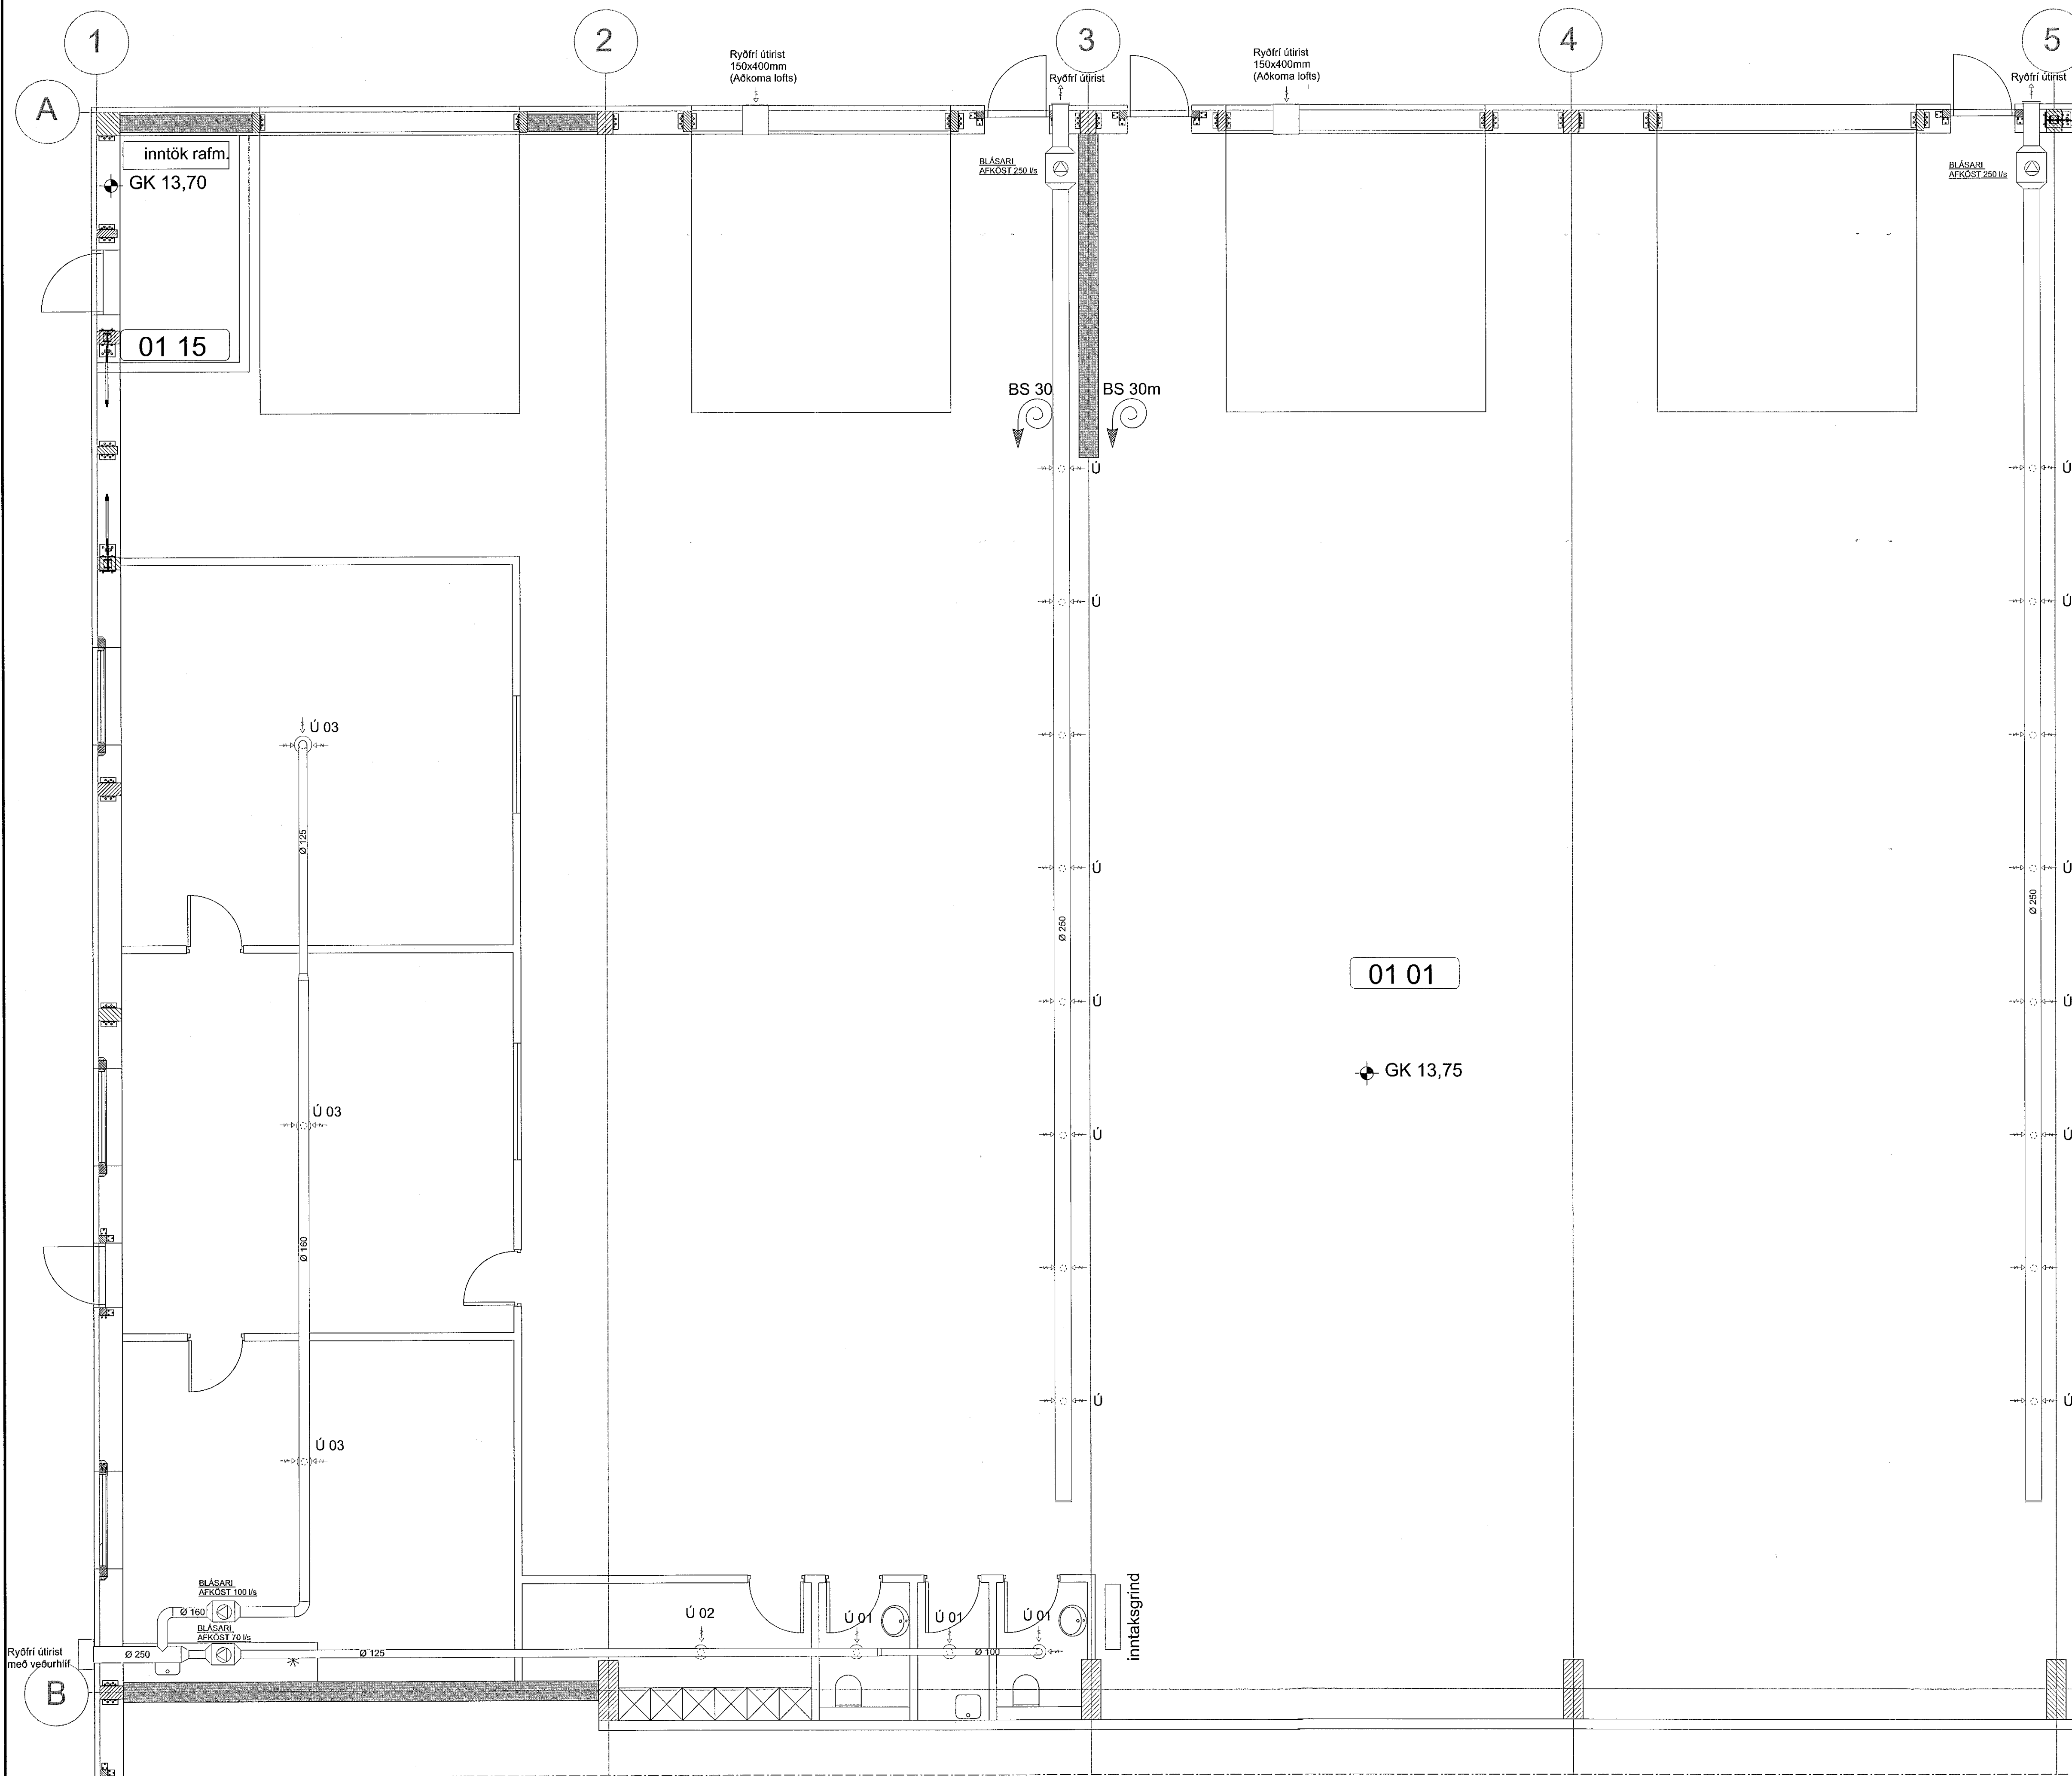

LYKILMYND 1:1000

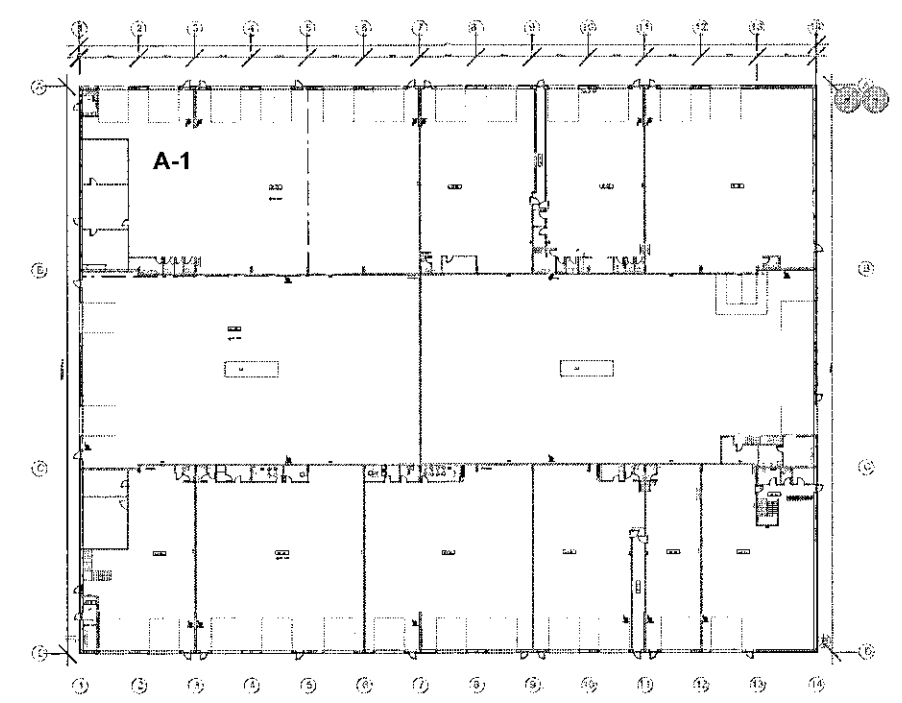

SJÁ SKÝRINGAR Á TEIKNINGU NR. 5.00

(A) Breytt: 10.03.2022... (Breyttar Aðalteikningar og reyndarteikning framkvæmdar)

|   |   |
|---|---|
| TEIKN.NR: 5.02  |  TækniVanur ehf.<br>KT.450586-1889<br>Kirkjustétt 26, 113 Reykjavík<br>Sími: 564 22 44, Netf. tv@vortex.is |
| DAGS. AÐALTEIKNINGA: 12.03.2019 / Br.16.02.2022                   |   |
| KVARDI: 1:50  |   |
| DAGS: 28.06.2019  |   |
| HANNAÐ: MG  | VERKEFNI: ÍSHELLA 1 í HAFNARFIRÐI   |
| TEIKNAD: MG   | LOFTRÆSTING: GRUNNMYND AF LOFTRÆSTILOGNUM, HLUTI A-1  |
| HÖNNUÐUR: <i>Magnús Gylfason</i><br>Magnús Gylfason 4.201251-4199 | <i>Ólafur Kjartan</i><br>Undirskrift Hönnunarsjóra 4.091162-3509  |