



Samþykkt þann
 15. mars 2022
 F.h. byggingarfulltrúans í Hafnarfirði
 Hjálmar A. Jónsson
 1-17A-3

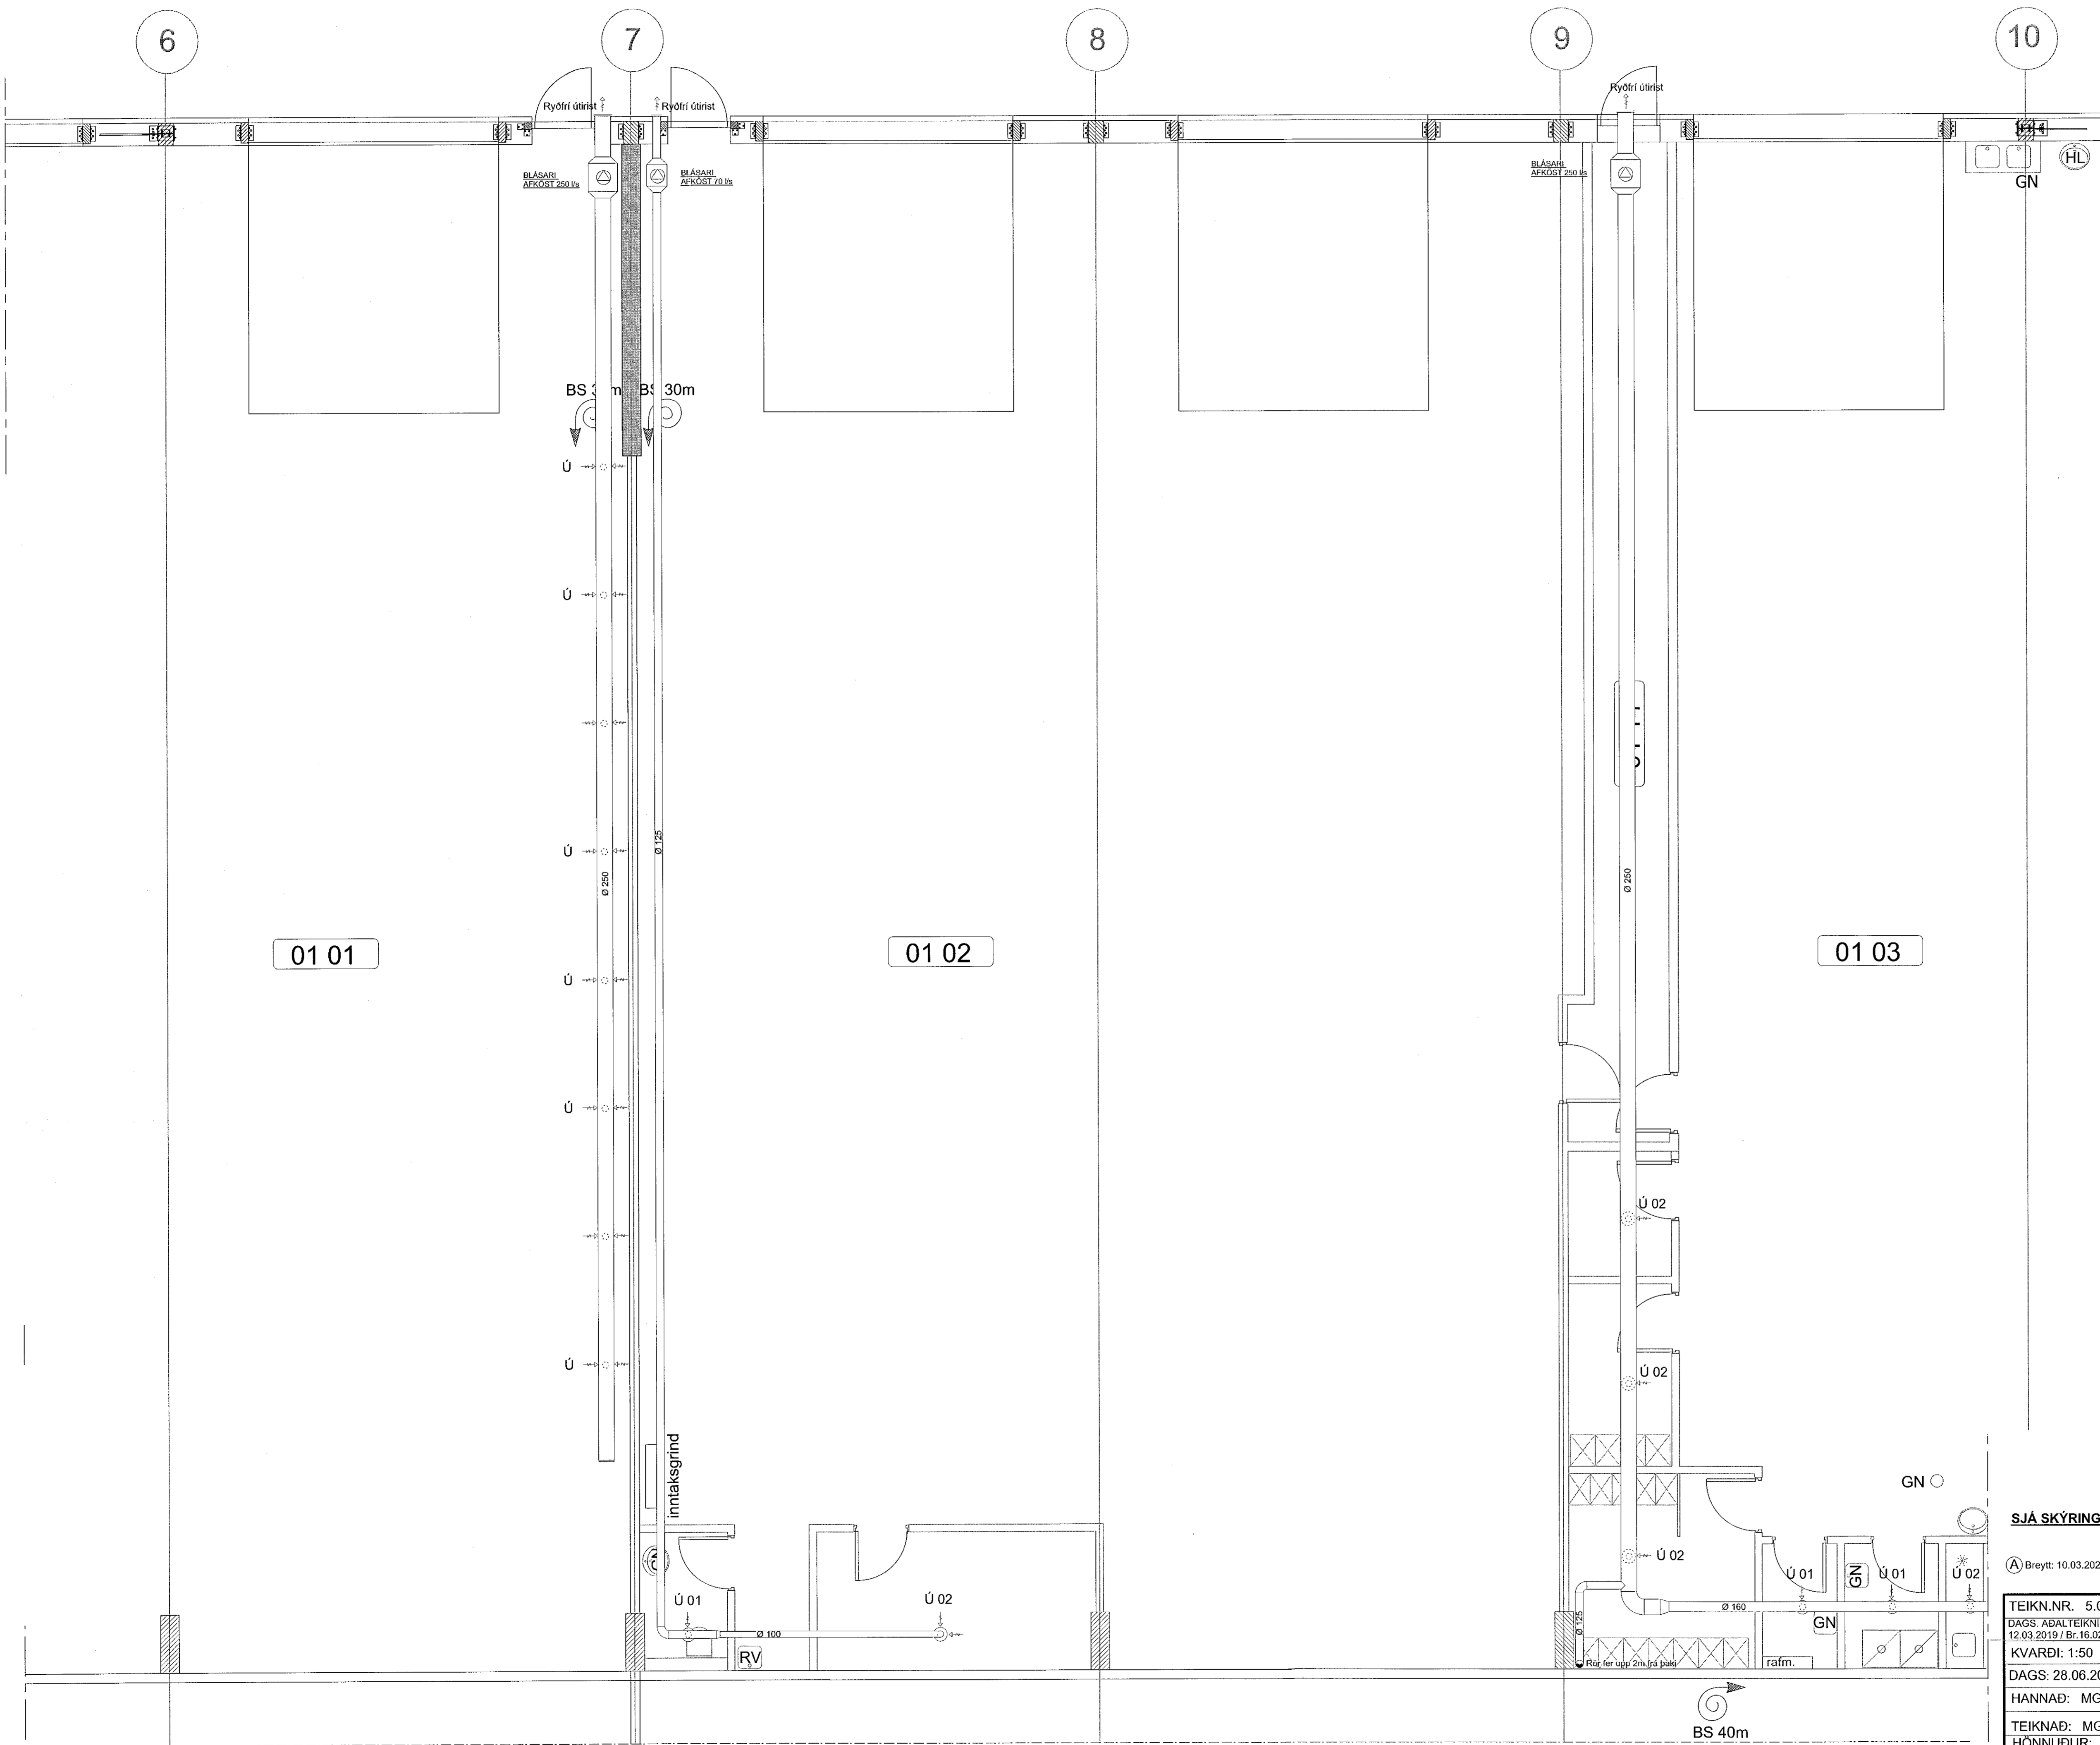

LYKILMYND 1:1000

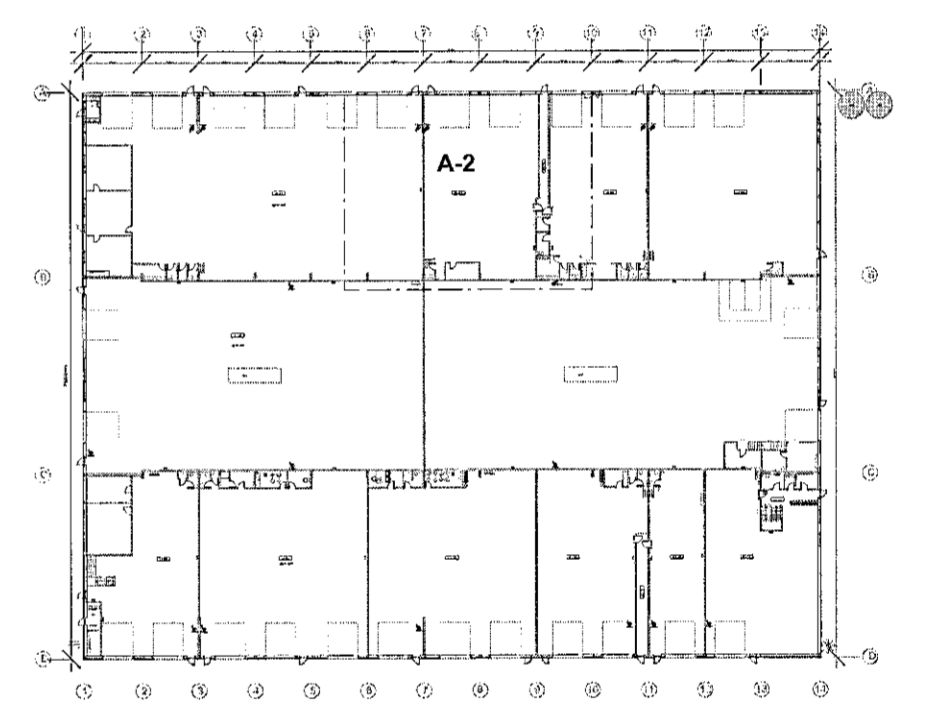

SJÁ SKÝRINGAR Á TEIKNINGU NR. 5.00

(A) Breytt: 10.03.2022... (Breyttar Aðalteikningar og reyndarteikning framkvæmdar)

TEIKN.NR. 5.03
 DAGS. AÐALTEIKNINGA:
 12.03.2019 / Br. 16.02.2022
 KVARDI: 1:50
 DAGS: 28.06.2019

TV Tæknivargur ehf.
 KT.450596-1889
 Kirkjustétt 26, 113 Reykjavík
 Sími: 564 22 44, Netf. tv@vortex.is

HANNAÐ: MG VERKEFNI: ÍSHELLA 1 Í HAFNARFIRÐI
 TEIKNAD: MG LOFTRÆSTING: GRUNNMYND AF LOFTRÆSTILOGNUM, HLUTI A-2

HÖNNUÐUR: *Magnús Gylfason* Magnús Gylfason, sími 420 251-4199
Þorvaldur Þorvaldur Hönnunarstjóra, sími 420 1162-3509