



Samþykkt þann
 15. mars 2022
 F.h. byggingarfulltrúans í Hafnarfirði
 Hjálmar A. Jónsson
 I-1A-3

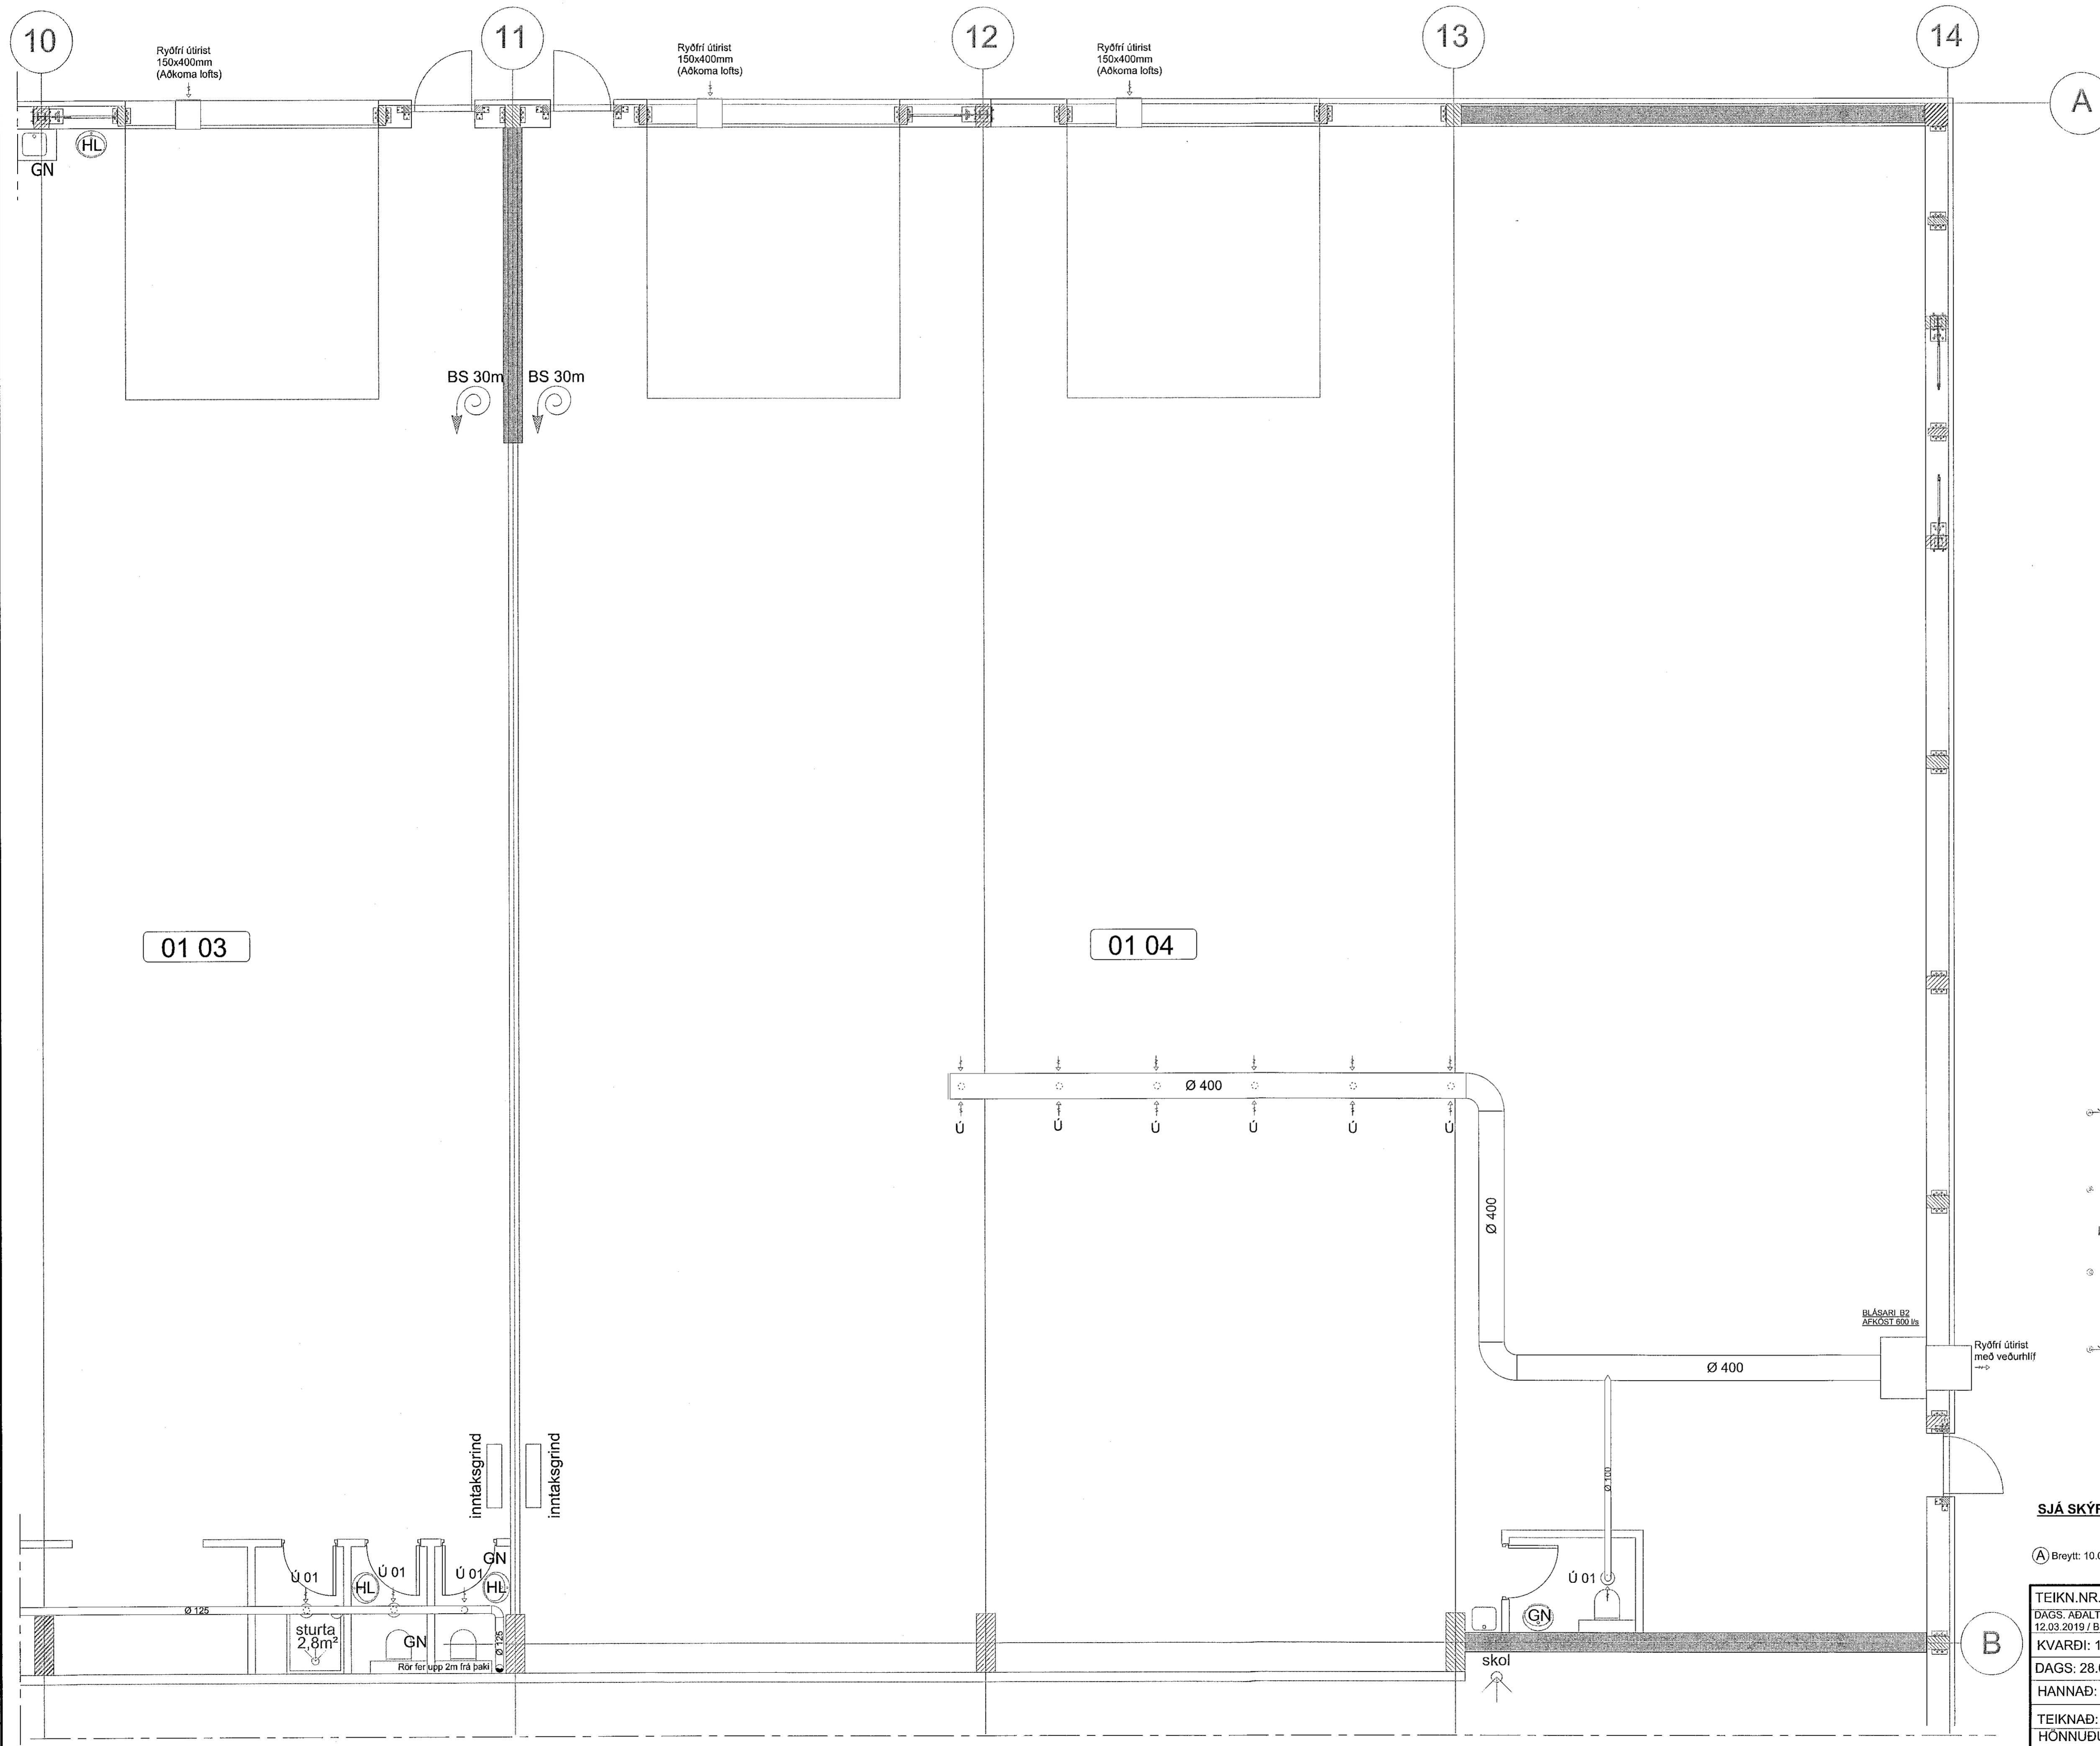

LYKILMYND 1:1000

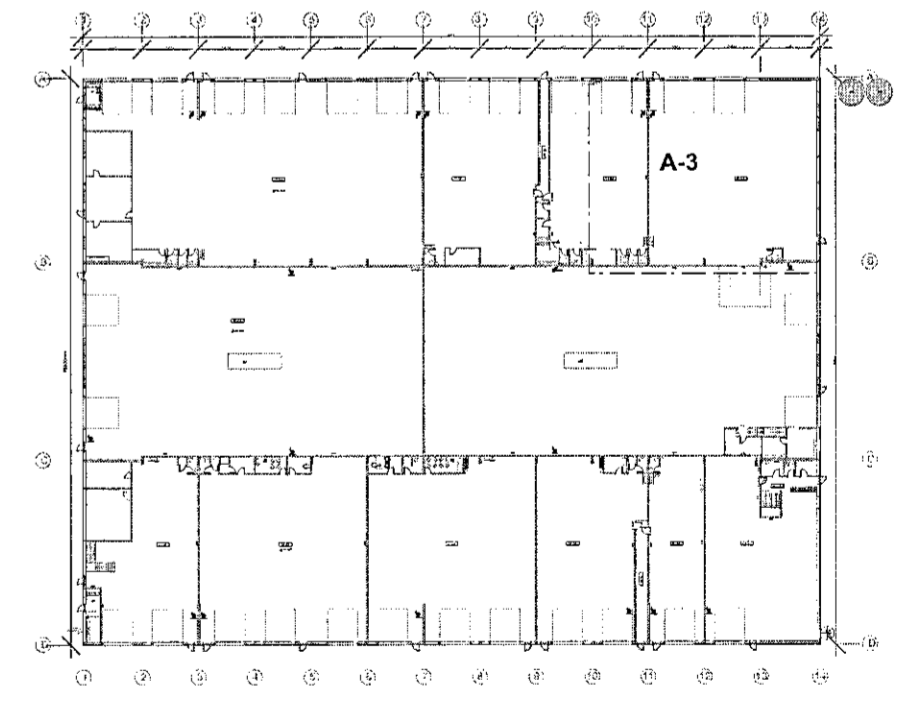

SJÁ SKÝRINGAR Á TEIKNINGU NR. 5.00

(A) Breytt: 10.03.2022... (Breyttar Aðalteikningar og reyndarteikning framkvæmdar)

TEIKN.NR. 5.04	Tæknivangur ehf. KT 450586-1889 Kirkjubéi 26, 113 Reykjavík Sími: 564 22 44, Netf. tv@vortex.is
DAGS. AÐALTEIKNINGA: 12.03.2019 / Br.16.02.2022	
KVARDI: 1:50	
DAGS: 28.06.2019	
HANNAÐ: MG	VERKEFNI: ÍSHELLA 1 Í HAFNARFIRÐI
TEIKNAD: MG	LOFTRÆSTING: GRUNNMYND AF LOFTRÆSTILÖGNUM, HLUTI A-3
HÖNNUÐUR:	
Magnús Gylfason 201251-4199	Undirskrift Hönnunarskjóra KL01162-3509