



Samþykkt þann  
 15. mars 2022  
 L.h. byggingarfulltrúars í Hafnarfirði  
 Hjálmar A. Jónsson  
 FNA 3

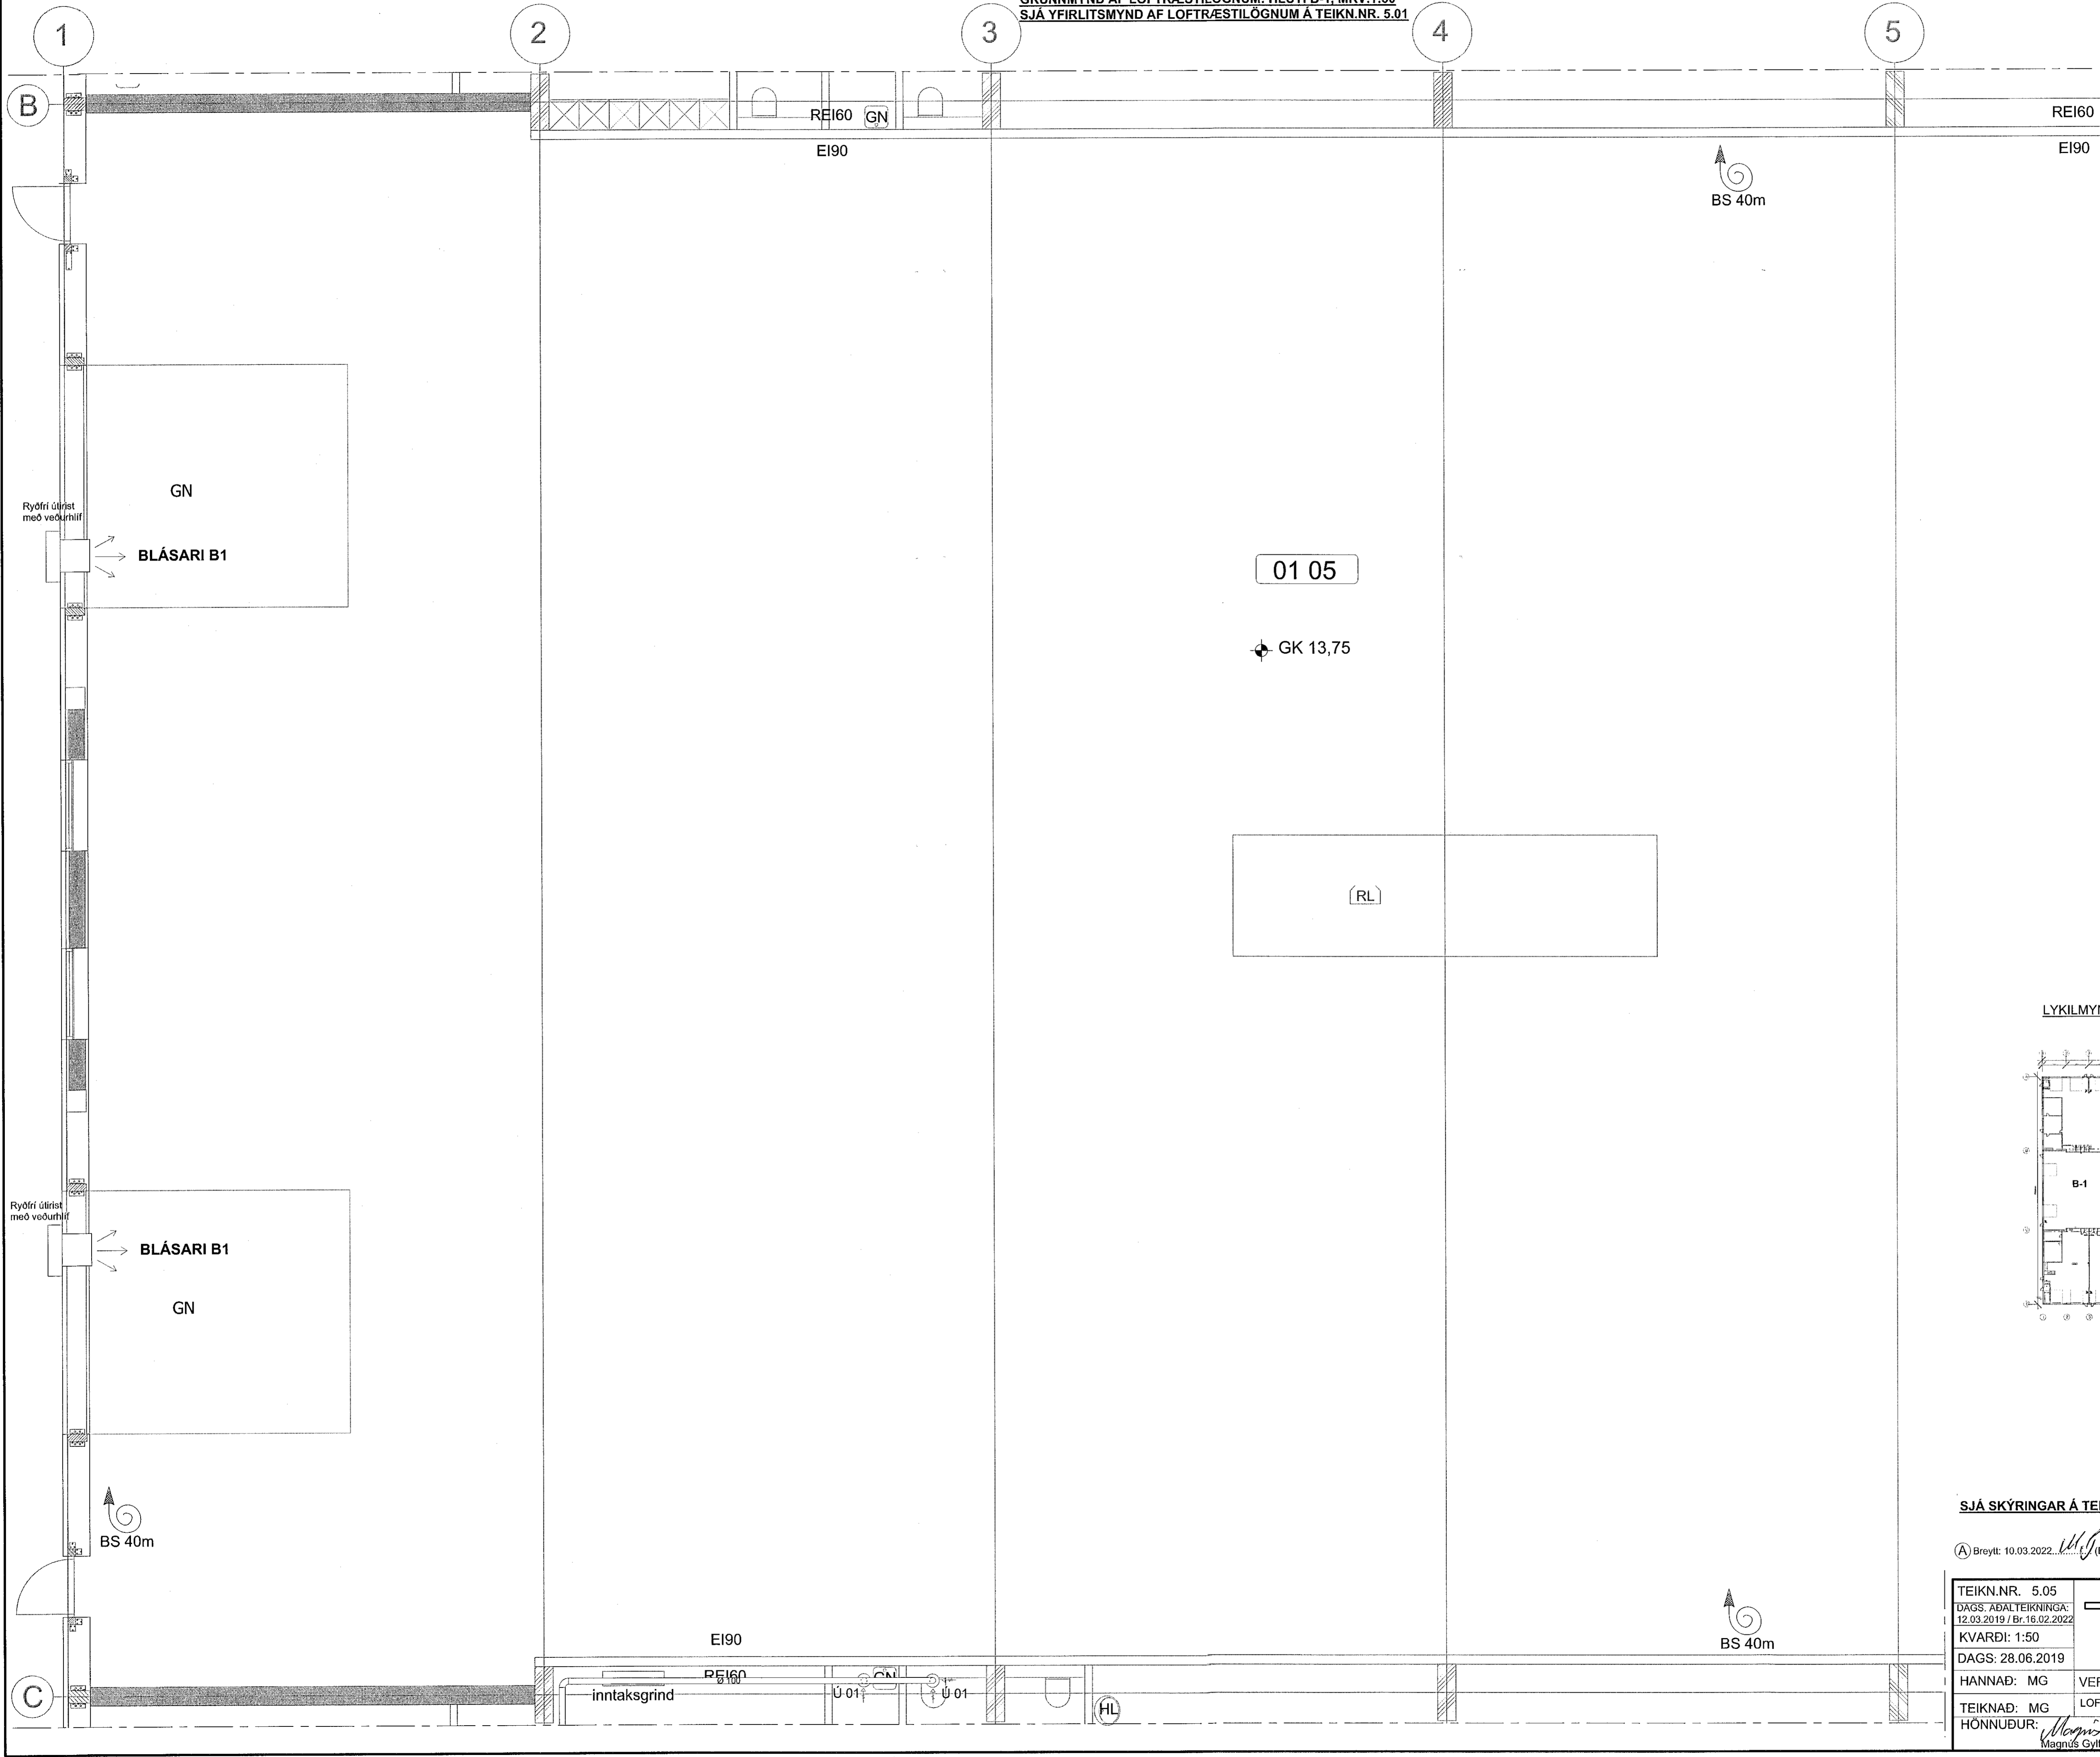

LYKILMYND 1:1000

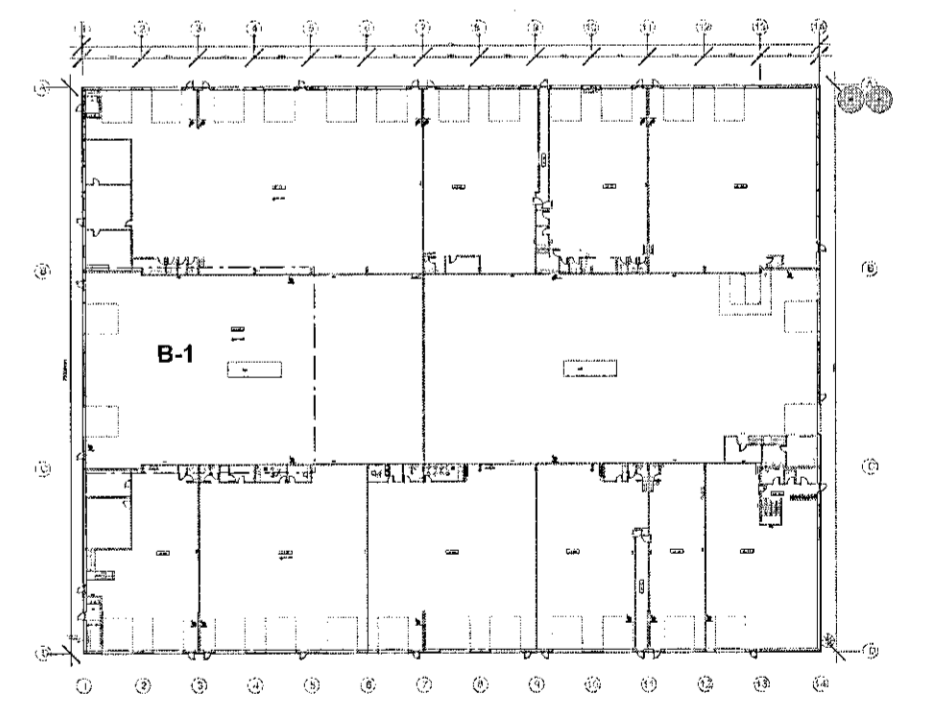

SJÁ SKÝRINGAR Á TEIKNINGU NR. 5.00

(A) Breytt: 10.03.2022... (Breyttar Aðalteikningar og reyndarteikning framkvæmdar)

TEIKN.NR. 5.05	 Tæknivangur ehf. KT 450586-1889 Kirkjustétt 26, 113 Reykjavík Sími: 564 22 44, Netf. tv@vortex.is
DAGS. AÐALTEIKNINGA: 12.03.2019 / Br.16.02.2022	
KVÁRÐI: 1:50	
DAGS. 28.06.2019	
HANNAÐ: MG	
TEIKNAD: MG	VERKEFNI: ÍSHELLA 1 í HAFNARFIRÐI
HÖNNUÐUR:	LOFTRÆSTING: GRUNNMYND AF LOFTRÆSTILÖGNUM, HLUTI B-1
Magnús Gylfason 4121251-4199	Undirskrift Hönnunarsjóra 41291162-3509