

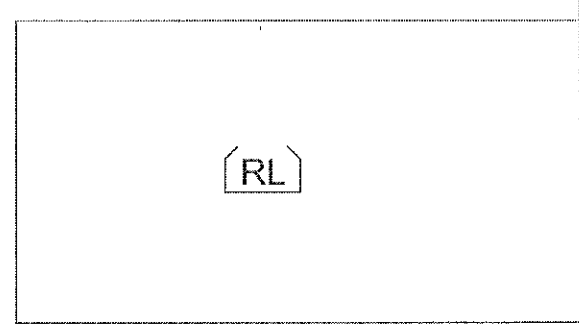


Samþykkt þann
 15. mars 2022
 F.H. Byggingarfulltrúðans í Hafnarfirði
 Hjalmar A. Jónsson
 TMS

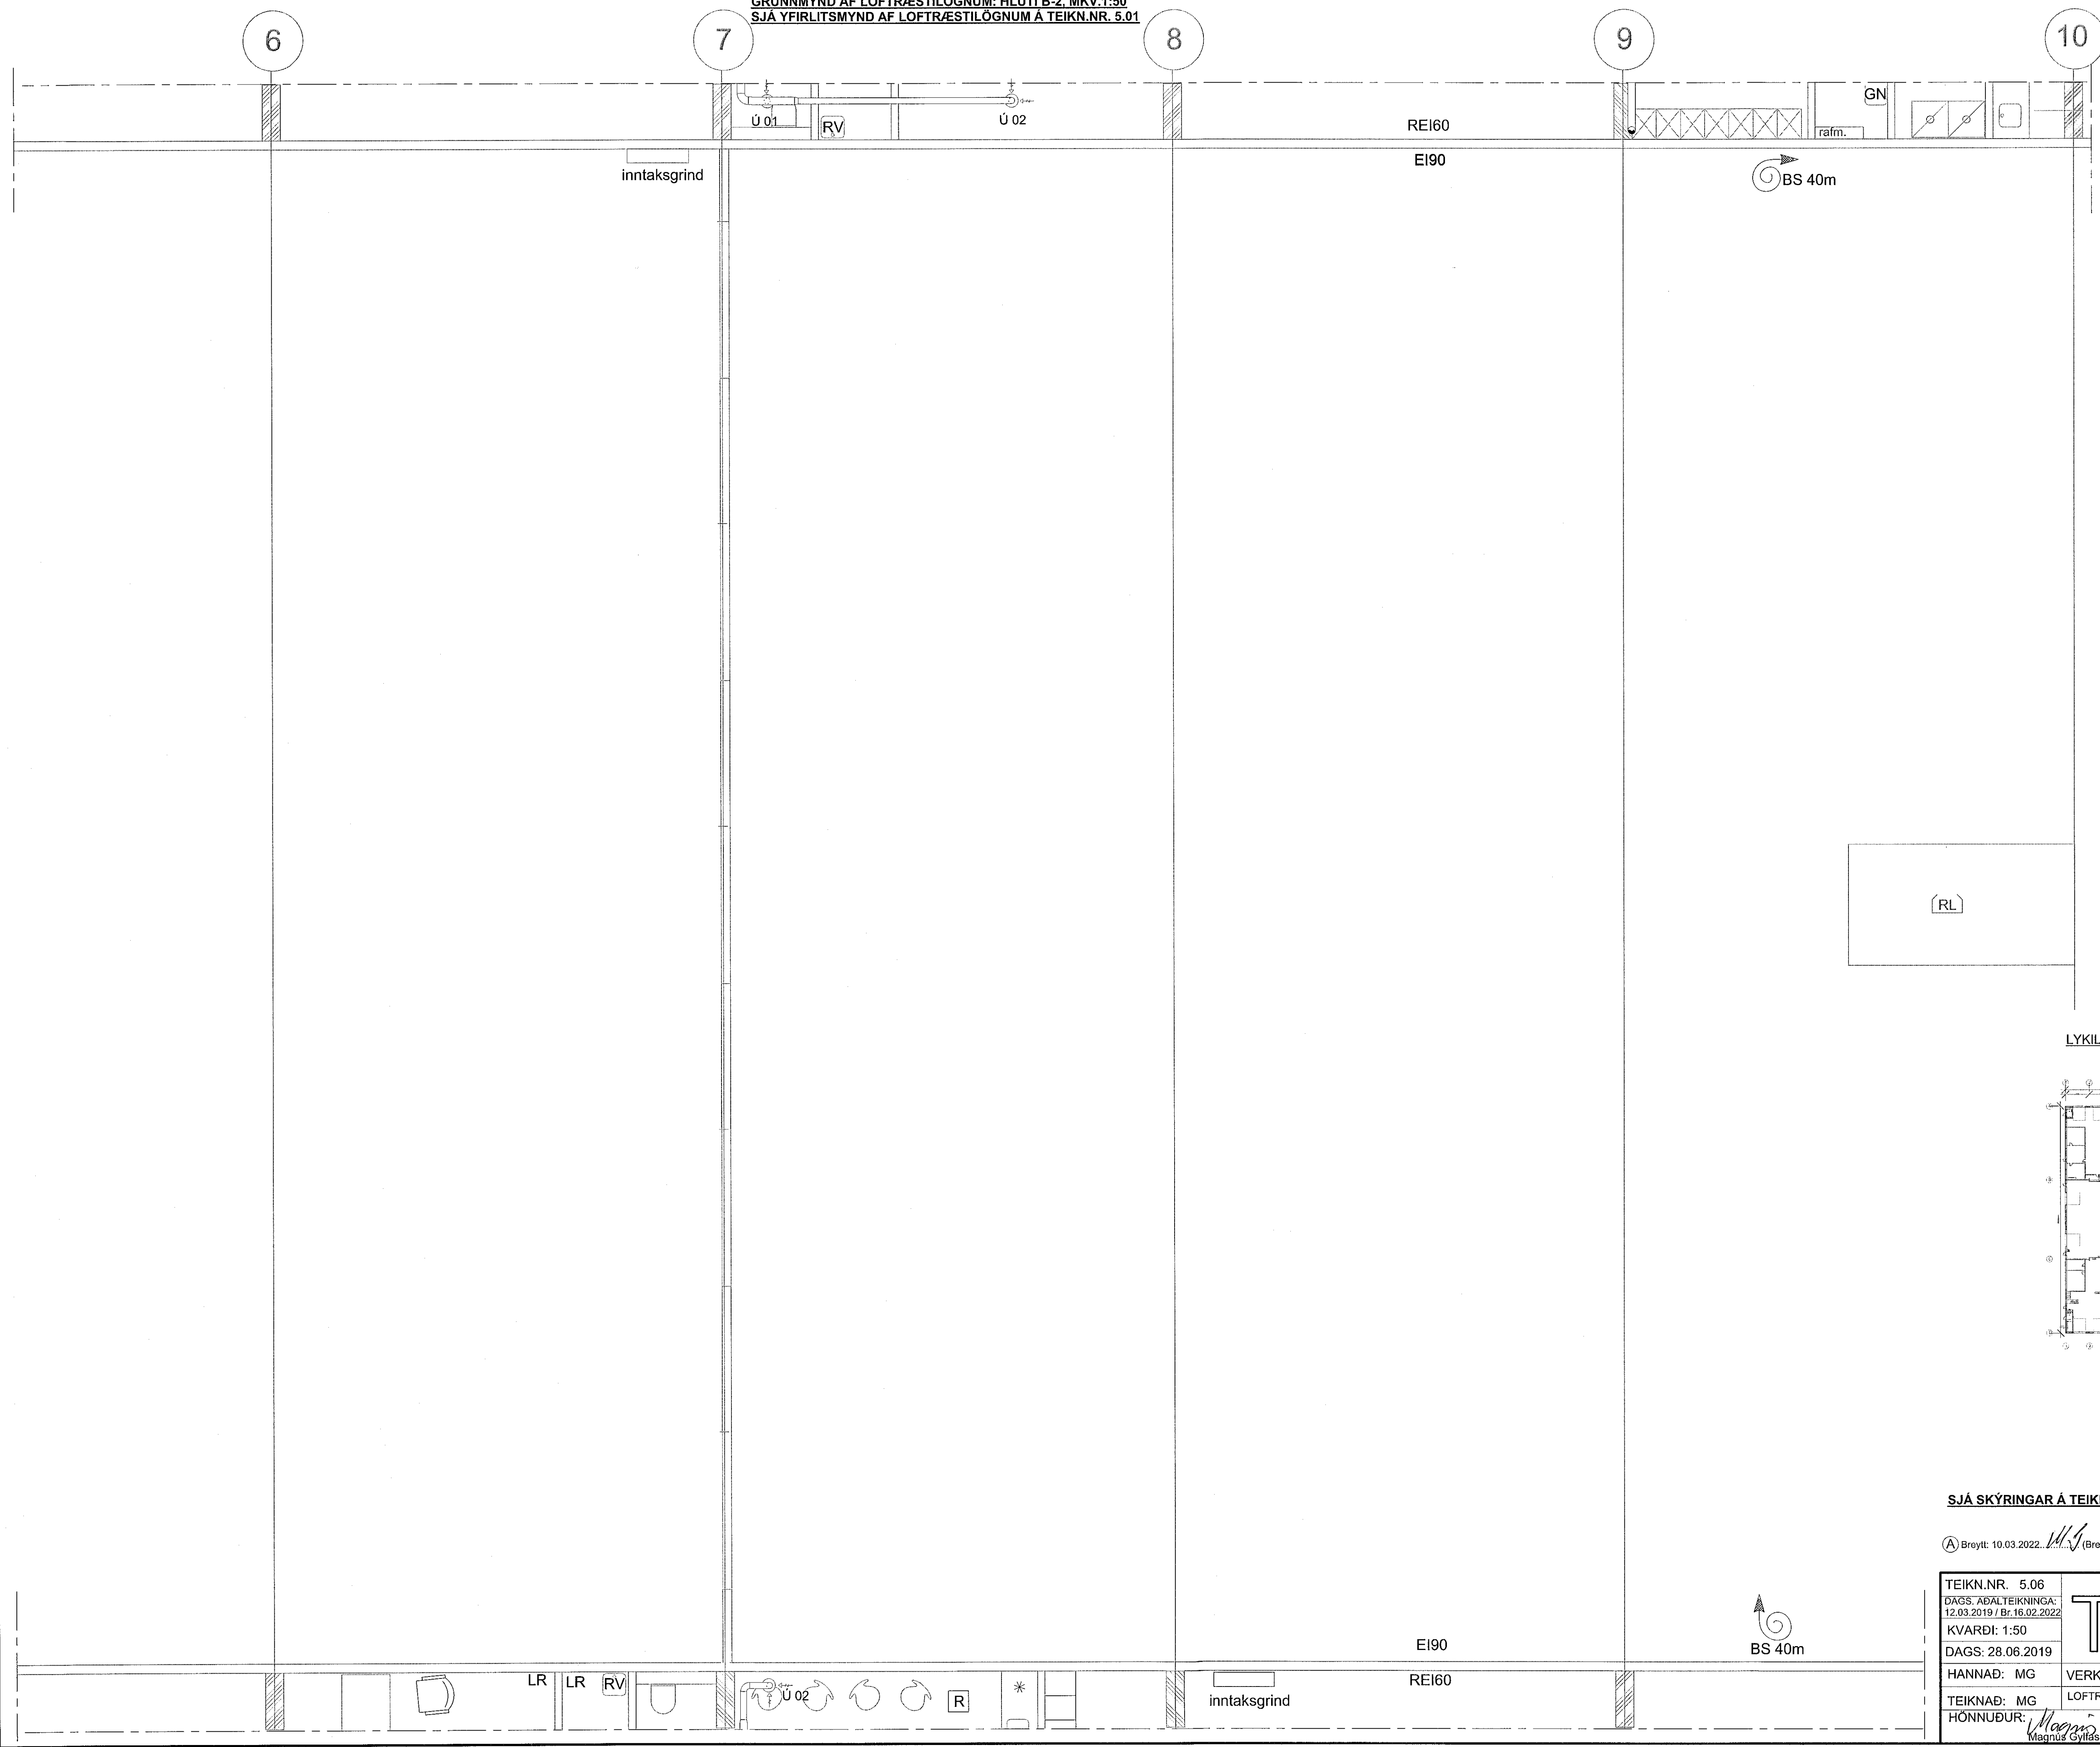

LYKILMYND 1:1000

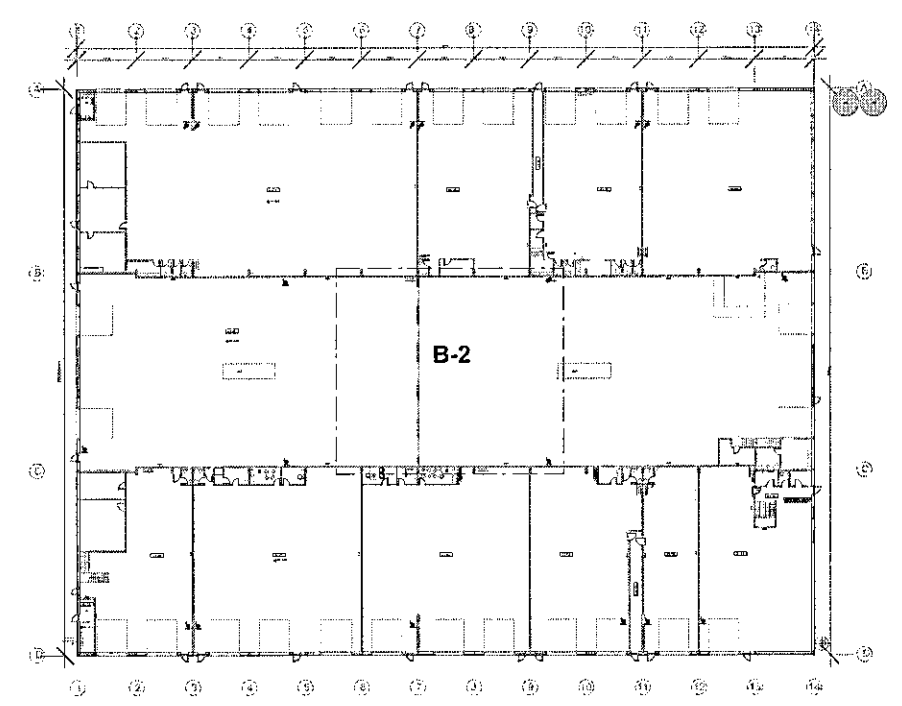

SJÁ SKÝRINGAR Á TEIKNINGU NR. 5.00


(A) Breytt: 10.03.2022 *HL* (Breyttar Aðalleikningar og reyndarteikning framkvæmdar)

TEIKN.NR. 5.06
 DAGS. AÐALTEIKNINGA:
 12.03.2019 / Br. 16.02.2022
 KT.450395-1989
 KVARDI: 1:50
 DAGS: 28.06.2019
 HANNAÐ: MG
 TEIKNAD: MG
 HÖNNUÐUR:

TV Tæknivangur ehf.
 Kirkjustétt 26, 113 Reykjavík
 Sími: 564 22 44, Netf. tv@vortex.is

VERKEFNI: ÍSHELLA 1 í HAFNARFIRÐI
 LOFTRÆSTING: GRUNNMYND AF LOFTRÆSTILOGNUM, HLUÐI B-2

Magnús Gylfason KT.20123-1419
 Undirskrift Hönnunarsjóra KT.091162-2509

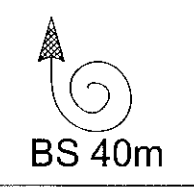

BS 40m

EI90

REI60

inntaksgrind

LR LR RV

