

Almennar skýringar:

Til stendur að vatnsverja nýbyggingu að íshellu 1 í Hafnarfirði með sjálfvirku vatnsúðakerfi. Um er að ræða, hefðbundið vatnslyft vatnsúðakerfi sem þjónar úðum í þaki og örðum rýnum. Teikningarnar sýna einnig kerfi sem hugsanleg verður sett, en það er forvirkj þurrkerfi (Preaction Single Interlock) sem þjónar úðurum í rekkum. Þetta kerfi er synt í teikningum nr. 4.13 - 4.17 og sýnir óðara í rekkum, komi upp sú staða að þóf sé að hafa stöflunarhæð hærri en 6.0m, sá sníð C-C á tekinum 4.17.

Tækjaklefi inniheldur daflubónað og tilheyrandi stjórnubónað fyrir vatnsúðakerfin.

Hönnunarforsendur:

Almenn.

Við hönnun vatnsúðakerfis eru stuðst við NFPA 13 2019 ásamt fyrirleggjandi gögnum frá verkfræðistofnuni Elflu og upplýsingar um afköft vatnsveitu á svæðinu.

Ahættulokkun er áælendum HHS4 eða sambærileg í íðnarárbíum og lagerrýnum.

Íðnárabil: High Hazard Storage fyrir Category IV (HHS4), með hármarksstöflunarhæð H=6 m. Stóður er við tóflu 21.4.1.2 og mynd 21.4.1.2 (d) við hönnun þakkerfis í íðnarárbíum, skv. mynd 21.4.1.2 (d) B kúrfa er vatnspéttileika 18,3 mm/min yfir 185m² hönnunarsvæði.

Lagerbil (vúrlager): High Hazard Storage fyrir Category IV (HHS4), með hármarksstöflunarhæð H=6m. Stóður er við tóflu 21.4.1.2, 25.2.3.2.1 og mynd 25.2.3.2.3.1 (g) við hönnun þakkerfis, skv. mynd 25.2.3.2.3.1 kúrfa B er vatnspéttileika 18,3 mm/min yfir 185m² hönnunarsvæði. Sóð settur sprinkler í rekka, þá má stöflunarhæð vera H=7,6m.

Stóður er við tóflu 25.12.2.1 við hönnun rekkasprinkler en reiknað er 8 virkr stítar samhliða 185m² hönnunarsvæði þakkerfis.

Samkvæmt tóflu 20.12.2.6 skal gera ráð fyrir 1900 l/min brunavatni úr brunahana fyrir slökkvilið samhliða virku vatnsúðakerfi í lagerbili (vúrlager).

Úðahausar (Sprinkler Heads):

Úðahausar U1 í þaki í íðnarárbíum og vúrlagerum, eru upplýsandi DN20 "CMDA" lagerúðarar með rennslistuðull K = 240 þeir opnast við 88°C hita og eru af venjulegri gerð (standard response) með RTI gildi 80. Hármarksþjálfagð á milli óðara er 3,0 metrar, lágmarksþjálfagð á milli óðara er 1,8 metrar og hármarkssvæði óðara er 9,0 m².

Lágmarksþjálfingur við erflóasta óðara er 0,5 bar.

Fjarlægð óðara frá þaki skal mest vera 550 mm og minnst vera 25 mm.

Úðahausar U2 eru upplýsandi DN20 "CMDA" lagerúðarar með rennslistuðull K = 161 þeir opnast við 68°C hita og eru af venjulegri gerð (standard response) með RTI gildi 80. Hármarksþjálfagð á milli óðara er 3,0 metrar, lágmarksþjálfagð á milli óðara er 1,8 metrar og hármarkssvæði óðara er 9,0 m².

Fjarlægð óðara frá þaki skal mest vera 550 mm og minnst vera 25 mm.

Úðahausar U3 eru ynnist upplýsandi DN15 óðara með rennslistuðull K = 80, þeir opnast við 68°C hita og eru af hráðvirkri gerð (quick response) með RTI gildi 50. Hármarksþjálfagð á milli óðara er 1,5 metrar. Óðara eru tilbunir árekstrarvorn.

Lágmarksþjálfingur við erflóasta óðara er 1,0 bar.

Kaldavatnsheiming:

Kaldavatnsheimin með myrrir sökkulvegg er Ø225 PEH lögð frá Vatnsveit Hafnarfjarðar. Rennslisprófun vatnsveitu við íshellu 1 í Hafnarfirði var framkvæmd þann 05.9.2019 og fíkst eftirfarandi niðurstöðu:

Stöðulþrystingur: 386 kPa.

Rennslí: 2590,7 l/min

Afgangsþrystingur: 317 kPa.

Hönnunarsvæði:

Vatnsúðakerfi er þrystillsreiknað (hydraulic design). Við þrystillsútreikninga er notað við forrit "HydraCad" frá Hydratec inc. Erflóasta hönnunarsvæðið fyrir vatnsúðakerfi er inná vúrlager fjerst tekjaklefa. Reiknaður þrystingur fyrir erflóasta svæðið næst vörðloka er 360 kPa við 4683 l/min rennsli.

Gangsetning vatnsúðakerfis:

Gangsetning vatnsúðakerfis (blaukerfi) gerist sjálvvirk fyrir bræðrali í óðahausum gefur sig. Vatn byrjar að streyma úr óðahaus og viðvörunarbúnaður kerfisins gefur boð til brunavörunarkerfi hússins um að eldur sé laus í byggingunni.

Gangsetning burkerfisins í rekkum:

Gangsetning forvika kerfisins (burkerfi) gerist þegar boð berast frá reykskynjara til stjórnstöðvar kerfisins um reyk i rekkum, boð berast til brunavörunarkerfi hússins um að eldur sé laus i rekkum.

Brunavörunarkerfi hússins er tengt viðurkenndri grýgivska.

Lagnir og búnaður:

Pípur og lengslýkti:
Allar lagnir í hefðbundnu vatnsúðakerfi og í forviku burkerfi eru galvaniseraðar stálpípur samkvæmt EN 10255. Samseiningar DN40 mm eða minni eru skrifabar, gengur samkvæmt DIN 2990. Skrifluð lengslýkti eru samkvæmt DIN 2950 og unionar samkvæmt DIN 2980. Lagnir DN50 mm og stærri skal setja saman með gróðrum samsetningarklemmu samanber Gruvlock með þar tilgerðum gumihlítungum. Tengslýkti skulu eru samkvæmt DIN síðulom, samanber DIN 2605 yrir hnæ og DIN 2615 yrir té. Selja skal tæmingar og skolíkla á enda allra stofna. Pípukerfi er í þrytflökkni PN16. Önefnd rör eru ø25 mm. Lagnir sem aðil jöfnu eru þurrar skulu vera af galahnóðuðu stali skv. DIN 2440. Þar sem greinar ganga þvert á stofna skal nota sveigutengi "Flexible" og þar sem aðalstofnar taka stefnubreytingum.

Tækjaklefi skal búnna vörðloka með tilheyrandi búnað, viðvörunarbjölli (vatnsdrifin), þrystinema, þrystlauka- og jockeydu með tilheyrandi stjórnubónað, þrófunarbúnað fyrir vatnsúðakerfi (lokí með 8-16 80), þrófunarvíði fyrir vatnsveitum (meilibanda til mælingar á afköstum vatnsveitu), tviburatengi fyrir slökkvilið og óðum tilheyrandi stjórnubónað. Aður en kerfið er teknit í notkun skal skola allt kerfið vei til. Heimaeð skal einnig skola vei til. Halli lárétra pipna að tæmingu skal vera 2mm.

Þrystlaukadæla/Jockeydæla:

Þrystlaukadæla skal aðeinst 5000 l/min við dp. 505 kPa. Þrystingur á vatnsúðakerfi skal haldgi á 850 kPa. Jockeydæla skal ræsast sjálvvirk þegar þrystingur í kerfinu hefur fallið niður í 750 kPa og skal dæla stoppa sjálvvirk þegar 850 kPa þrystingi er náð. Abdældæla (þrystlaukadæla) skal ræsast sjálvvirk þegar þrystingur í kerfinu hefur fallið í 650 kPa. Stökk skal að abdældu handvirk. Allur raftubnæður skal uppfylla kröfur IST EN 12845.

Þrófunarþrystingur:

Þrófipröfa skal blauperkri með 1500 kPa vatnsþrystingu og skal þrystingur standa í a.m.k. 2 kist án þess að falla.

Festlingar:

Nota skal Murpro baulur eða hringi festa með snitteinum í loft, bítu eða aðrar sambærilegar festlingar sem viðurkenndar eru af Brunamálastofnun ríkisins.

Hármarksþjálfagð milli festinga.

25 - 50 mm pípur: 3.000 mm

65 - 80 mm pípur: 3.500 mm

100 - 250 mm pípur: 4.000 mm

Hármarksþjálfagð frá upphengu að ysta óðastut er 900 mm og mesta fjarlægð frá stofni er 2.000 mm.

Ekkí þarf upphengi á 25 mm grén að einum óðastut ef hún er styttni en 600 mm lördætt eða 450 mm lördætt.

Að jafnaði skal vera 1 upphengja á þverstofni á milli hverra tveggja greina. Upphengja má ekki vera nær standandi óðara en 150 mm. Selja skal upphengju á lögnum af hún er samsett og skal þá upphengja ekki vera lengra frá en sem nemur 1/3 af lengdinni.

Jarðskjálftestingar, samkvæmt NFPA 13:

Fjarlægð milli jarðskjálftastillinga á lárétum stofnlögnum er að jafnaði um 12 m og skal ónnur hver vera stifting í tvær áttir.

Stifting í eina átt, langa eða byras.

Selja skal viðurkenndu pípklemmu þétt um um pípuna. Valin stifa (sjá tóflu) eru festar í annan flans klemmunnar með 45° stefnu að festipunkti (t. d. lofti) í þá stefnu sem stifa á.

Stifting í tvær áttir, langa og þvers.

Selja skal viðurkenndu pípklemmu þétt um um pípuna. Valdar stifar sjá tóflu eru festar í báða flansa klemmunnar með 45° stefnu að festipunkti (t. d. lofti) og í þá stefnu sem stifa á.

Dæmi um stiftingar:

Lengd [mm] Efni Stærð

1.450-1.500 Vinkill 40x6x6

1.300-2.000 Vinkill 50x50x6

2.100-2.200 Rör DN25

2.700-2.800 Rör DN32

Fyrir teina er L = 58xþykkt flatjárn

500 Telini DN10

750 Telini DN15

Fyrir flatjárn er L = 58xþykkt flatjárn

350 Flatjárn 40x6

580 Flatjárn 50x10


Búnaður:

Allur búnaður skal merkurt í samræmi við viðurkenndu F gefin út af Mannvirkjastofnun.

Upptenningaráði skal leggja fram allar upplýsingar um þann búnað sem leggur til verksins, meðferð hans og helstu ihluti.

Allur búnaður og efti sem notað er í kerfinu skal vera með viðeigandi vottun

AFSTÖÐUMYND MKV.1:500

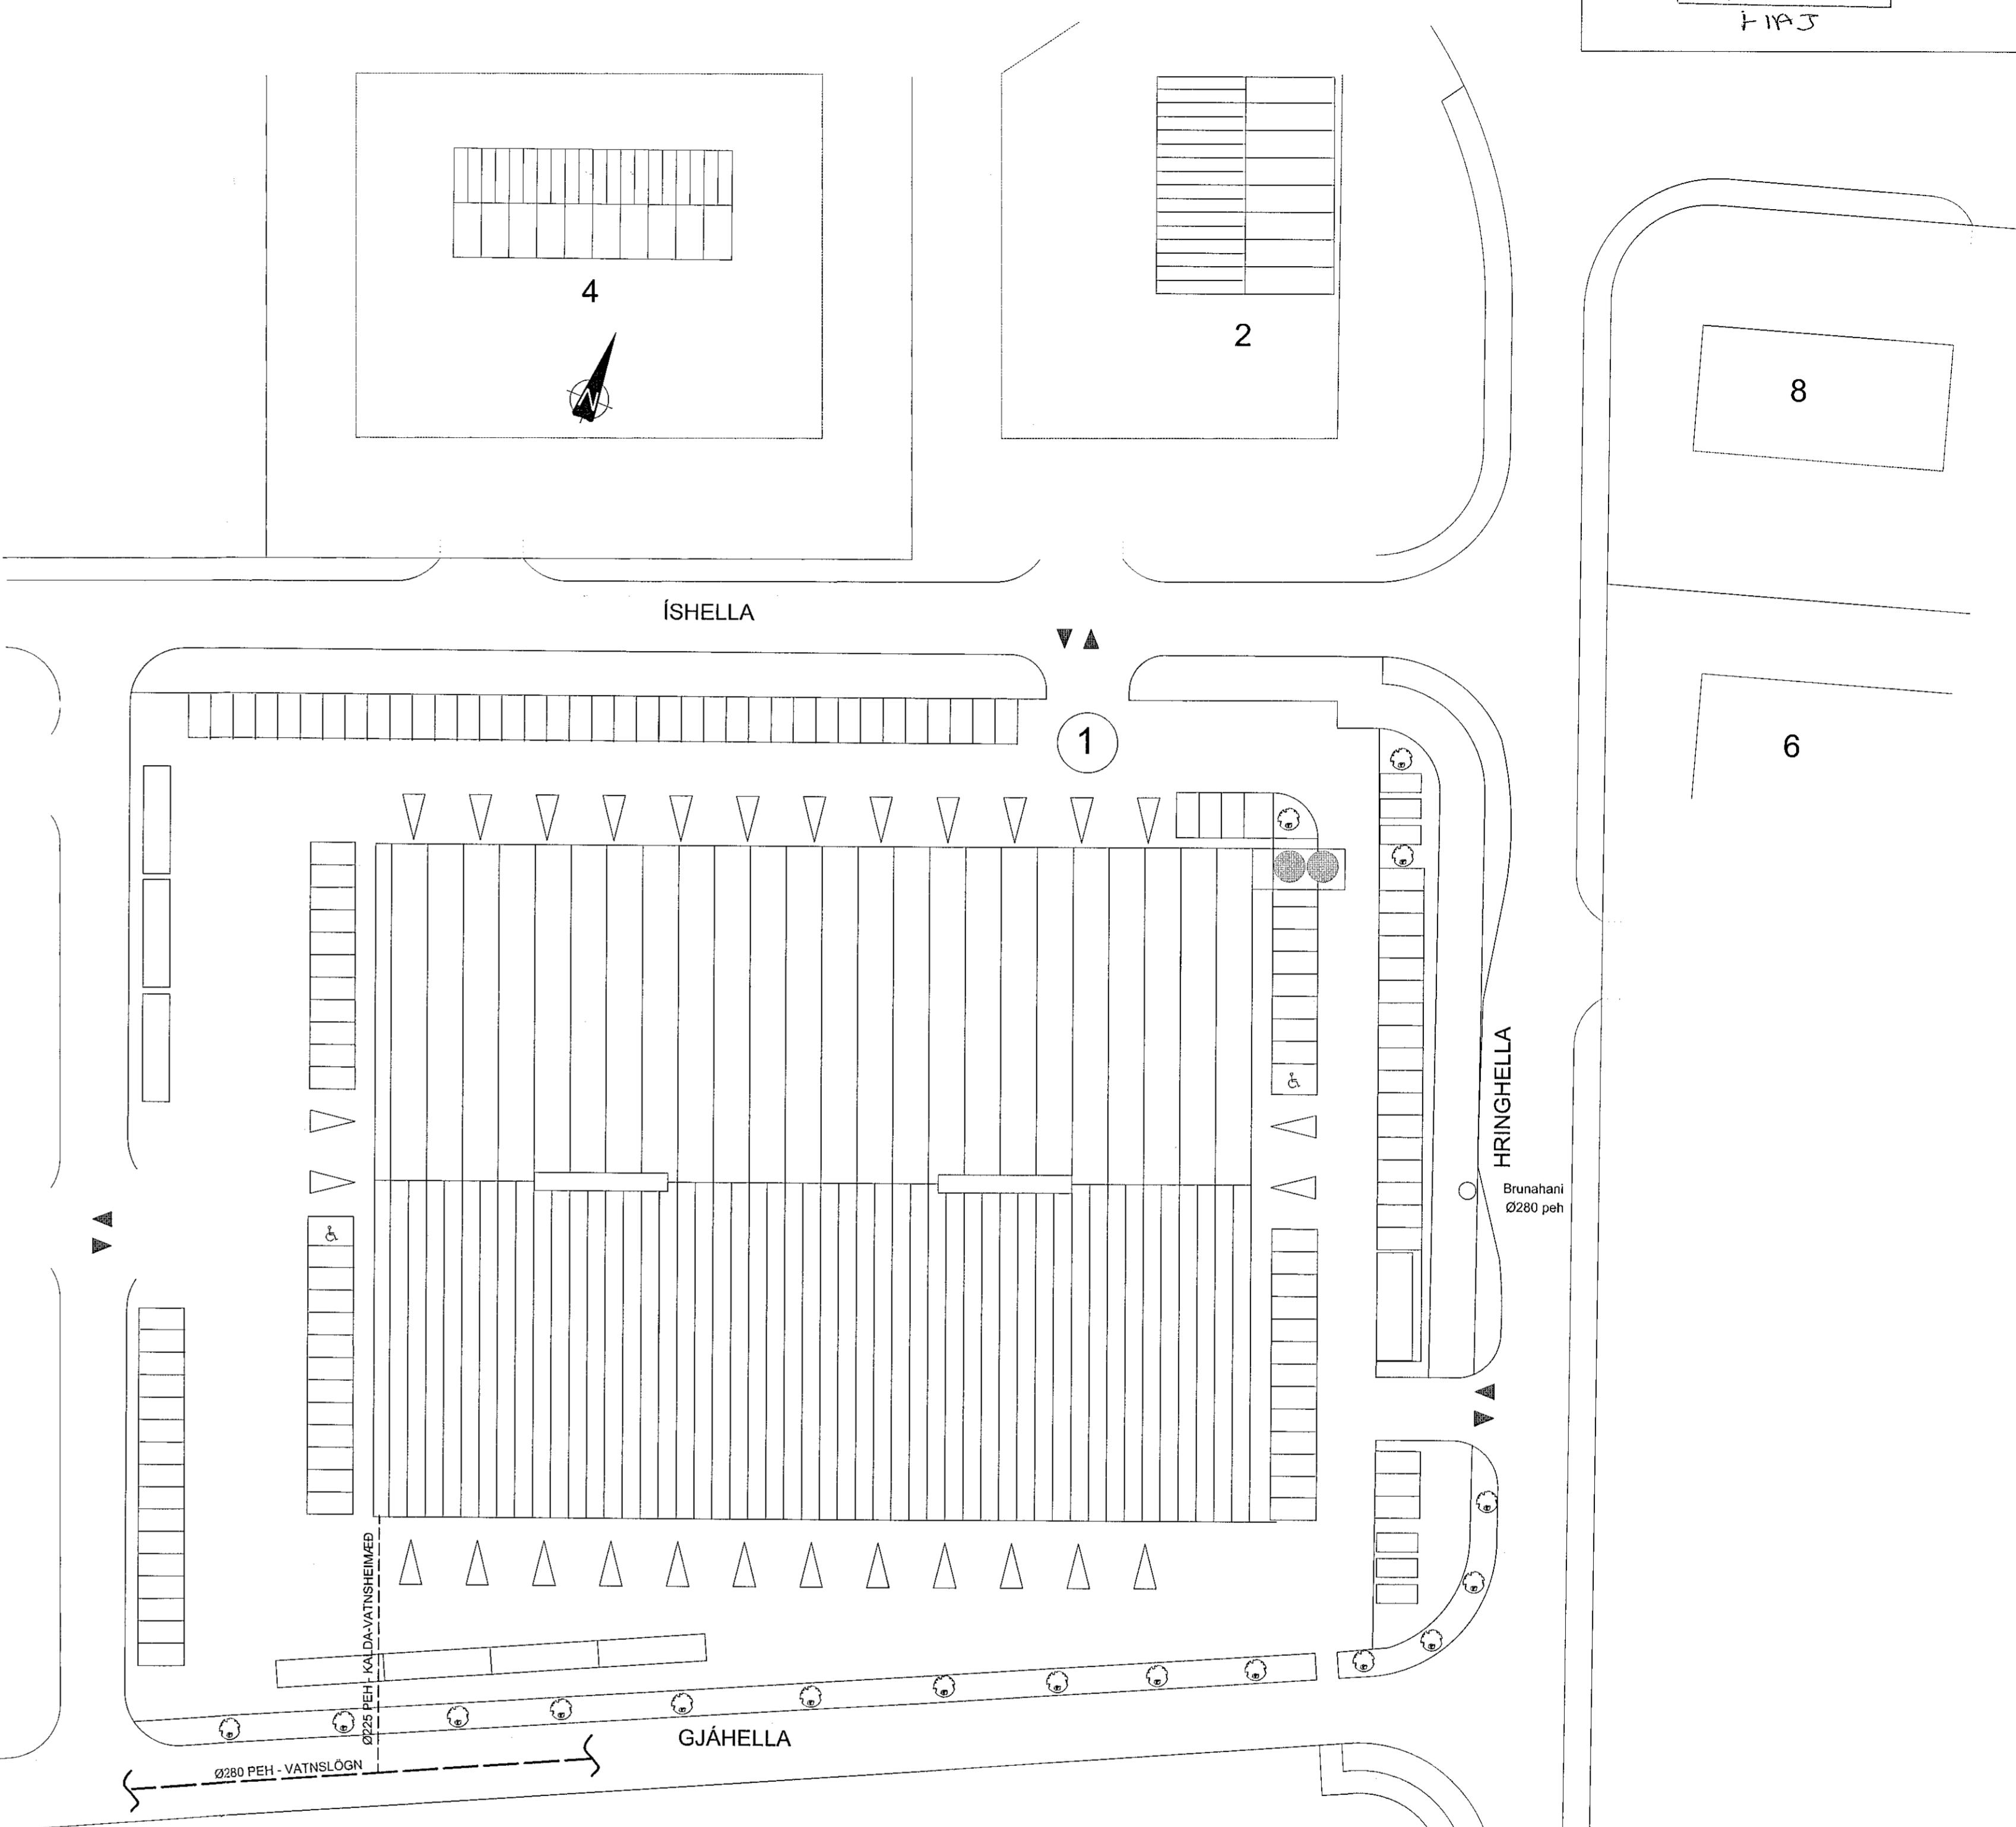

SJÁ SKÝRINGAR Á TEIKNINGU NR. 4.00

(E) Breytt: 10.03.2022. Breyttar Aðalteikningar og reyndateikning framkvæmdir.

(D) Breytt: 06.09.2021. Texti, breyttar hönnunarforsendur við miðrymis.

(C) Breytt: 20.09.2019. Texti, breyttar hönnunarforsendur við miðrymis, óðastútar settir í rekka.

(B) Breytt: 25.08.2019. Texti, breyttar hönnunarforsendur

(A) Breytt: 28.06.2019. Texti, breytning a lagnaefni, úr svörtu stali í galv.

TEIKN.NR. 4.00	Tæknivangur ehf. KT.450586-1889 Kirkjusvæði 26, 113 Reykjavík Sími: 564 22 44, Nett. tv@vortex.is
DAGS. ADALEIKNINGA: 12.09.2017 / Br.16.02.2022	
KVARDI: 1:10, 1:500	
DAGS: 26.04.2019	
HANNAD: GI / MG	VERKEFNI: [SHELLA 1 í HAFNARFIRDI]
TEIKNAD: MG	VATNSÚÐAKERFI - ALMENNAR SKÝRINGAR OG AFSTÖÐUMYND
HÖNNUDUR: Magnús Gylfason	Undirskrift Hönnunarforsendur

Samþykkt þann
15. mars 2022
f.h. byggingsfulltróns í Hafnarfirði
Hönnunar A. Jónsson

11A5