


VATNSÚÐAKERFI - TEIKNINGASKRÁ


- 4.00 Vatnsúðakerfi - Almennar Skýringar og Afstöðumynd
- 4.01 Vatnsúðakerfi - Yfirlitamynd og Teikningaskrá
- 4.02 Vatnsúðakerfi - Grunnmynd, hluti A-1
- 4.03 Vatnsúðakerfi - Grunnmynd, hluti A-2
- 4.04 Vatnsúðakerfi - Grunnmynd, hluti A-3
- 4.05 Vatnsúðakerfi - Grunnmynd, hluti B-1
- 4.06 Vatnsúðakerfi - Grunnmynd, hluti B-2
- 4.07 Vatnsúðakerfi - Grunnmynd, hluti B-3
- 4.08 Vatnsúðakerfi - Grunnmynd, hluti C-1
- 4.09 Vatnsúðakerfi - Grunnmynd, hluti C-2
- 4.10 Vatnsúðakerfi - Grunnmynd, hluti C-3
- 4.11 Vatnsúðakerfi - Snið A-A, B-B og Sérmyndir
- 4.12 Vatnsúðakerfi - Skematísk Kerfismynd
- 4.13 Vatnsúðakerfi - Rekkasprinkler, Yfirlitamynd
- 4.14 Vatnsúðakerfi - Rekkasprinkler, hluti B-1
- 4.15 Vatnsúðakerfi - Rekkasprinkler, hluti B-2
- 4.16 Vatnsúðakerfi - Rekkasprinkler, hluti B-3
- 4.17 Vatnsúðakerfi - Rekkasprinkler, snið C-C
- 4.18 Vatnsúðakerfi - Grunnmynd, milligólfa

LYKILMYND 1:1000

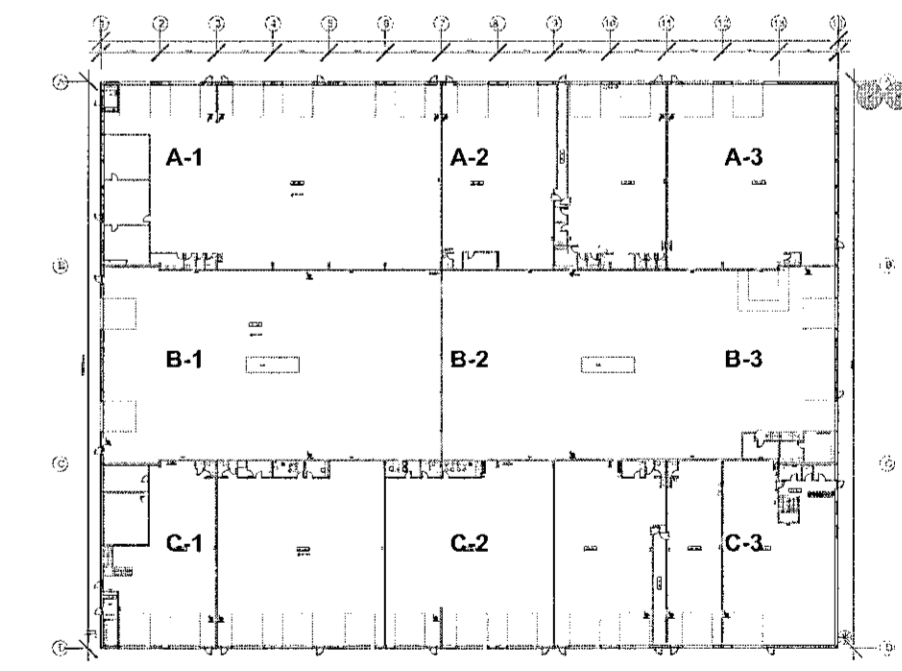

SJÁ SKÝRINGAR Á TEIKNINGU NR. 4.00

- (E) Breytt: 10.03.2022... (Breyttar Aðalteikningar og reyndarteikning framkvæmdar)
- (D) Breytt: 20.06.2020... (Breyttar Aðalteikningar)
- (C) Breytt: 20.09.2019... (Breyttar Aðalteikningar)
- (B) Breytt: 25.08.2019... (Breyttar Aðalteikningar)
- (A) Breytt: 28.06.2019... (Stofnlagirnir færðir innfyfir vöruhúðir)

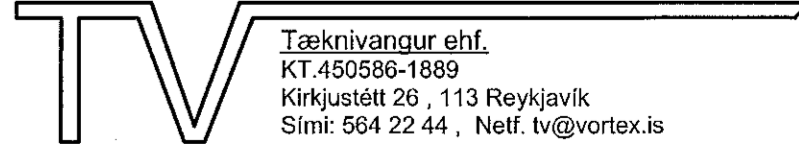TEIKN.NR. 4.01	 Tæknivagnur ehf. KT-450586-1689 Kirkjustétt 26, 113 Reykjavík Sími: 564 22 44 Netf. tv@vortex.is
DAGS. AÐALTEIKNINGA: 12.09.2017 / Br. 16.02.2022	
KVARDI: 1:200	
DAGS: 26.04.2019	
HANNAÐ: GI / MG	VERKEFNI: ÍSHELLA 1 í HAFNARFIRÐI
TEIKNAD: MG	VATNSÚÐAKERFI - YFIRLITSMYND og TEIKNINGASKRÁ
HÖNNUÐUR:	Magnús Gylfason 1121/251-4193 Undirskrift Hönnunarstjóra 11091192-3509