



Samþykkt þann  
 15. mars 2022  
 F.H.A.S.

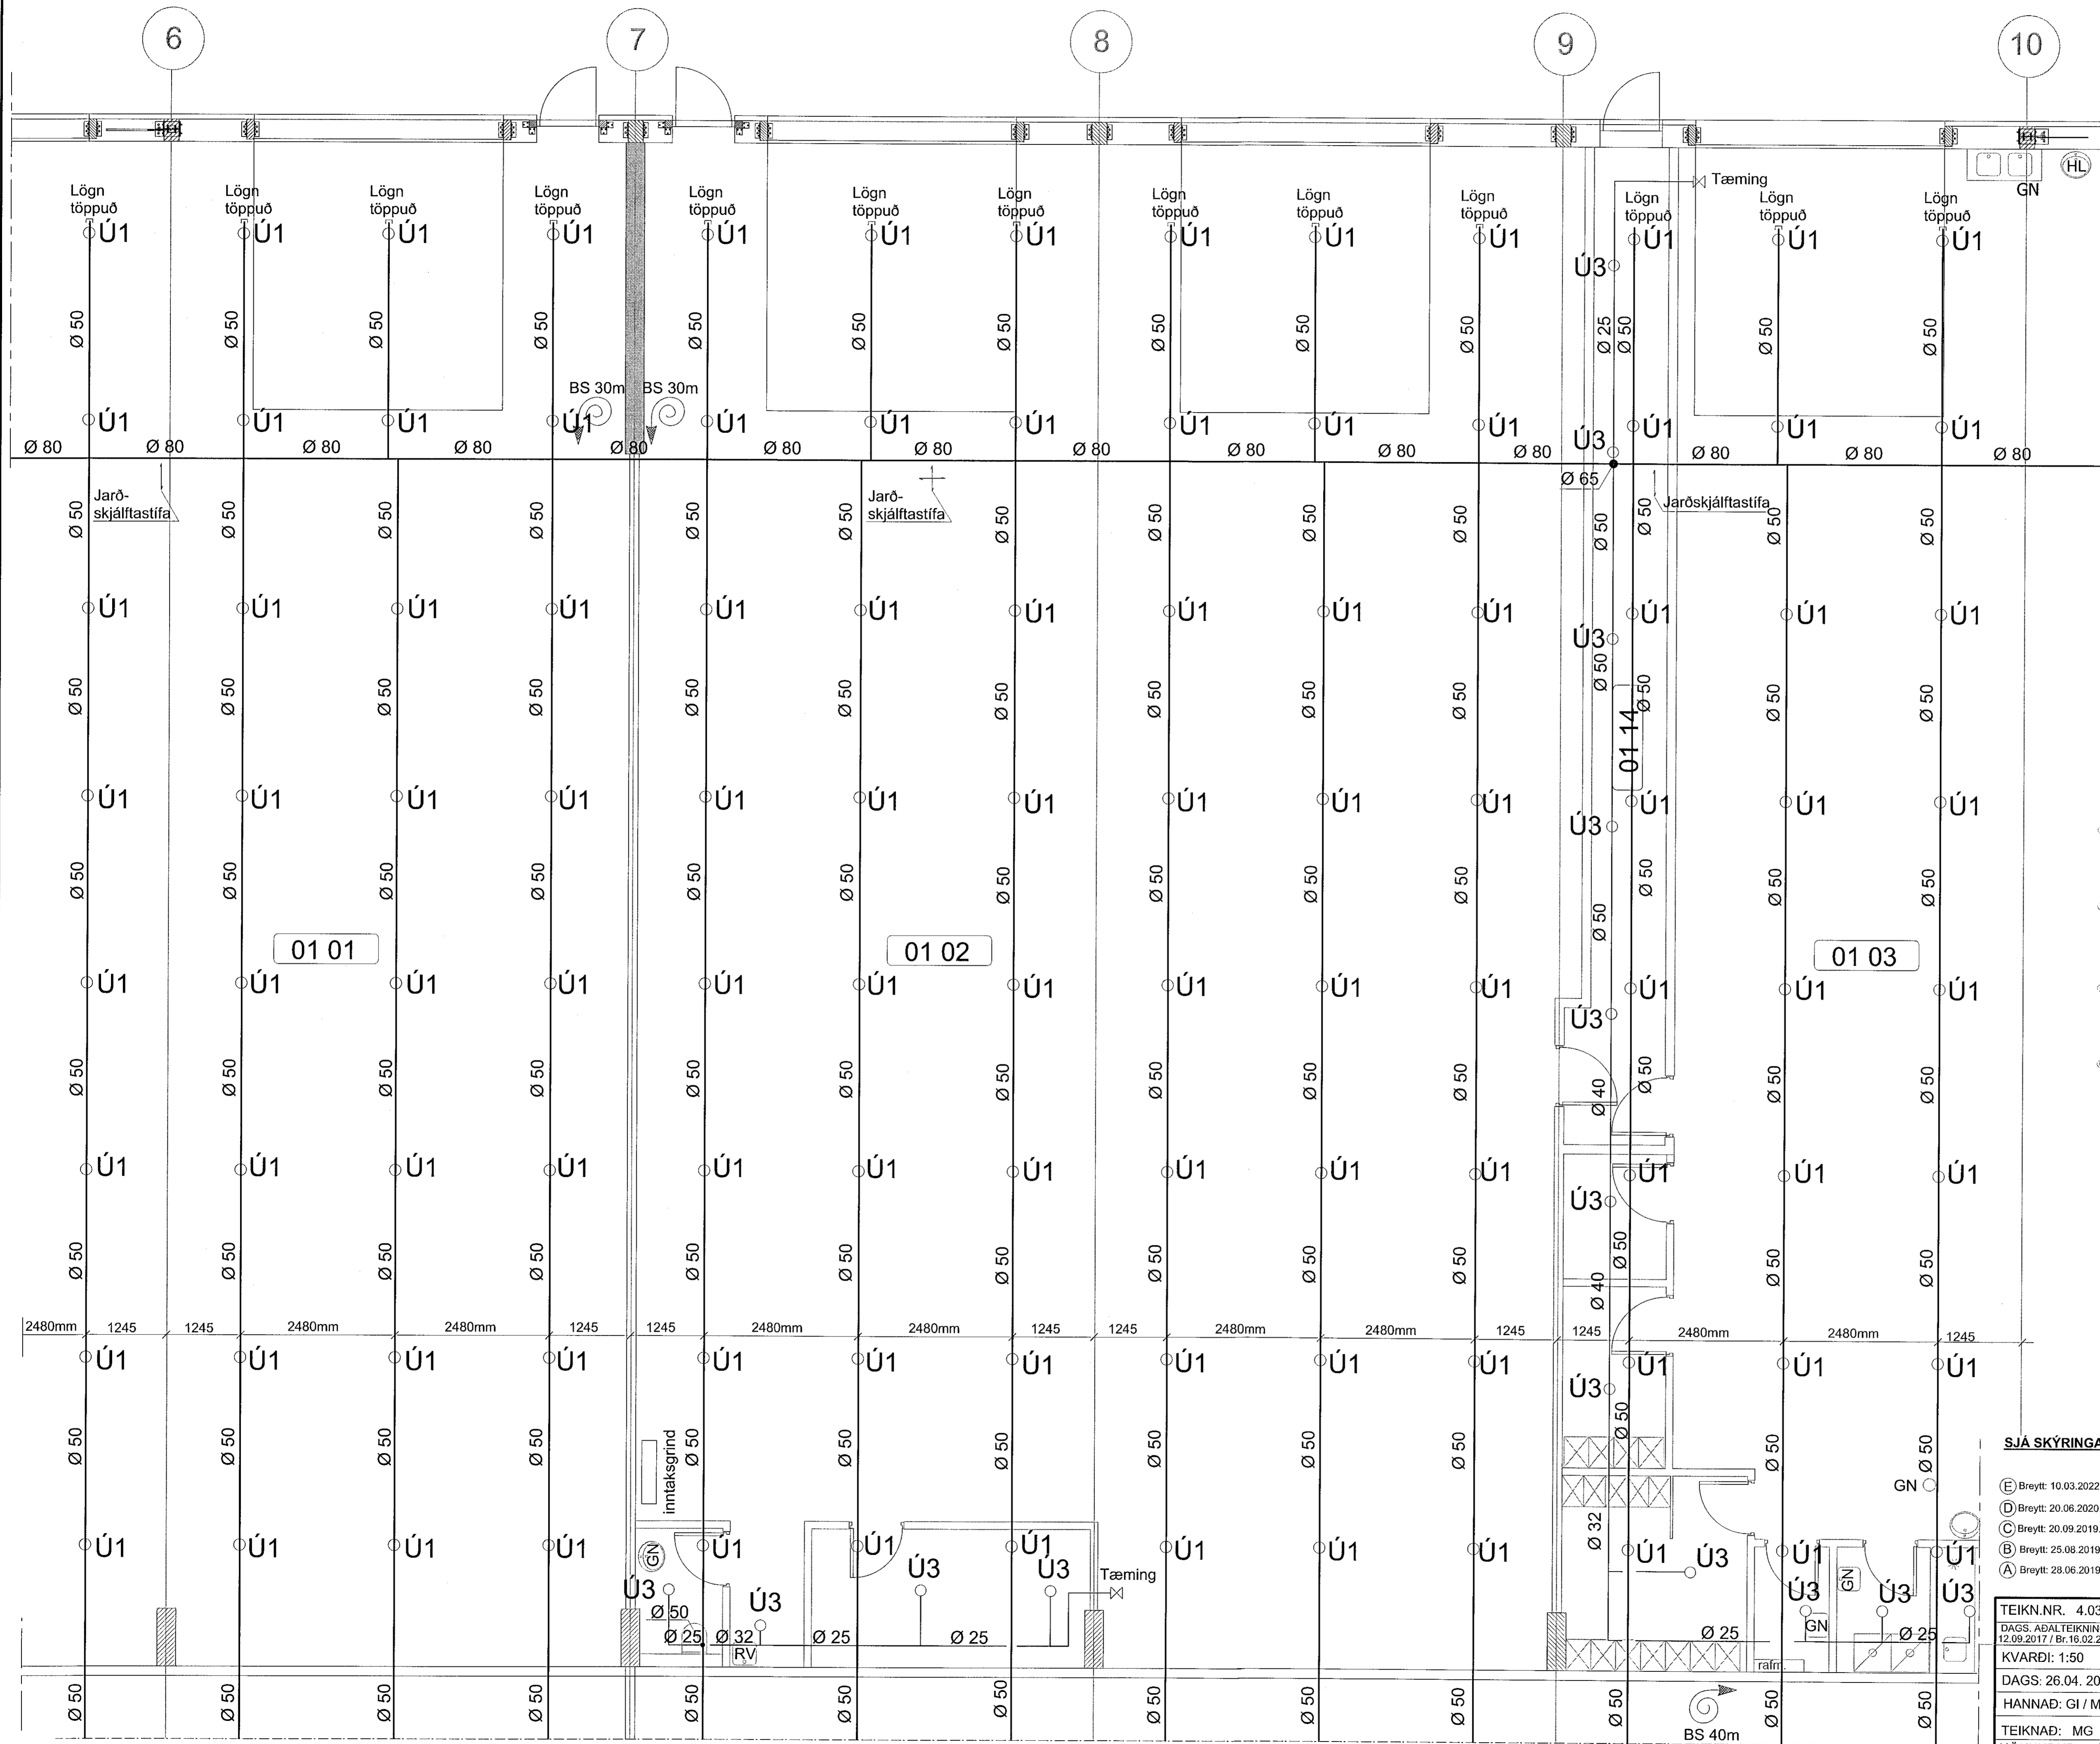

LYKILMYND 1:1000

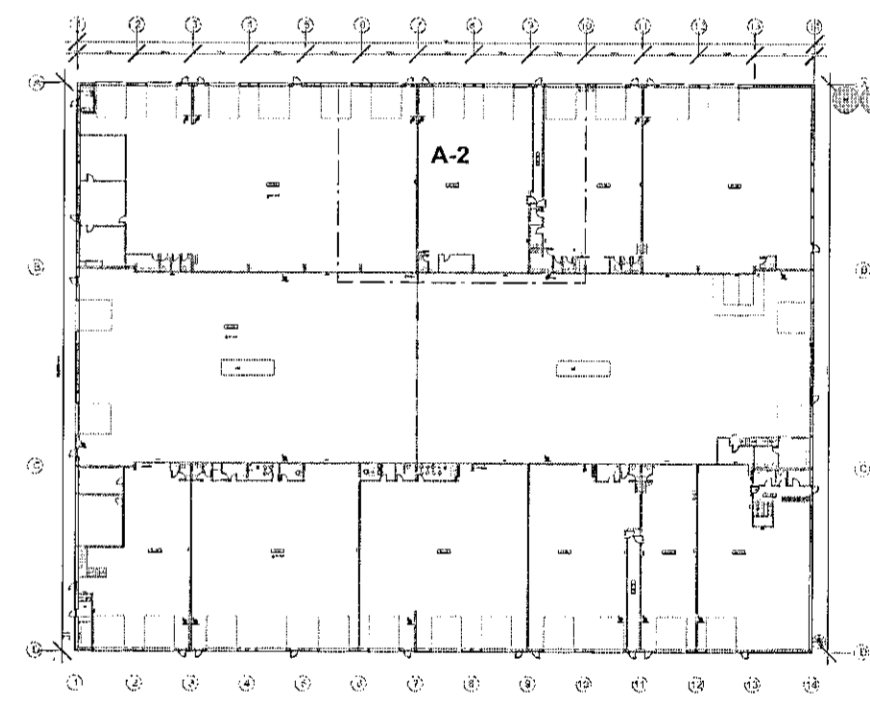

SJÁ SKÝRINGAR Á TEIKNINGU NR. 4.00

- (E) Breytt: 10.03.2022 (Breyttar Aðalteikningar og reyndarteikning framkvæmdar)
- (D) Breytt: 20.06.2020 (Breyttar Aðalteikningar)
- (C) Breytt: 20.09.2019 (Breyttar Aðalteikningar)
- (B) Breytt: 25.08.2019 (Breyttar Aðalteikningar)
- (A) Breytt: 28.06.2019 (Stofnlagir færðar inn fyrir vörður)

TEIKN.NR. 4.03  
 DAGS. AÐALTEIKNINGA:  
 12.09.2017 / Br. 16.02.2022  
 KVARDI: 1:50  
 DAGS: 26.04. 2019  
 HANNAD: GI / MG  
 TEIKNAD: MG  
 HÖNNUÐUR: Magnús Gylfason

**TV** Tæknivagnur ehf.  
 KT 450586-1889  
 Kirkjubétt 25, 113 Reykjavík  
 Sími: 564 22 44, Netf. tv@vortex.is

VERKEFNI: ÍSHELLA 1 í HAFNARFIRÐI  
 VATNSÚÐAKERFI, HLUTI A-2  
 Undirskrift Hönnunarstjóra