




Samþykkt þann
 15. mars 2022
 f.h. byggingarfulltrúans í Hafnarfirði
 Hjalmar A. Jónsson
 HVAJ

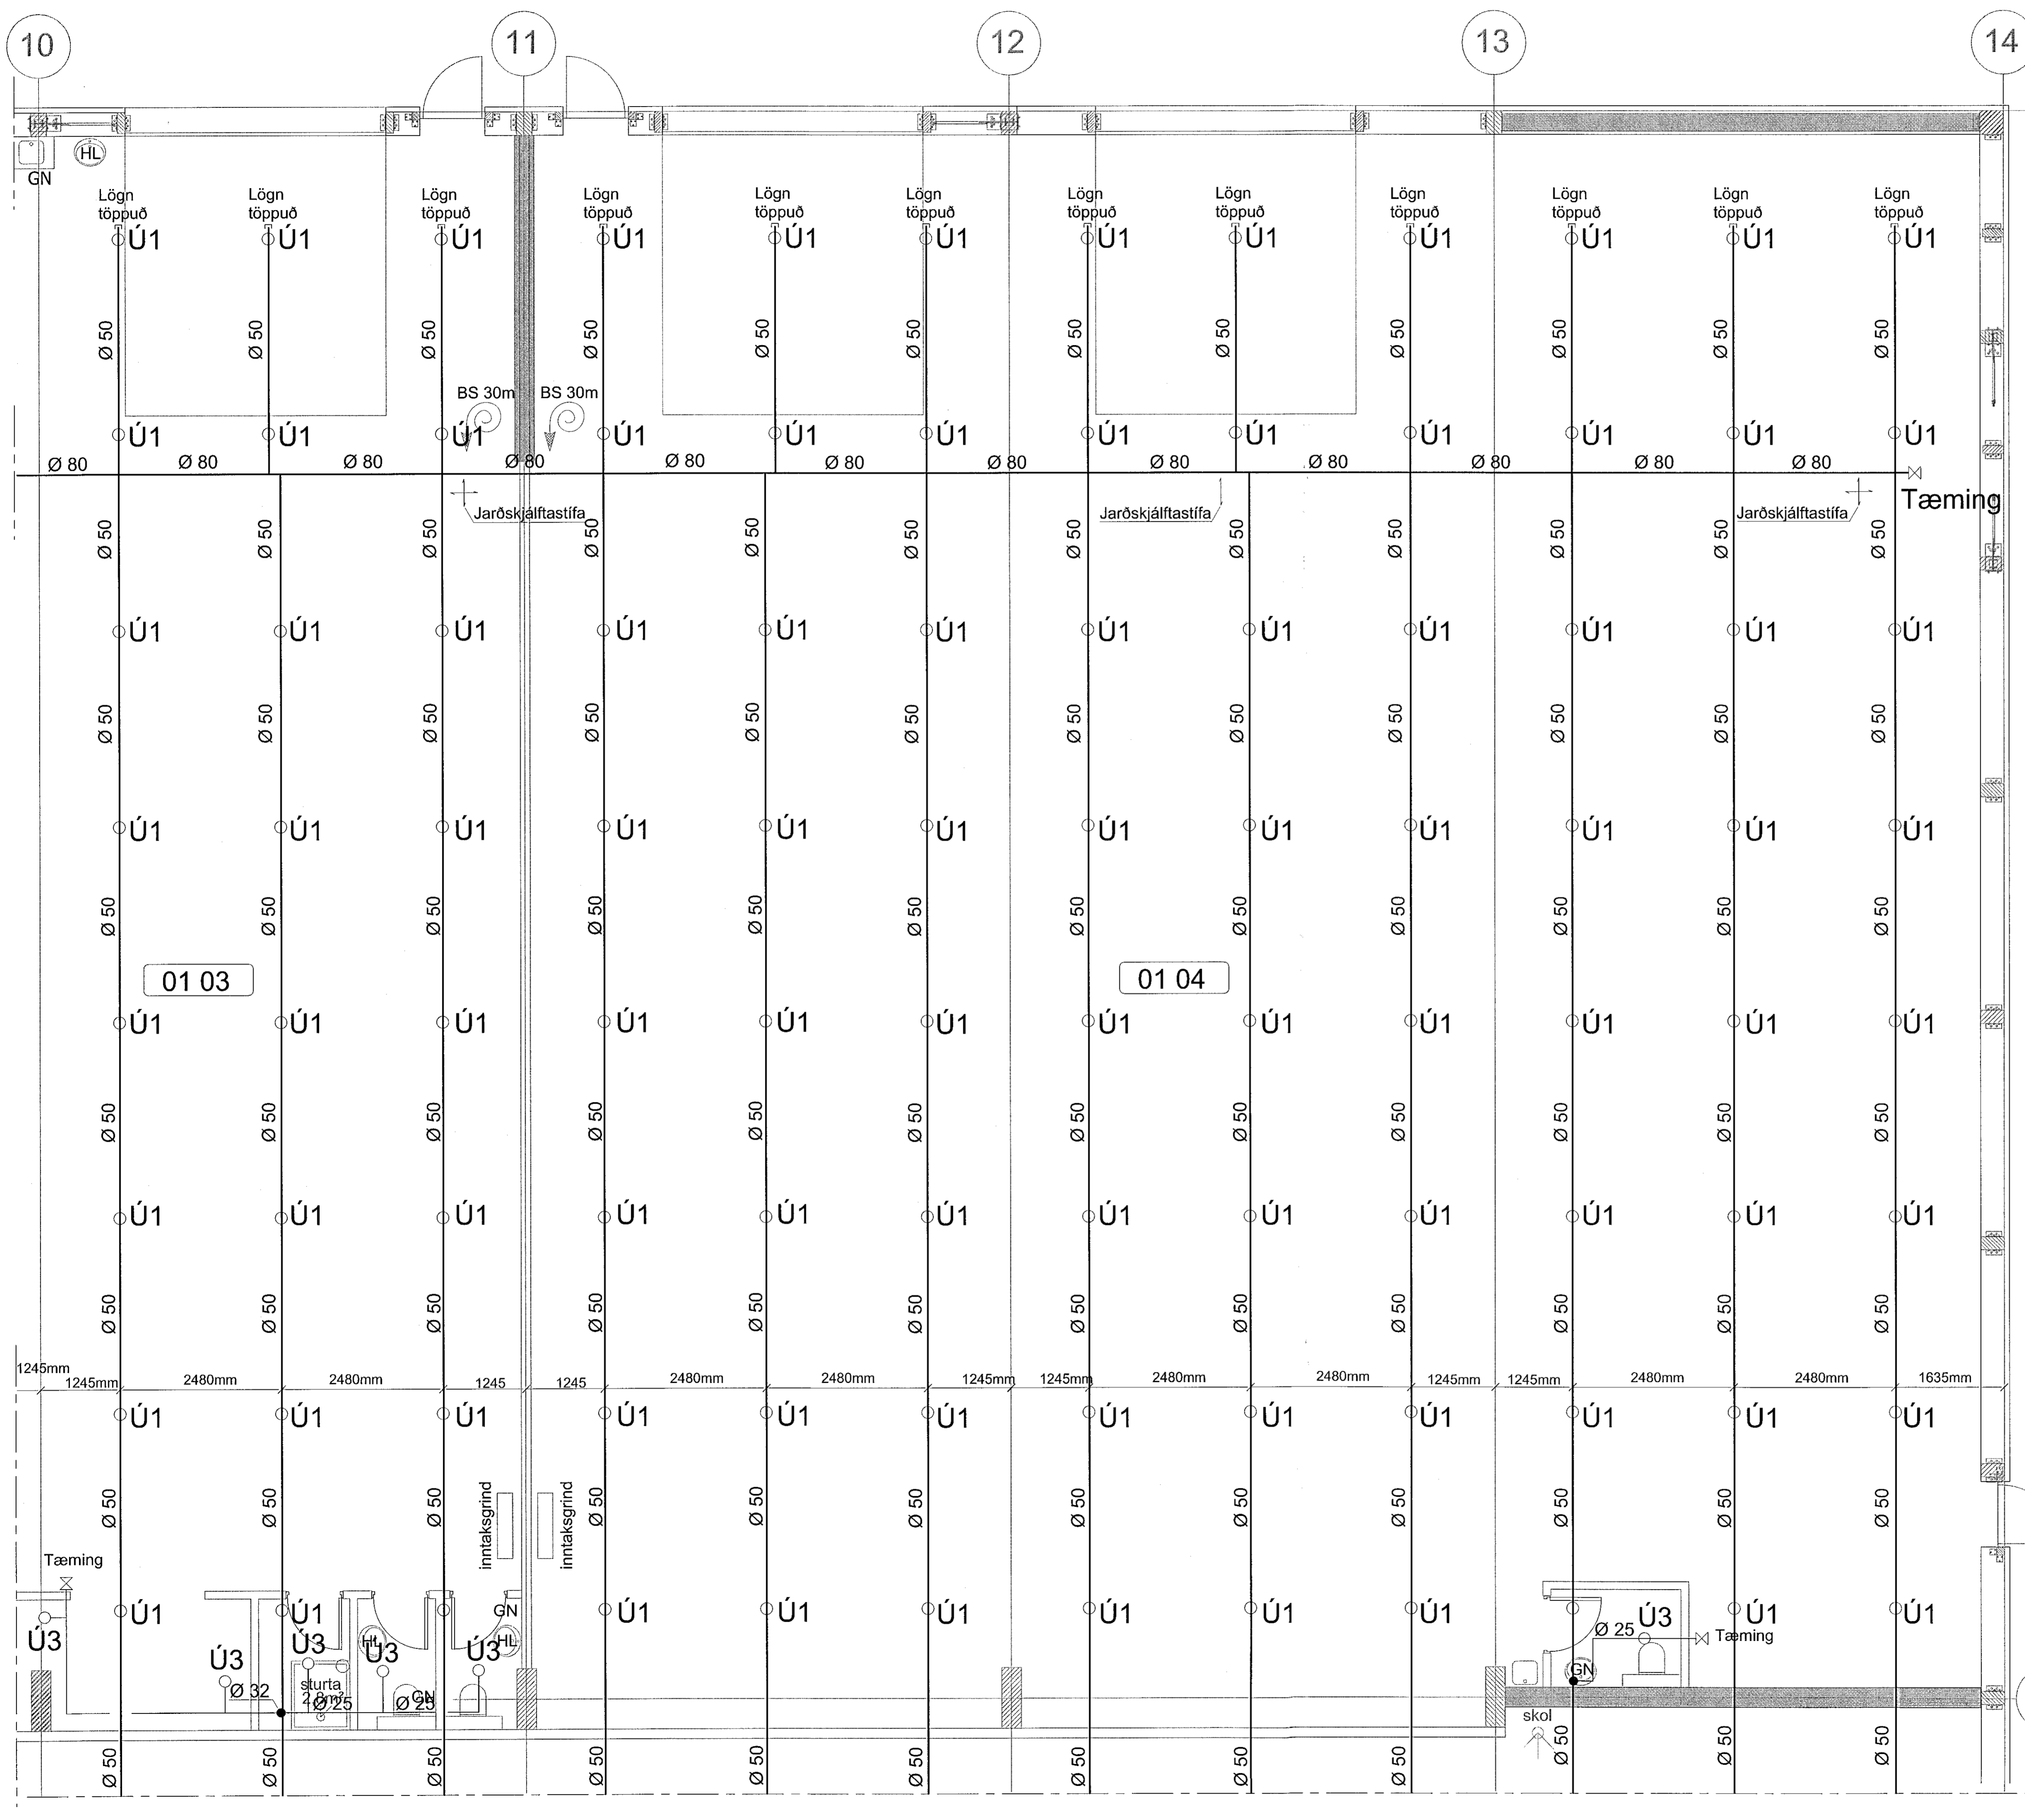

LYKILMYND 1:1000

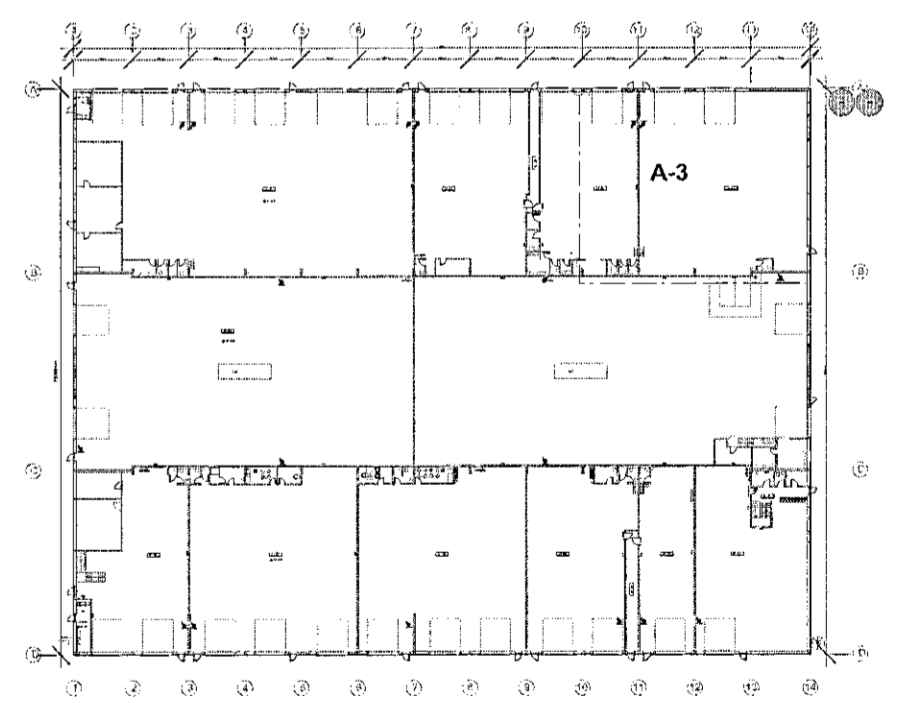

- SJÁ SKÝRINGAR Á TEIKNINGU NR. 4.00**
- (E) Breytt: 10.03.2022 (Breyttar Aðalteikningar og reyndarteikning framkvæmdar)
 - (D) Breytt: 20.06.2020 (Breyttar Aðalteikningar)
 - (C) Breytt: 20.09.2019 (Breyttar Aðalteikningar)
 - (B) Breytt: 25.08.2019 (Breyttar Aðalteikningar)
 - (A) Breytt: 28.06.2019 (Stofnlagnir færðar inn fyrir vöruhúðir)

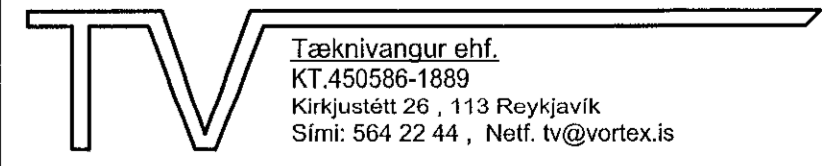TEIKN.NR. 4.04	 Tæknivangur ehf. KT.450586-1889 Kirkjustett 26, 113 Reykjavík Sími: 564 22 44, Netf. tv@vortex.is
DAGS. AÐALTEIKNINGA: 12.09.2017 / Br. 16.02.2022	
KVARDI: 1:50	
DAGS: 26.04. 2019	
HÁNNAD: GI / MG	VERKEFNI: ÍSHELLA 1 Í HAFNARFIRÐI
TEIKNAD: MG	VATNSÚÐAKERFI, HLUTI A-3
HÖNNUDUR: <i>Magnús Gylfason</i>	<i>Þorvaldur</i>
Magnús Gylfason 4201251-4199	Undirskrift Hönnunarstjóra 41091162-3509