



Samþykkt þann
 15. mars 2022
 Í.h. byggingarfulltrúans í Hafnarfirði
 Hjálmar A. Jónsson
 H-1A3

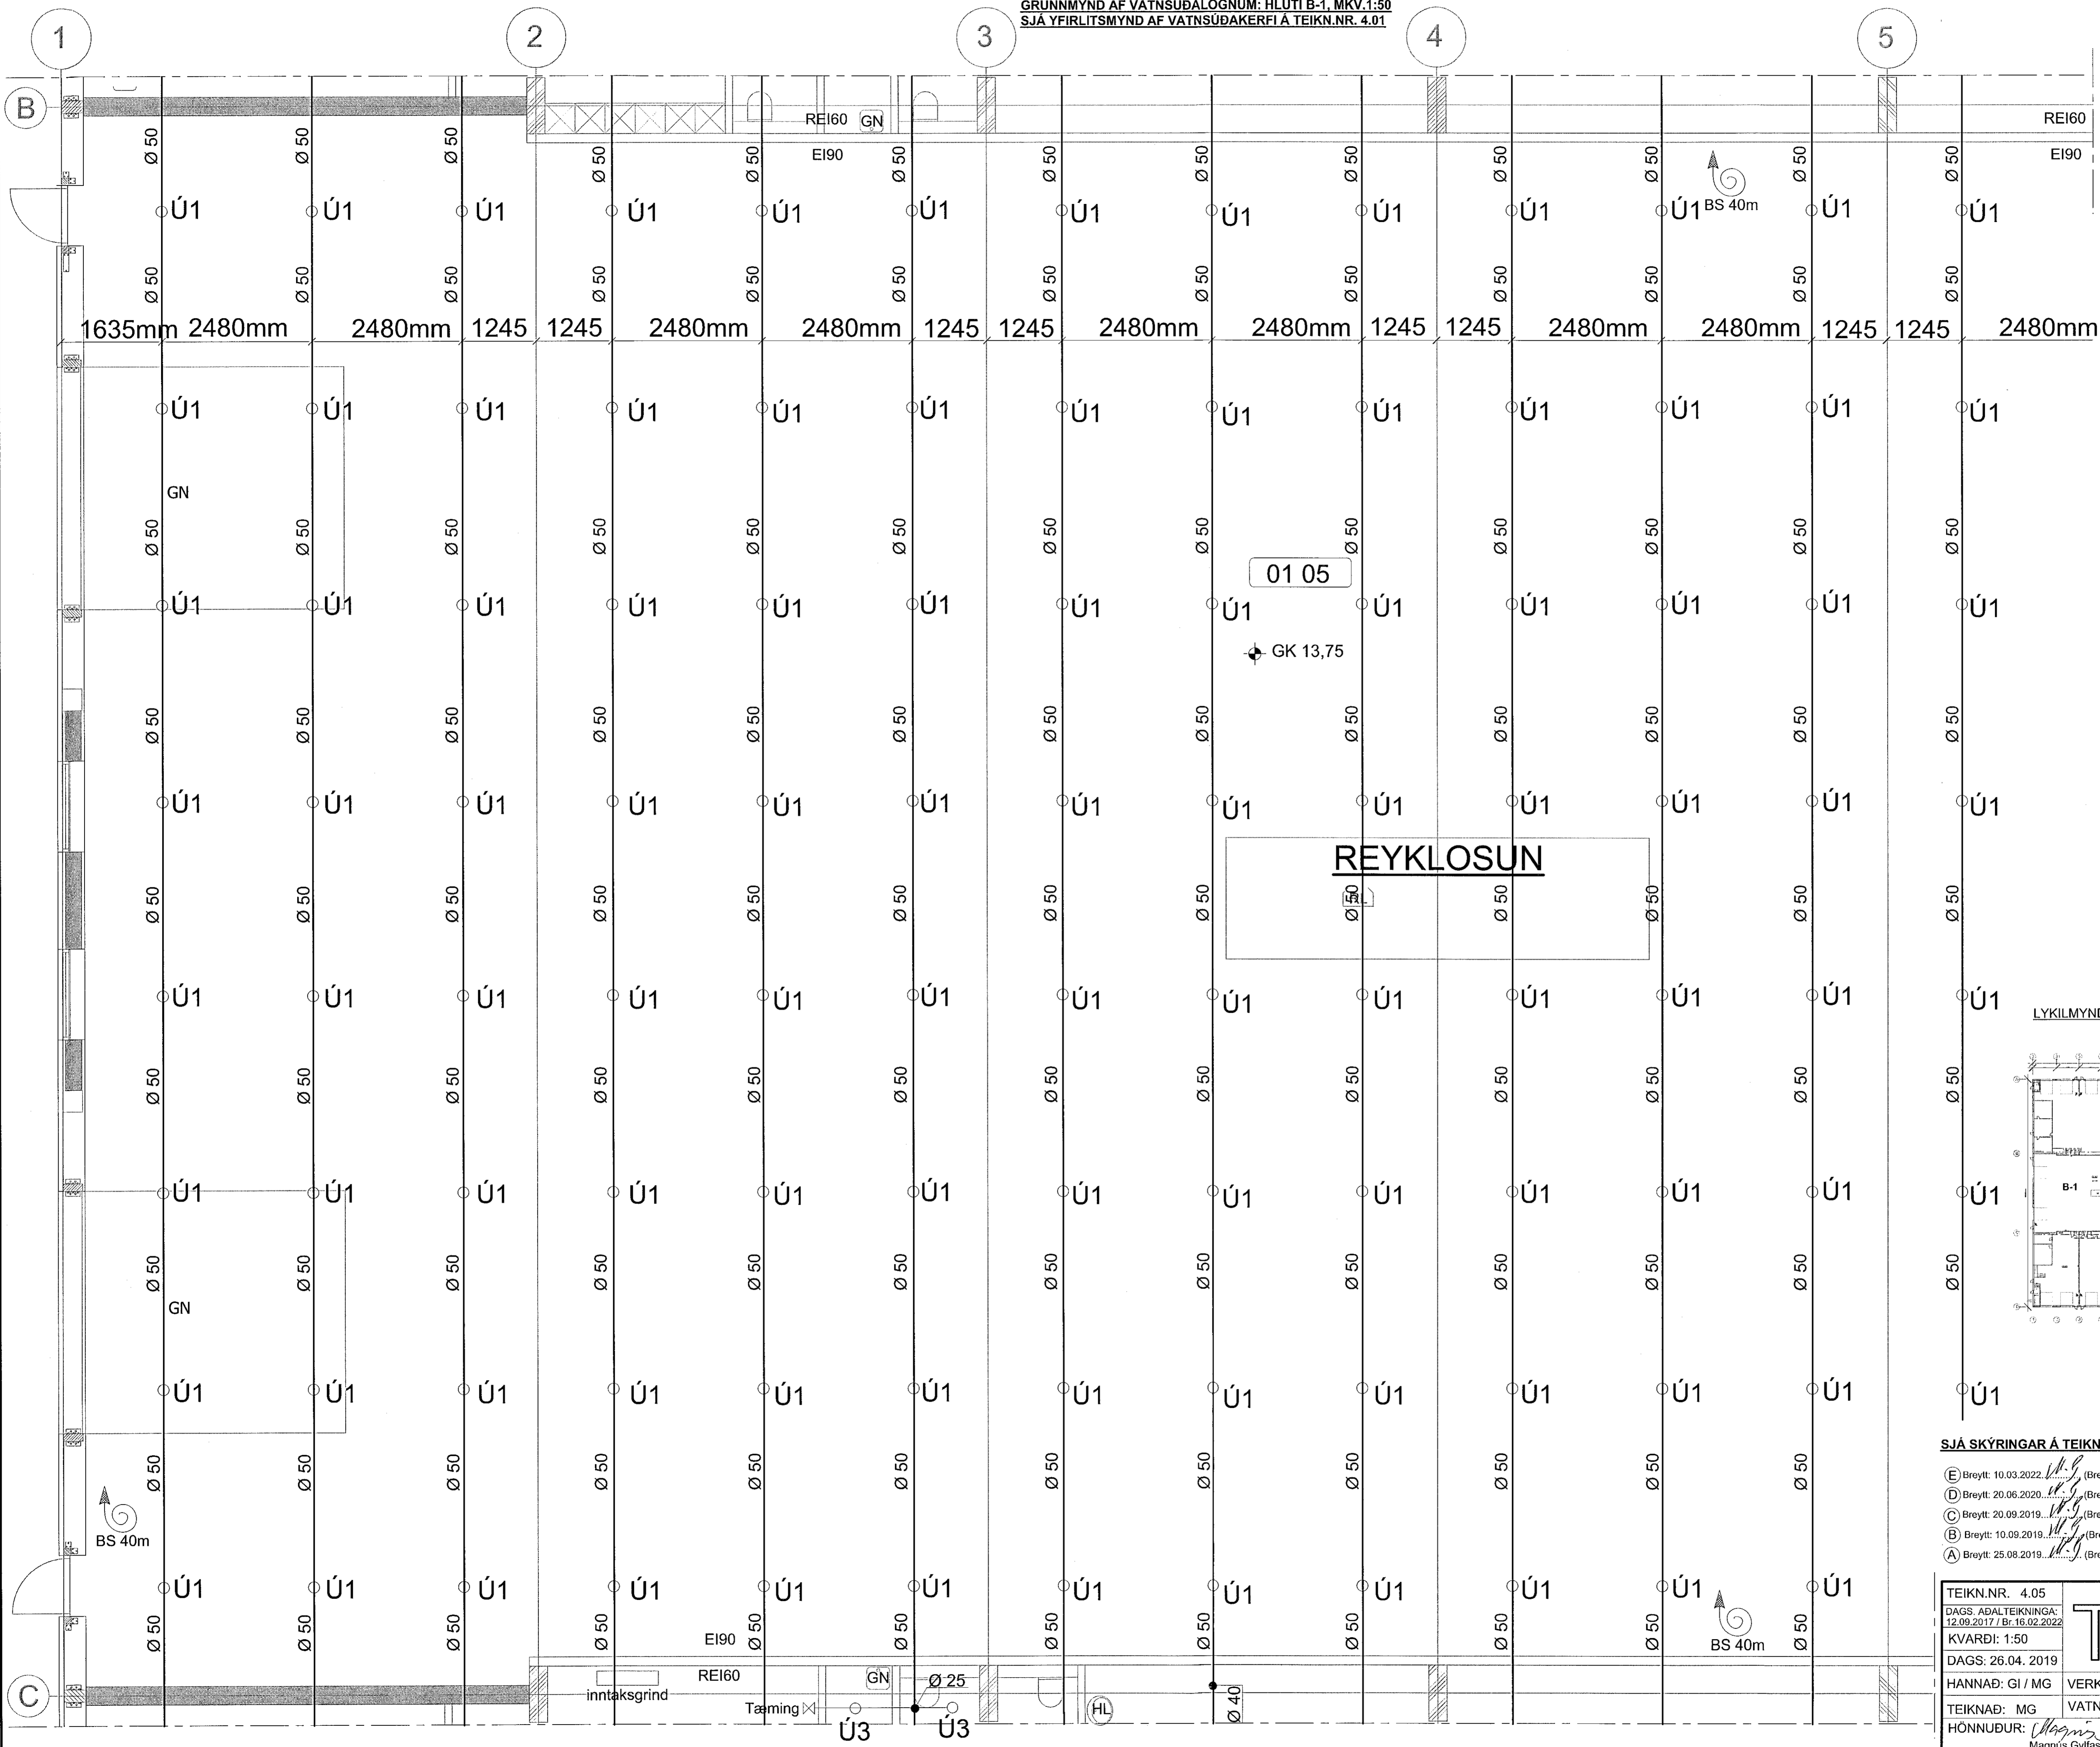

LYKILMYND 1:1000

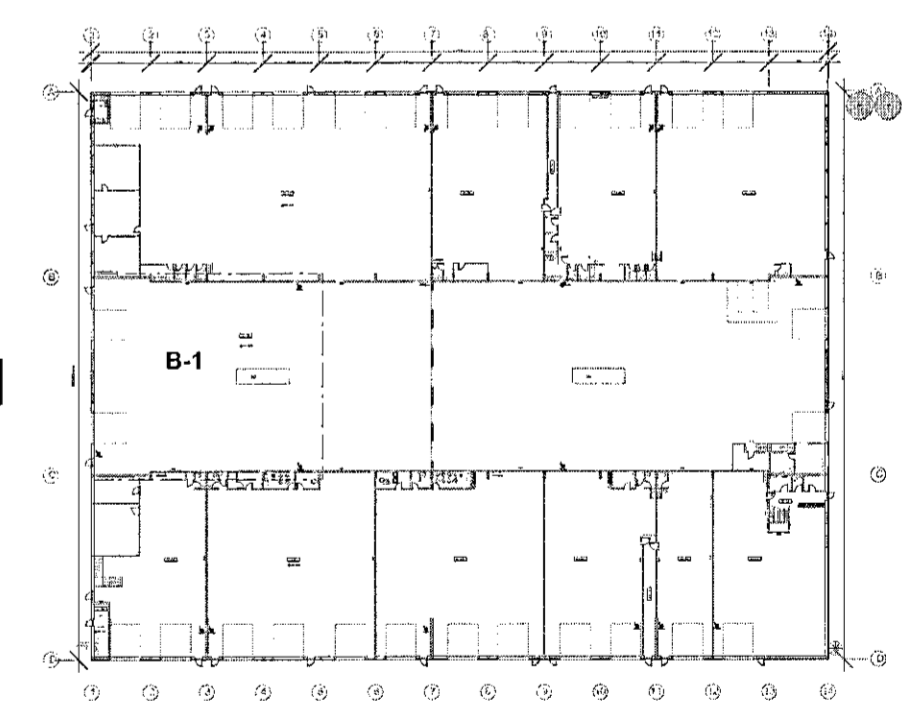

- SJÁ SKÝRINGAR Á TEIKNINGU NR. 4.00**
- (E) Breytt: 10.03.2022 (Breyttar Aðalteikningar og reyndarteikning framkvæmdar)
 - (D) Breytt: 20.06.2020 (Breyttar Aðalteikningar)
 - (C) Breytt: 20.09.2019 (Breyttar Aðalteikningar)
 - (B) Breytt: 10.09.2019 (Breyttar Aðalteikningar)
 - (A) Breytt: 25.08.2019 (Breyttar Aðalteikningar)

TEIKN.NR. 4.05	
DAGS. AÐALTEIKNINGA: 12.09.2017 / Bt. 16.02.2022	
KVARDI: 1:50	Tæknivangur ehf. KT 450586-1889 Kirkjustítt 26, 113 Reykjavík Sími: 564 22 44, Netf. tv@vortex.is
DAGS: 26.04. 2019	
HANNAD: GI / MG	VERKEFNI: ÍSHELLA 1 Í HAFNARFIRÐI
TEIKNAD: MG	VATNSÚÐAKERFI, HLUTI B-1
HÖNNUÐUR:	
Magnús Gylfason 11.2015-1.4192	Undirskrift Hönnunarstjóra 11.09.1162-3209