



Samþykkt þann
 15. mars 2022
 f.h. byggingarfulltrúars í Hafnarfirði
 Hjalmar A. Jónsson
 1193

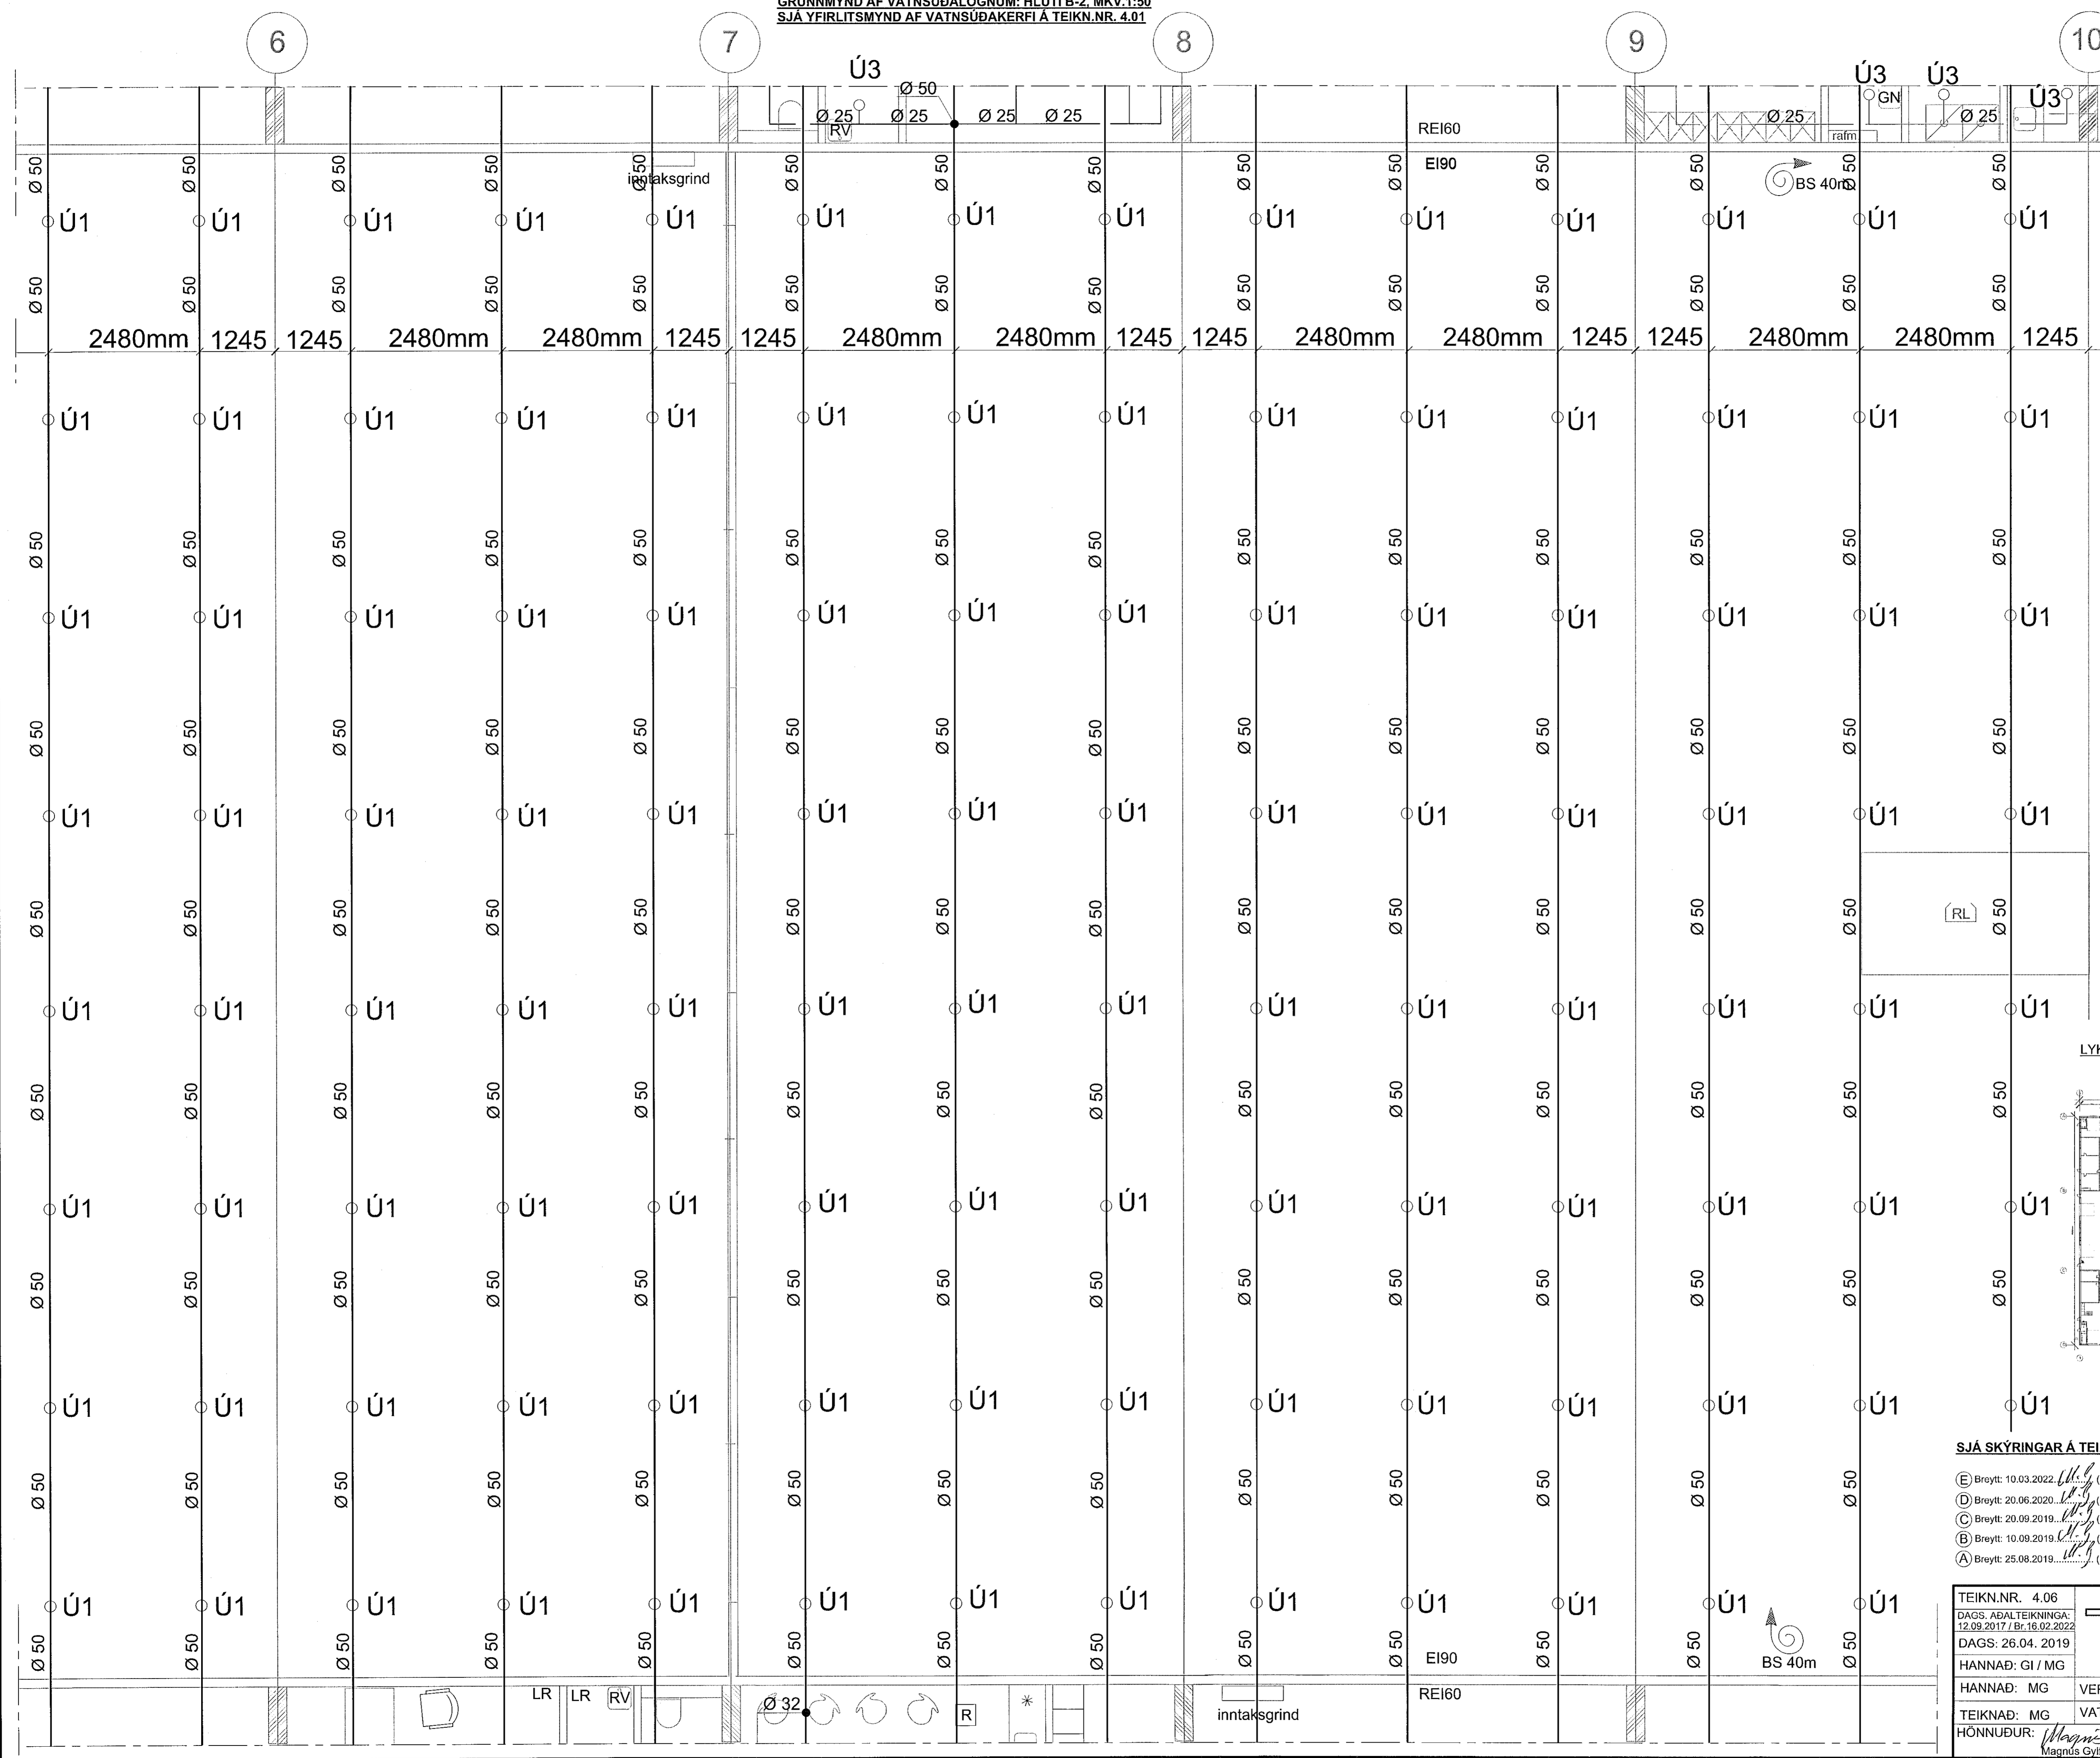

LYKILMYND 1:1000

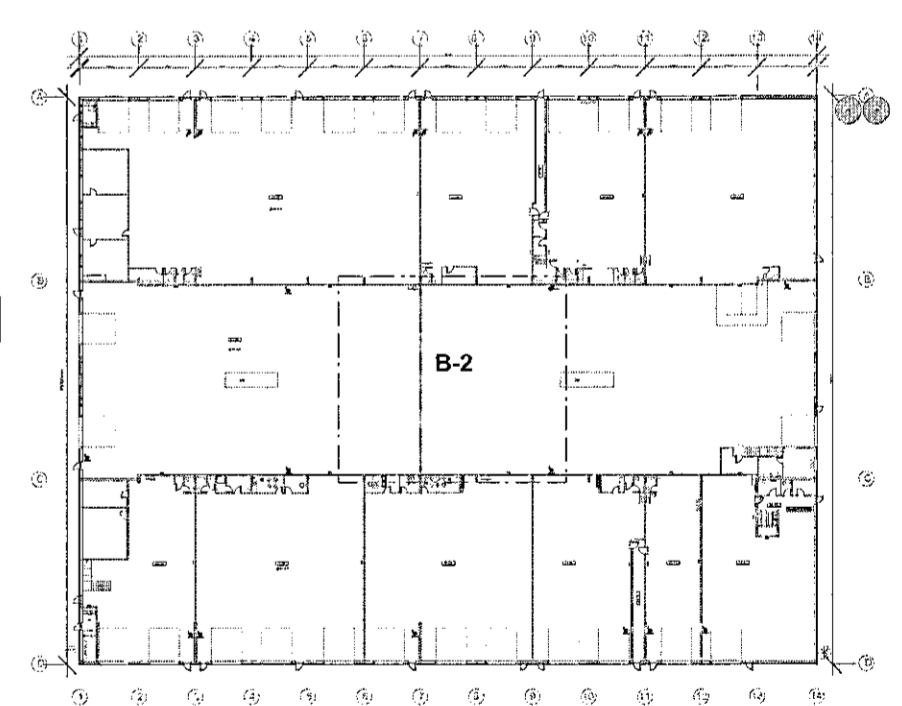

- SJÁ SKÝRINGAR Á TEIKNINGU NR. 4.00**
- (E) Breytt: 10.03.2022 (Breyttar Aðalteikningar og reyndarteikning framkvæmdar)
 - (D) Breytt: 20.06.2020 (Breyttar Aðalteikningar)
 - (C) Breytt: 20.09.2019 (Breyttar Aðalteikningar)
 - (B) Breytt: 10.09.2019 (Breyttar Aðalteikningar)
 - (A) Breytt: 25.08.2019 (Breyttar Aðalteikningar)

TEIKN.NR. 4.06	<p>Tæknivanur ehf. KT 450586-1889 Kirkjubétt 25, 113 Reykjavík Sími: 594 22 44, Netf. tv@vortex.is</p>
DAGS. AÐALTEIKNINGA: 12.09.2017 / Br.16.02.2022	
DAGS: 26.04.2019	
HANNAÐ: GI / MG	
HANNAÐ: MG	VERKEFNI: ÍSHELLA 1 Í HAFNARFIRÐI
TEIKNAD: MG	VATNSÚÐAKERFI, HLUTI B-2
HÖNNUBUR: Magnús Gylfason	Undirskrift Hönnunarskjóra