


GRUNNMYND AF VATNSÚÐALÖGNUM: HLUÐI B-3. MKV. 1:50  
 SJÁ YFIRLITSMYND AF VATNSÚÐAKERFI Á TEIKN.NR. 4.01

Sambýkkt þann  
 15. mars 2022  
 f.h. byggingarfulltrúans í Hafnarfirði  
 Hjálmar A. Jónsson  
 FRAS

LYKILMYND 1:1000

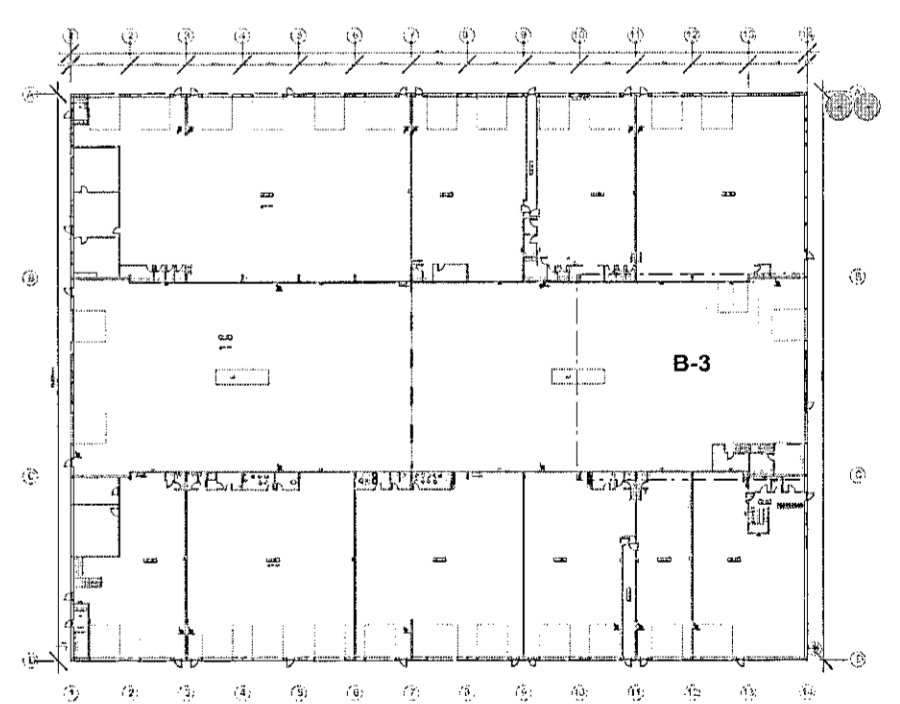

- SJÁ SKÝRINGAR Á TEIKNINGU NR. 4.00**
- (E) Breytt: 10.03.2022. *M.G.* (Breyttar Aðalteikningar og reyndartekning framkvæmdar)
  - (D) Breytt: 20.06.2020. *M.G.* (Breyttar Aðalteikningar)
  - (C) Breytt: 20.09.2019. *M.G.* (Breyttar Aðalteikningar)
  - (B) Breytt: 10.09.2019. *M.G.* (Breyttar Aðalteikningar)
  - (A) Breytt: 25.08.2019. *M.G.* (Breyttar Aðalteikningar)

|  |  |
|--|--|
| TEIKN.NR. 4.07   |  Tæknivangur ehf.<br>KT.450586-1889<br>Kirkjustétt 26, 113 Reykjavík<br>Sími: 564 22 44, Netf. tv@vortex.is |
| DAGS. AÐAL TEIKNINGA:<br>12.09.2017 / Br.16.02.2022                |  |
| KVARDI: 1:50   |  |
| DAGS: 26.04.2019   |  |
| HANNAD: GI / MG  | VERKEFNI: ÍSHELLA 1 í HAFNARFIRÐI  |
| TEIKNAD: MG  | VATNSÚÐAKERFI, HLUÐI B-3   |
| HÖNNUÐUR: <i>Magnús Gylfason</i><br>Magnús Gylfason KT.201251-4199 | <i>Þorsteinn</i><br>Undirskrift Hönnunarstjóra kt.091162-3509  |