



Samþykkt þann  
 15. mars 2022  
 Lk. Byggingarfulltrúans í Hafnarfirði  
 Hjalmar A. Jónsson  
 HAFS

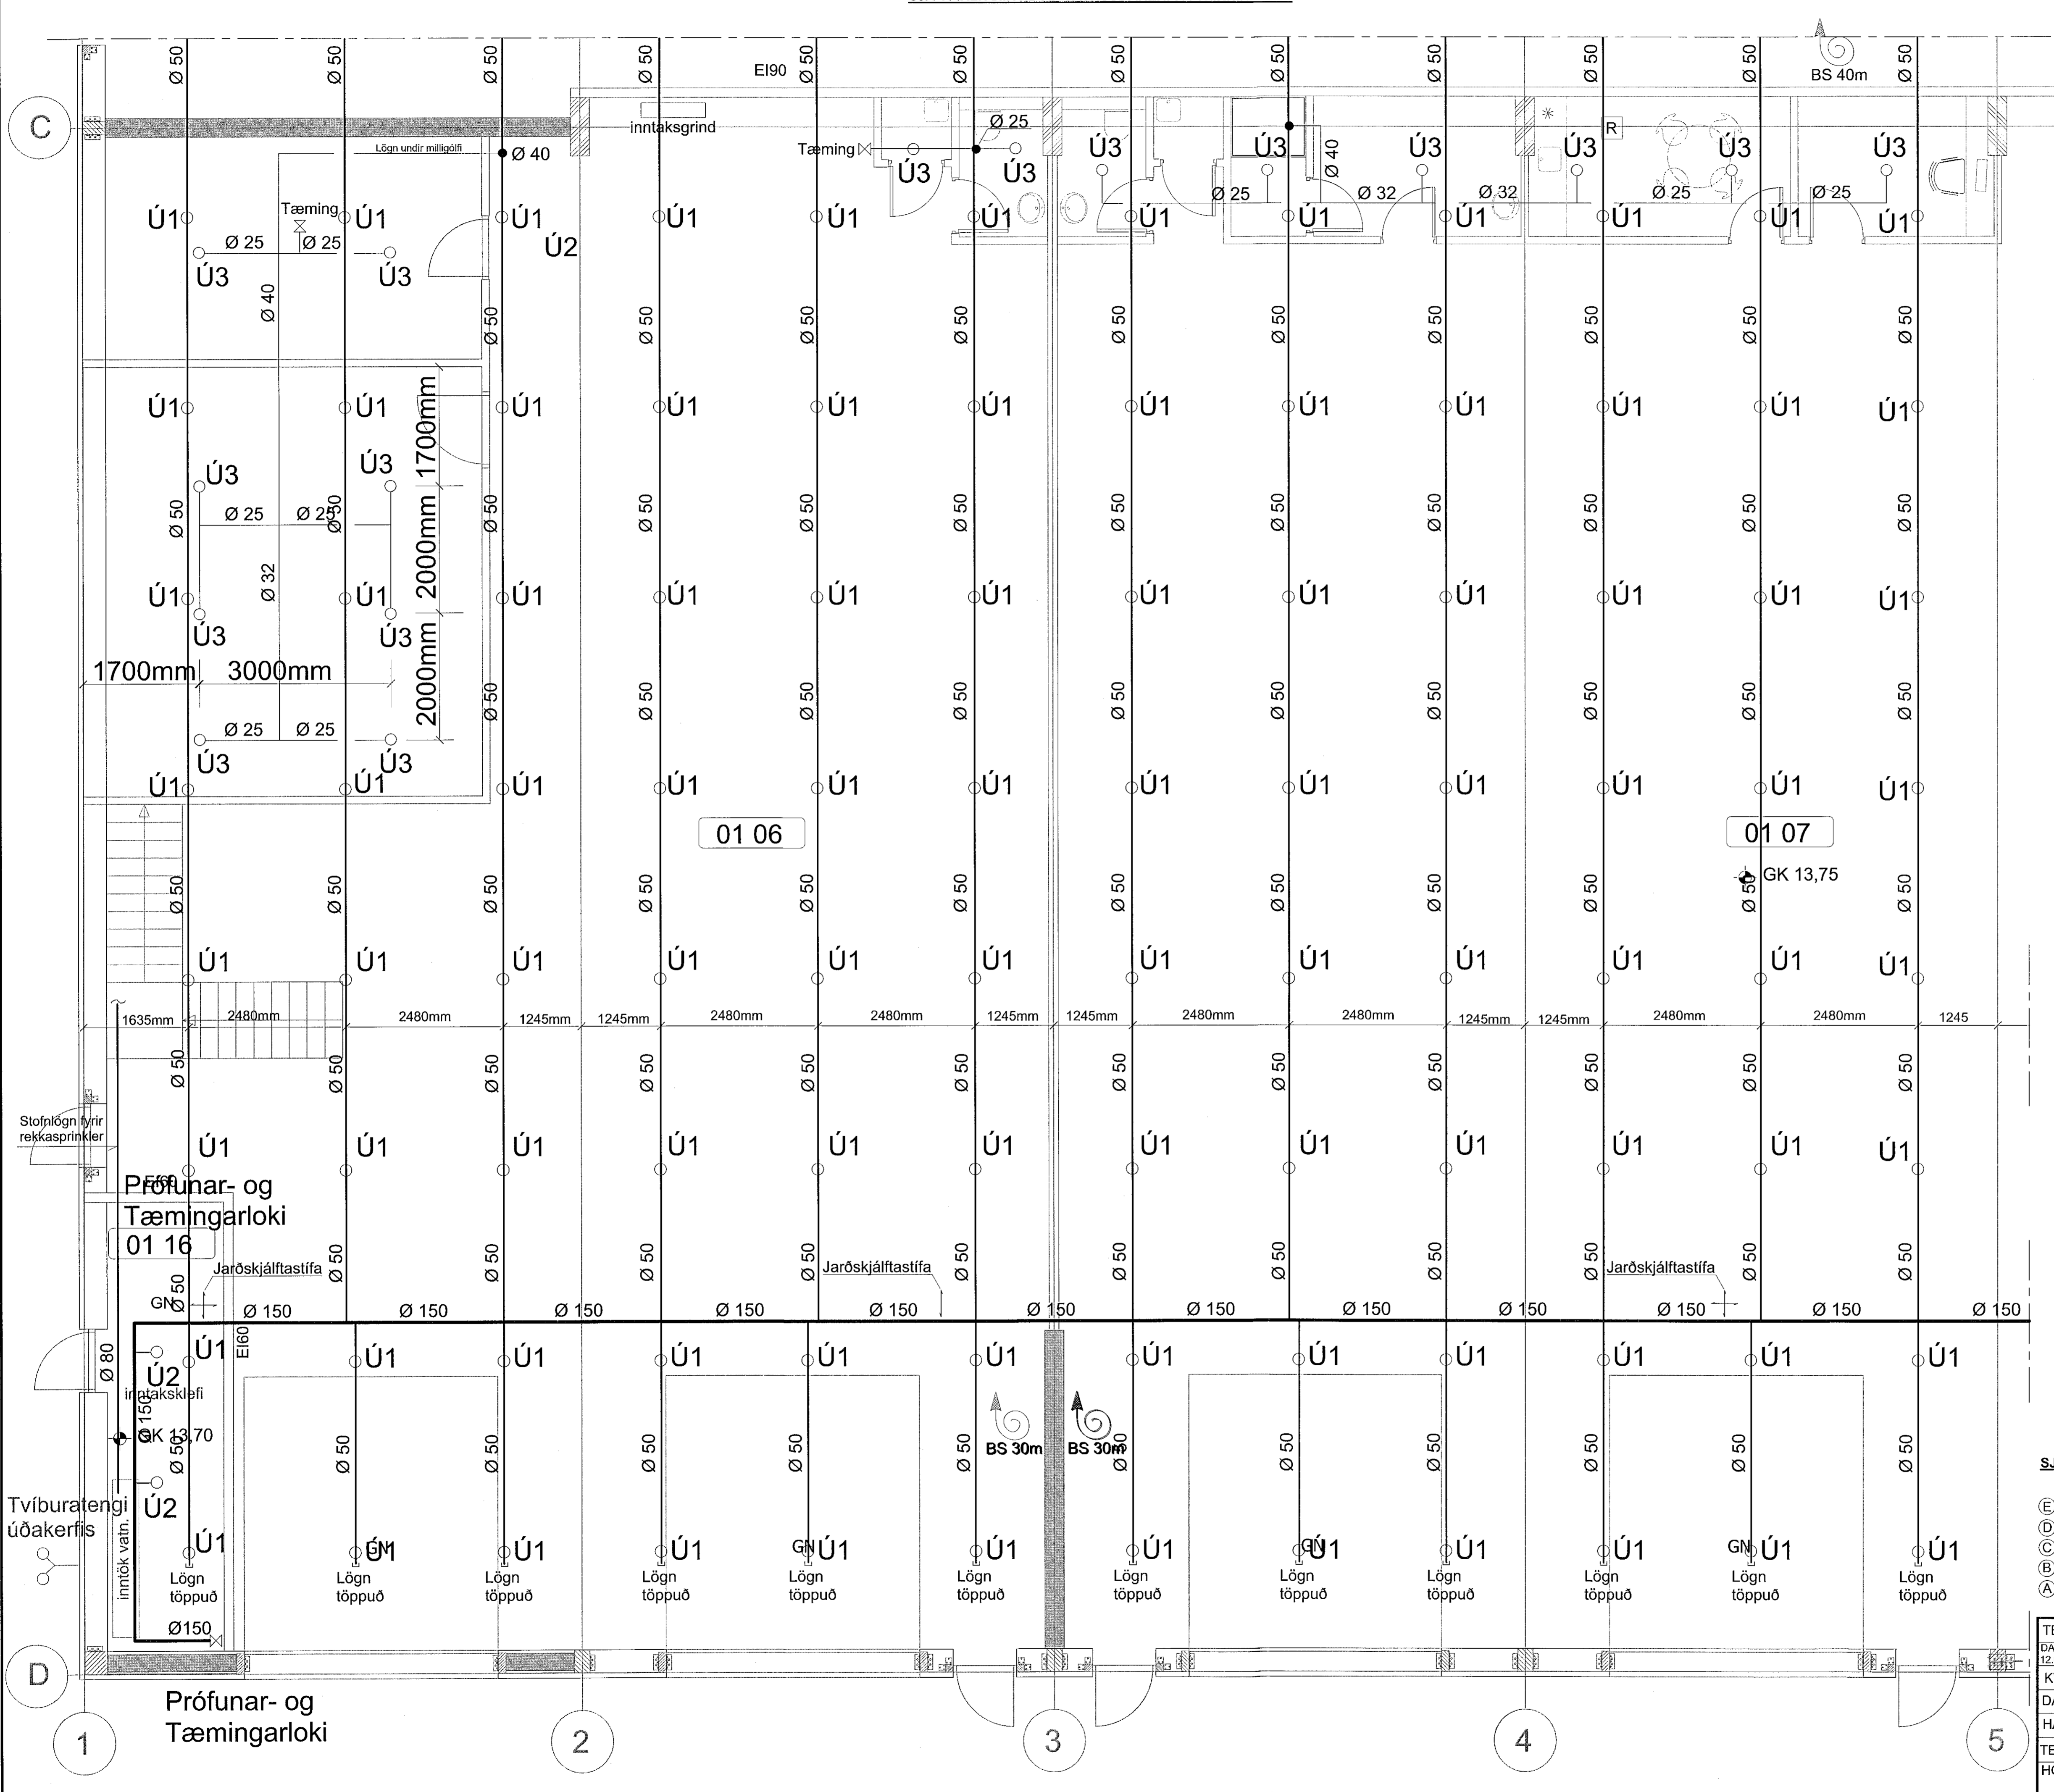

LYKILMYND 1:1000

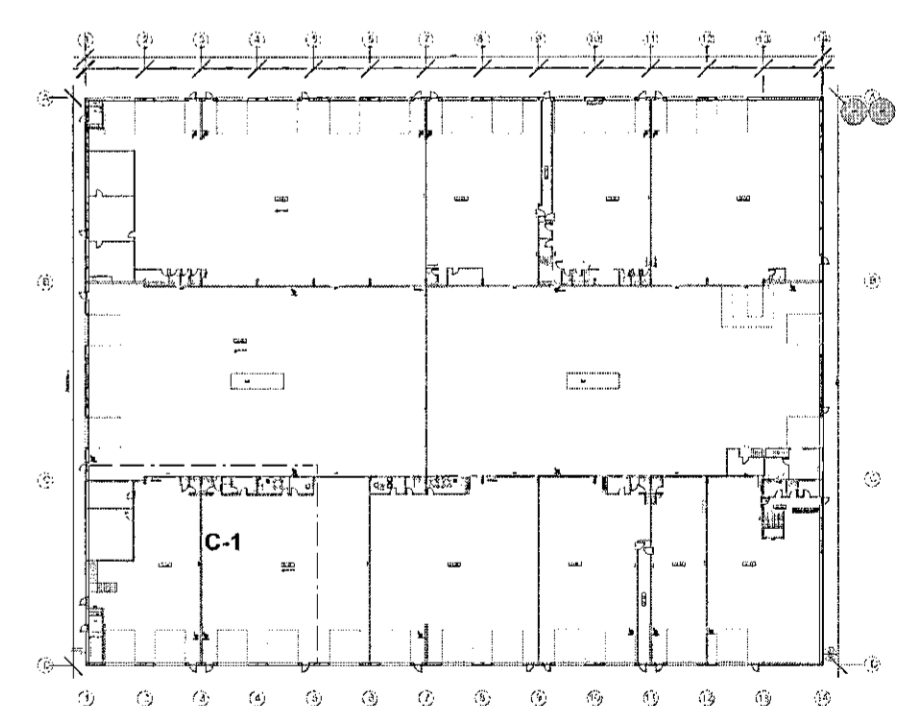

- SJÁ SKÝRINGAR Á TEIKNINGU NR. 4.00**
- (E) Breytt: 10.03.2022 (Breyttar Aðalteikningar og reyndarteikning framkvæmdar)
  - (D) Breytt: 20.06.2020 (Breyttar Aðalteikningar)
  - (C) Breytt: 20.09.2019 (Breyttar Aðalteikningar)
  - (B) Breytt: 25.08.2019 (Breyttar Aðalteikningar)
  - (A) Breytt: 28.06.2019 (Stofnlagnir færðar inn fyrir vöruhurðir)

TEIKN.NR. 4.08  
 DAGS. AÐALTEIKNINGA:  
 12.09.2017 / Br.16.02.2022  
 KVARDI: 1:50  
 DAGS: 26.04. 2019

**TV** Teiknivarður ehf.  
 KT 450586-1889  
 Kirkjustítt 26, 113 Reykjavík  
 Sími: 564 22 44, Netf. tv@vortex.is

HANNAÐ: GI / MG VERKEFNI: ÍSHELLA 1 Í HAFNARFIRÐI  
 TEIKNAD: MG VATNSÚÐAKERFI, HLUTI C-1  
 HÖNNUÐUR: Magnús Gylfason Magnús Gylfason  
 Magnús Gylfason 11.01.2021 4:19 Undirskrift Hönnunarsjóra 11.01.2021 4:19