GRUNNMYND AF VATNSÚÐALÖGNUM: HLUTI C-3 MKV.1:50
SJÁ YFIRLITSMYND AF VATNSÚÐAKERFI Á TEIKN.NR. 4.01
ÞAKKERFI OG UNDIR MILLIGÓLFI

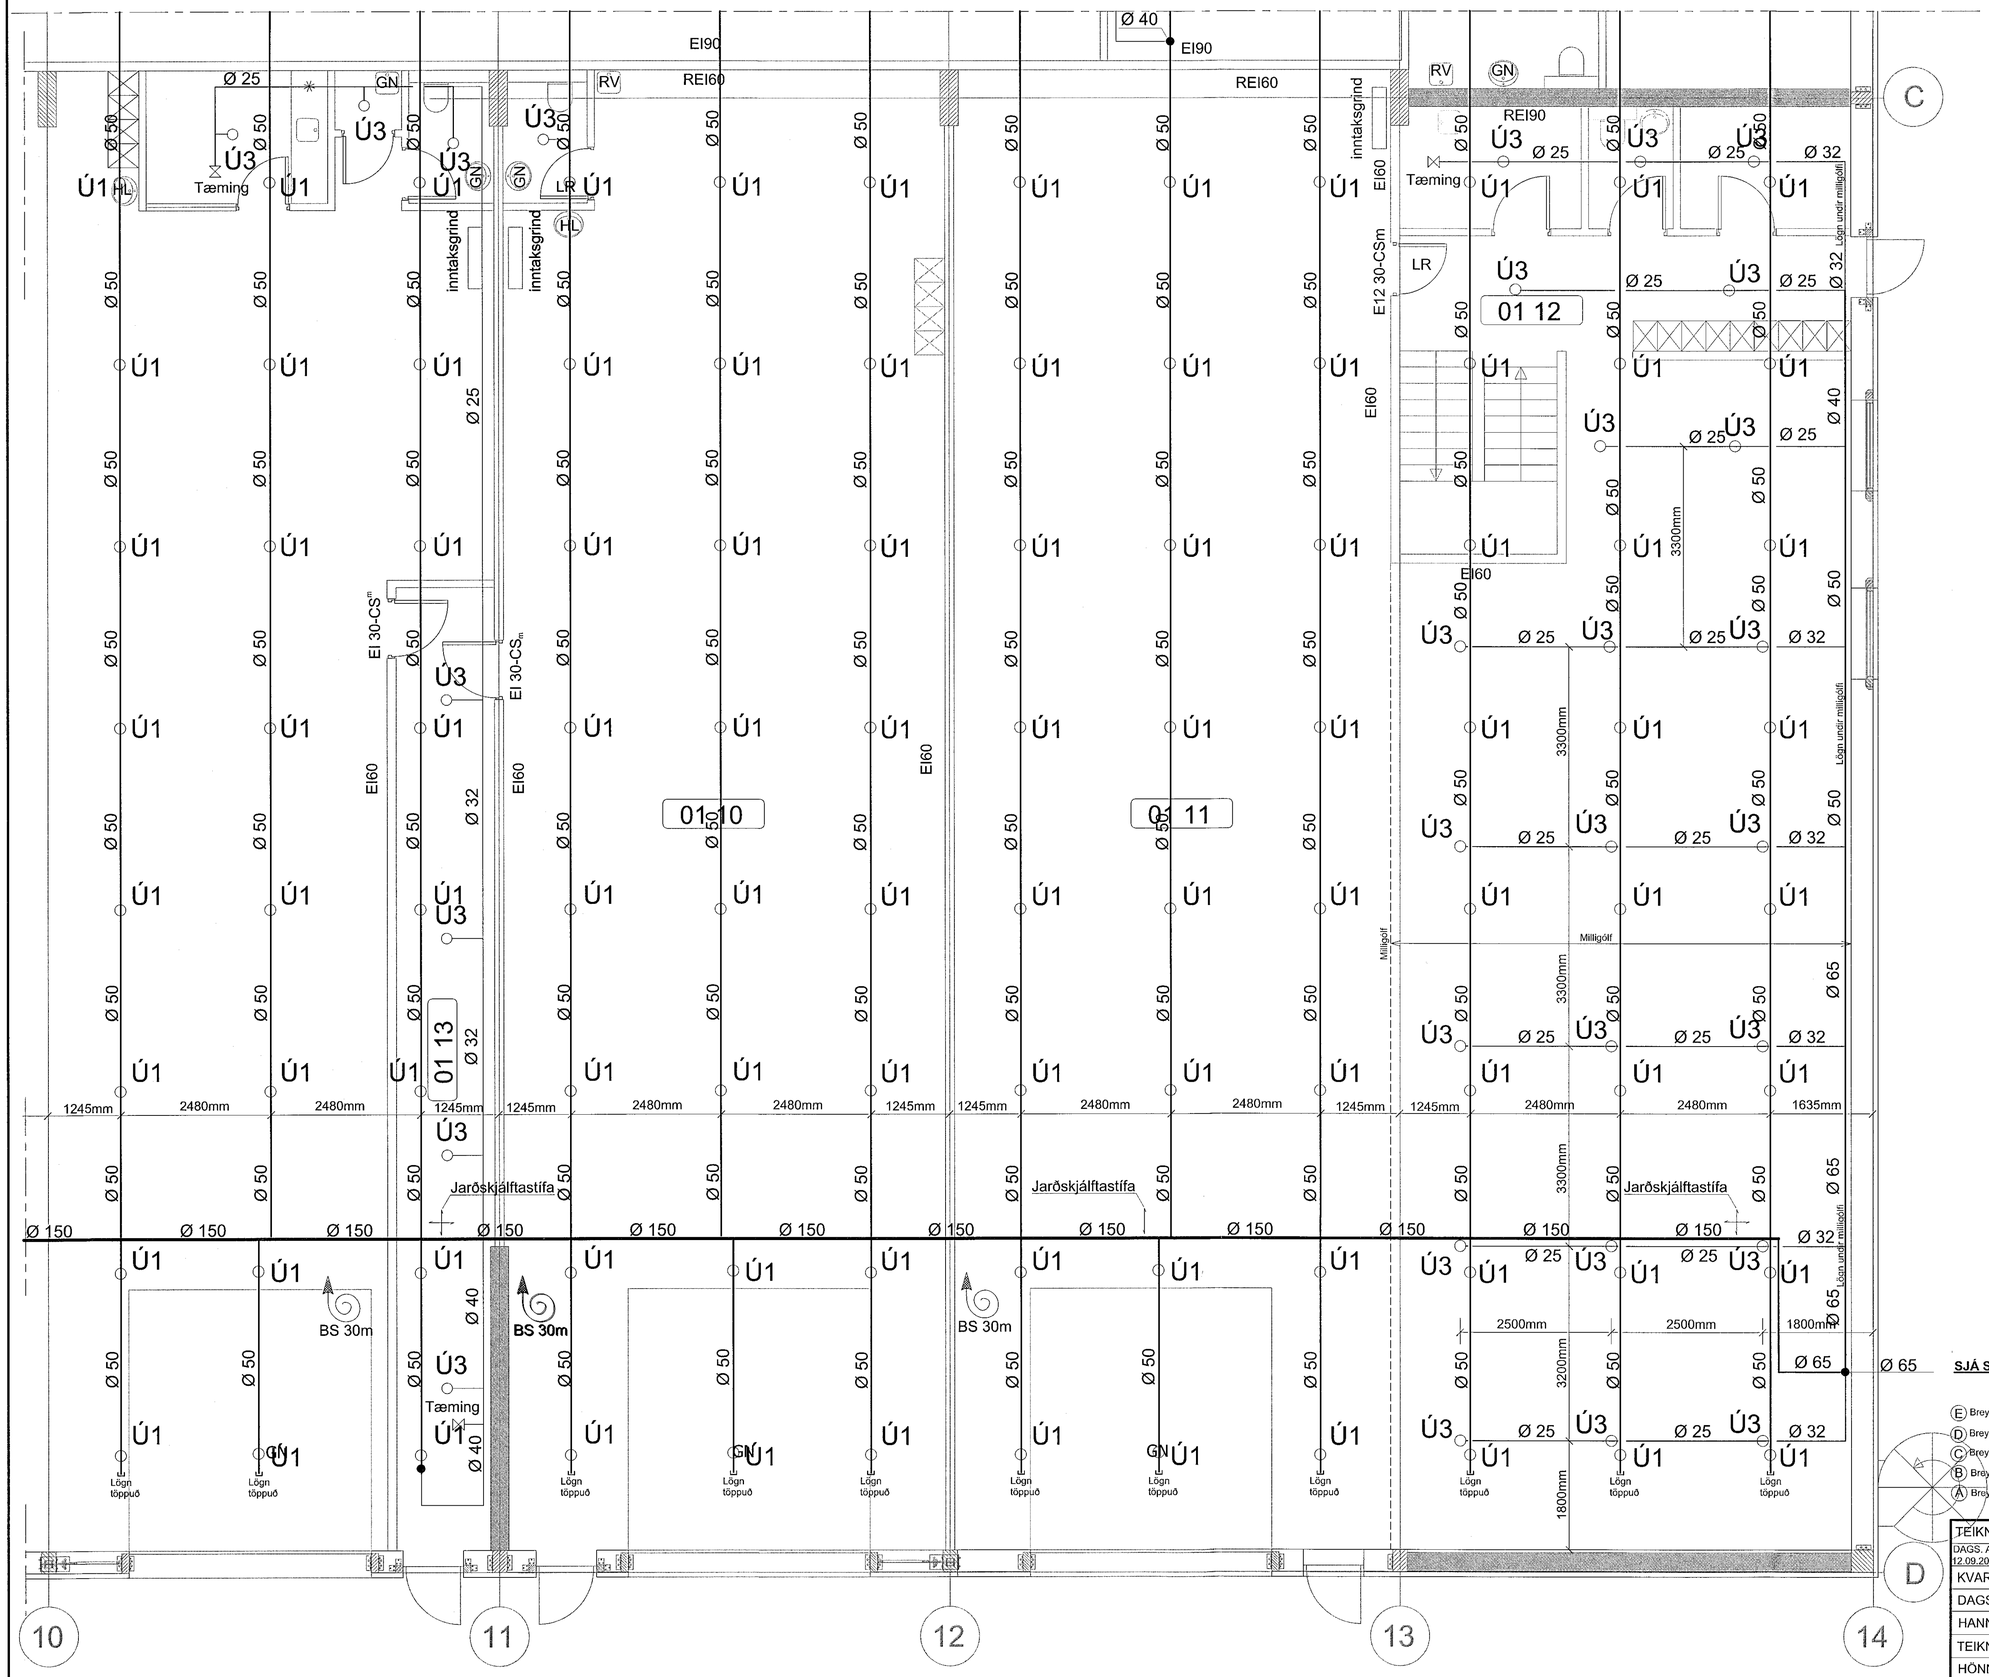

LYKILMYND 1:1000

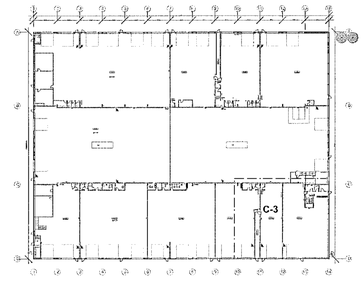

SJÁ SKÝRINGAR Á TEIKNINGU NR. 4.00

(E) Breytt: 10.03.2022. (Breyttar Aðalteikningar og reyndarteikning framkvæmdar)
(D) Breytt: 20.06.2020. (Breyttar Aðalteikningar, milligólf ofl.)
(C) Breytt: 20.09.2019. (Breyttar Aðalteikningar)
(B) Breytt: 25.08.2019. (Breyttar Aðalteikningar)
(A) Breytt: 28.06.2019. (Stofnlagnir færðar innfyrir vöruhurðir)

TEIKN.NR. 4.10	
DAGS. AÐALTEIKNINGA: 12.09.2017 / Br.16.02.2022	
KVARÐI: 1:50	
DAGS: 26.04. 2019	
HANNAÐ: GI / MG	VERKEFNI: ÍSHELLA 1 í HAFNARFIRÐI
TEIKNAÐ: MG	VATNSÚÐAKERFI, HLUTI C-3
HÖNNUÐUR: Magnús Gylfason kt.201251-4199	Undirskrift Hönnunarstjóra kt.091102-3509

Tæknivangur ehf.
KT.450586-1889
Kirkjustétt 26 , 113 Reykjavík
Sími: 564 22 44 , Netf. tv@vortex.is

Samþykkt þann
15. mars 2022
f.h. byggingarfulltrúans í Hafnarfirði
Hjálmar A. Jónsson