MILLIGÓLF: GRUNNMYND AF VATNSÚÐALÖGN Í ÞAKI OG YFIR MILLIGÓLFI - MKV.1:50

Á VIÐ UM HERBERGI Á MILLIGÓLFI SEM ERU MEÐ NIÐURTEKIN LOFT

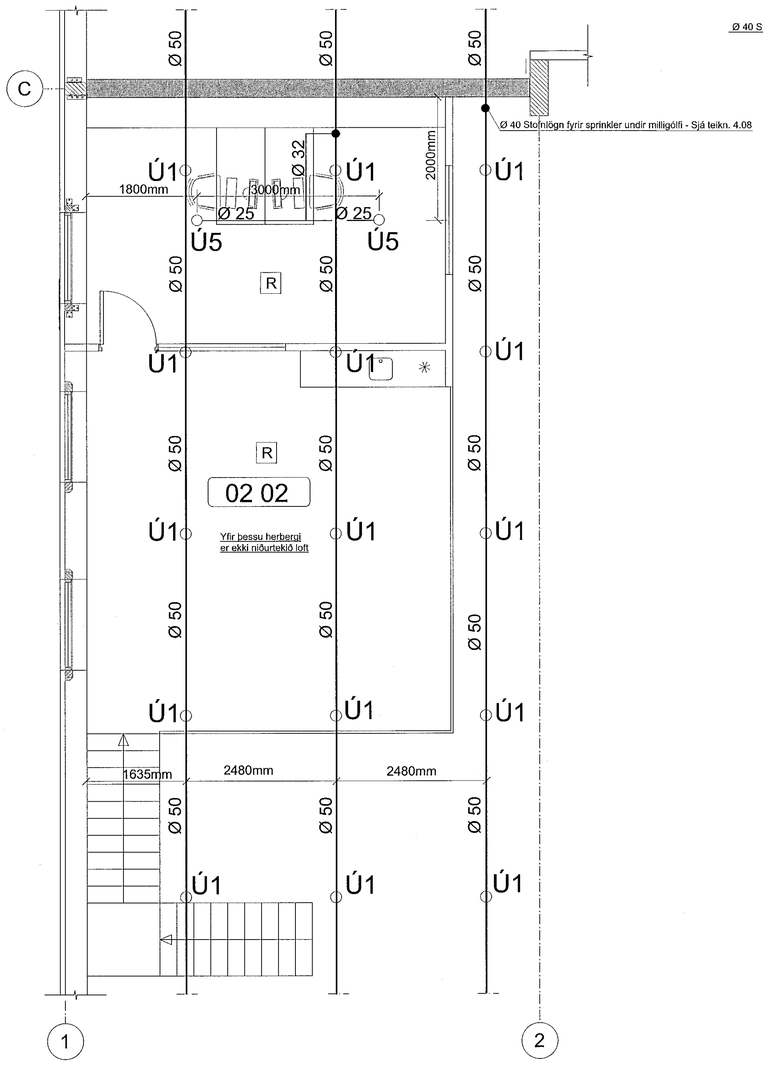

MILLIGÓLF: GRUNNMYND AF VATNSÚÐALÖGN Í ÞAKI OG YFIR MILLIGÓLFI - MKV.1:50

HERBERGI Á MILLIGÓLFI ERU MEÐ NIÐURTEKIN LOFT

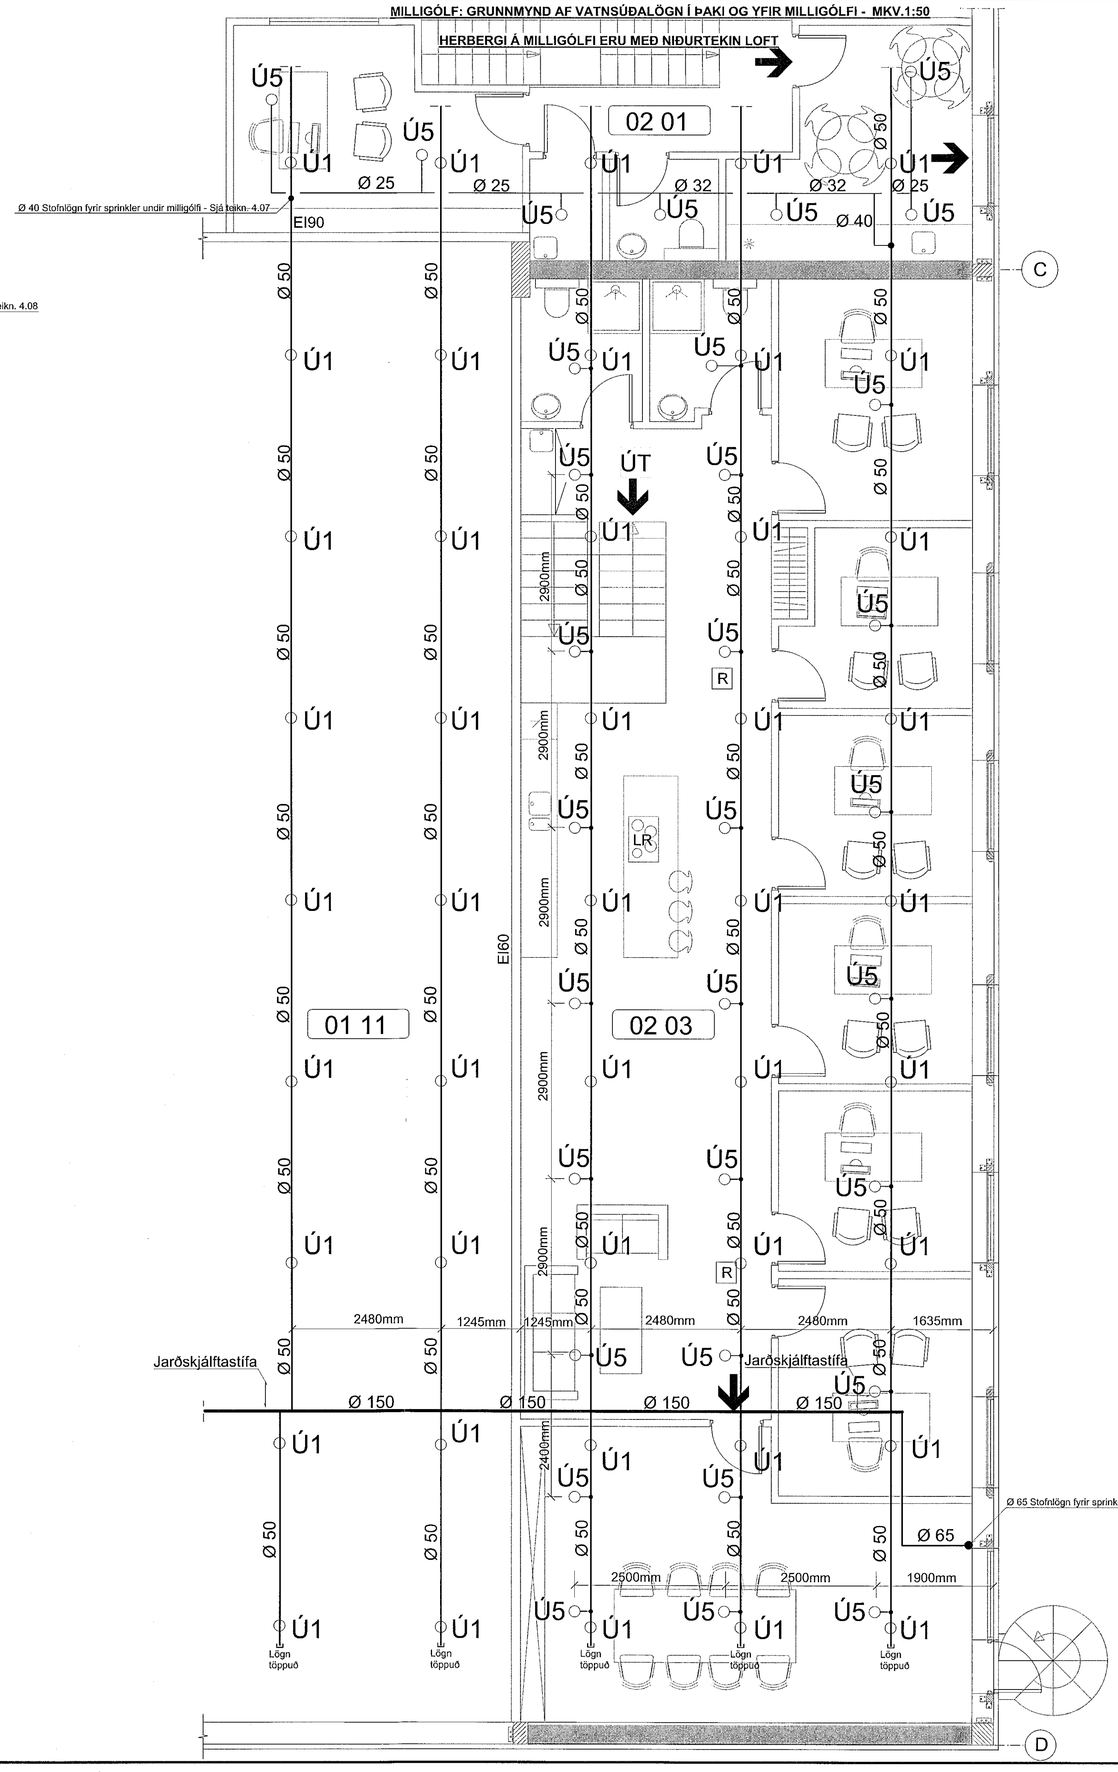

Samþykkt þann
15. mars 2022
f.h. byggingarfulltrúans í Hafnarfirði
Hjálmar A. Jónsson

Úðahausar Ú5 eru niðurvísandi úðarar í niðurteknu kerfislofti
Úðararnir eru af hraðvirkri gerð (quick response) með K-Gildi = 80
og opnast við 68 C hita.

SJÁ SKÝRINGAR Á TEIKNINGU NR. 4.00

Ⓐ Breytt: 10.03.2022. (Breyttar Aðalteikningar og reyndarteikning framkvæmdar)

TEIKN.NR. 4.18	
DAGS. AÐALTEIKNINGA: 11.06.2020 / Br.02.03.2022	Tæknivangur ehf. KT.450586-1889 Kirkjustétt 26 , 113 Reykjavík Sími: 564 22 44 , Netf. tv@vortex.is
KVARÐI: 1:50	
DAGS: 20.06. 2020	
HANNAÐ: GI / MG	VERKEFNI: ÍSHELLA 1 í HAFNARFIRÐI
TEIKNAÐ: MG	VATNSÚÐAKERFI : MILLIGÓLF GRUNNMYND
HÖNNUÐUR: Magnús Gylfason kt.200251-4199	Undirskrift Hönnunarstjóra kt.091162-3509