



MÓTTEKIÐ


15. MAR. 2022

fh. Byggingarráðgjafi í Hafnarfirði

HIA3

Sjá teikningu E23.3.101

Sjá teikningu E23.3.103

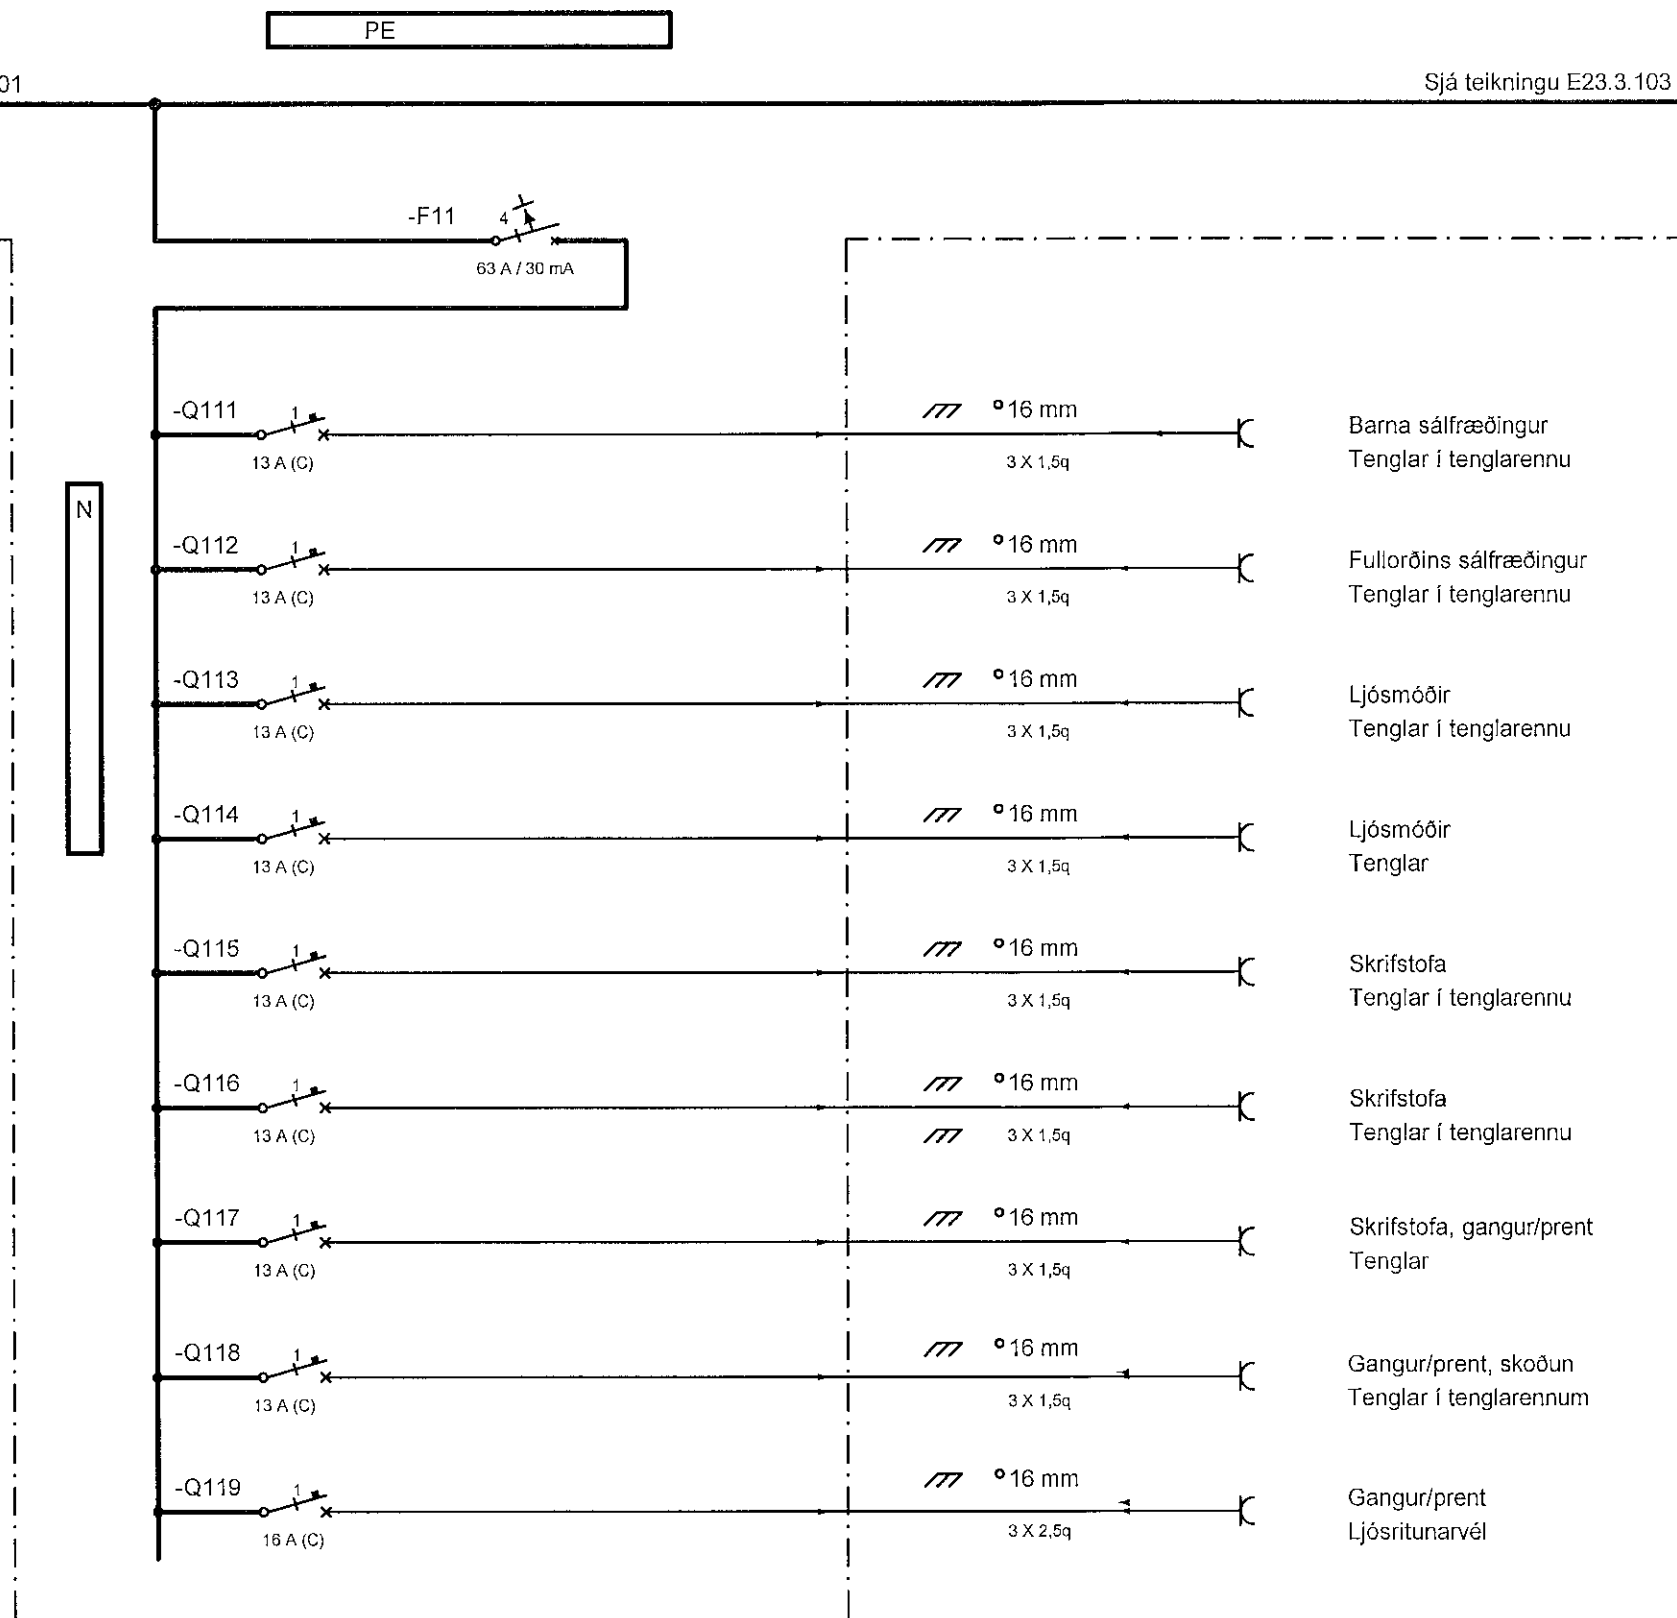

www.verkis.is - sími: +354 422 8000

SAMÞYKKT: Bragi Þór Sigurdósson *BPS* 3009492829

B 2021-12-27 REYNDARTEIKNING BPS

A 2019-09-05 VERKTEIKNING BPS BPS EME BPS

ÚTG DAGS SKÝRINGAR TEIKNING HANN RÝNT SAMÞ

SÓLVANGSVEGUR 2, HAFNARFIRÐI  
HEILSUGÆSLUSTÖÐIN SÓLVANGUR  
Rafkerfi  
Dreifiskápur D  
Einlínunmynd

VERKIFANG 17120 TEIKNING E23.3.102 B

© Öll áhætt og áfritun teikningar, að hluta eða í heild er höfð skriflega leyfi höfundar