




MÓTTEKIÐ

15. MAR. 2022

fh. Byggingarfulltrúans í Hafnarfirði

HAS

Sjá teikningu E23.3.103

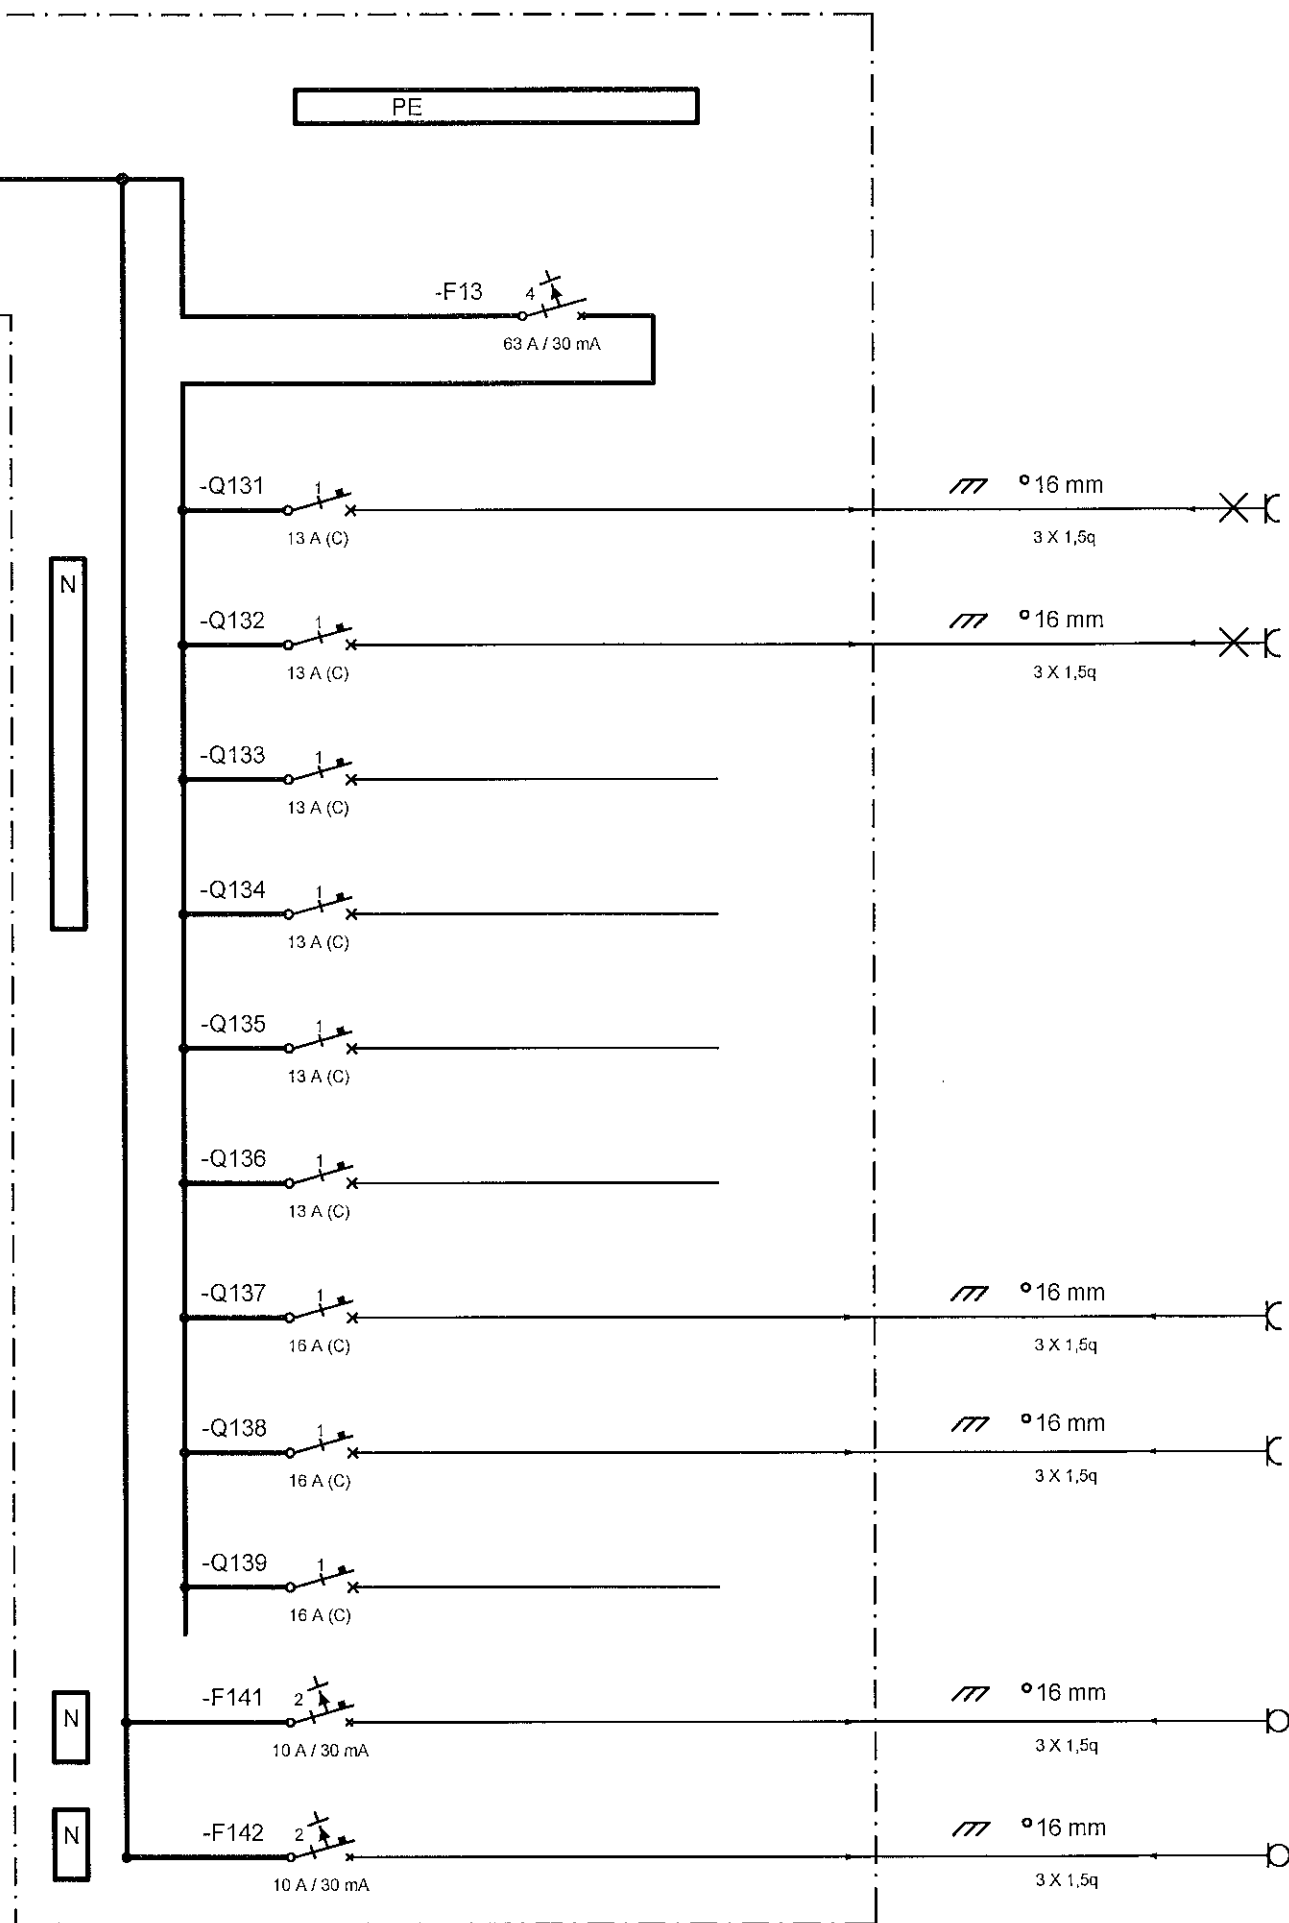

- 16 mm  
3 X 1,5q → X C Ljós og tenglar
- 16 mm  
3 X 1,5q → X C Gangur við afgreiðslu Ljós
- Óráðstafað
- Óráðstafað
- Óráðstafað
- Óráðstafað
- 16 mm  
3 X 1,5q → C Gangur Tenglar
- 16 mm  
3 X 1,5q → C Biðstofa, gangu Tenglar
- Óráðstafað
- 16 mm  
3 X 1,5q → O Anddyri Rennihurðar
- 16 mm  
3 X 1,5q → O Anddyri Brunakerfi



www.verkis.is - sími: +354 422 8000

SAMÞYKKT: Bragi Þór Sigurdórsson *BPS* 3009492829

B 2021-12-27 REYNDARTEIKNING BPS

A 2019-09-05 VERKTEIKNING BPS BPS EME BPS

ÚTG DAGS SKÝRINGAR TEIK HANN RÝNT SAMÞ

SÓLVANGSVEGUR 2, HAFNARFIRÐI  
HEILSUGÆSLUSTÖÐIN SÓLVANGUR  
Rafkerfi  
Dreifiskápur D  
Einlínunmynd

VERKFAANG 17120 TEIKNING E23.3.104 B

© Öll áhlot og áhrifun teikningar, að hluta eða í heild er höfð skriflegu leyfi höfundar