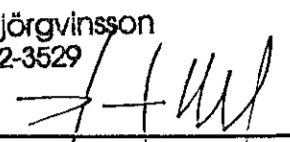
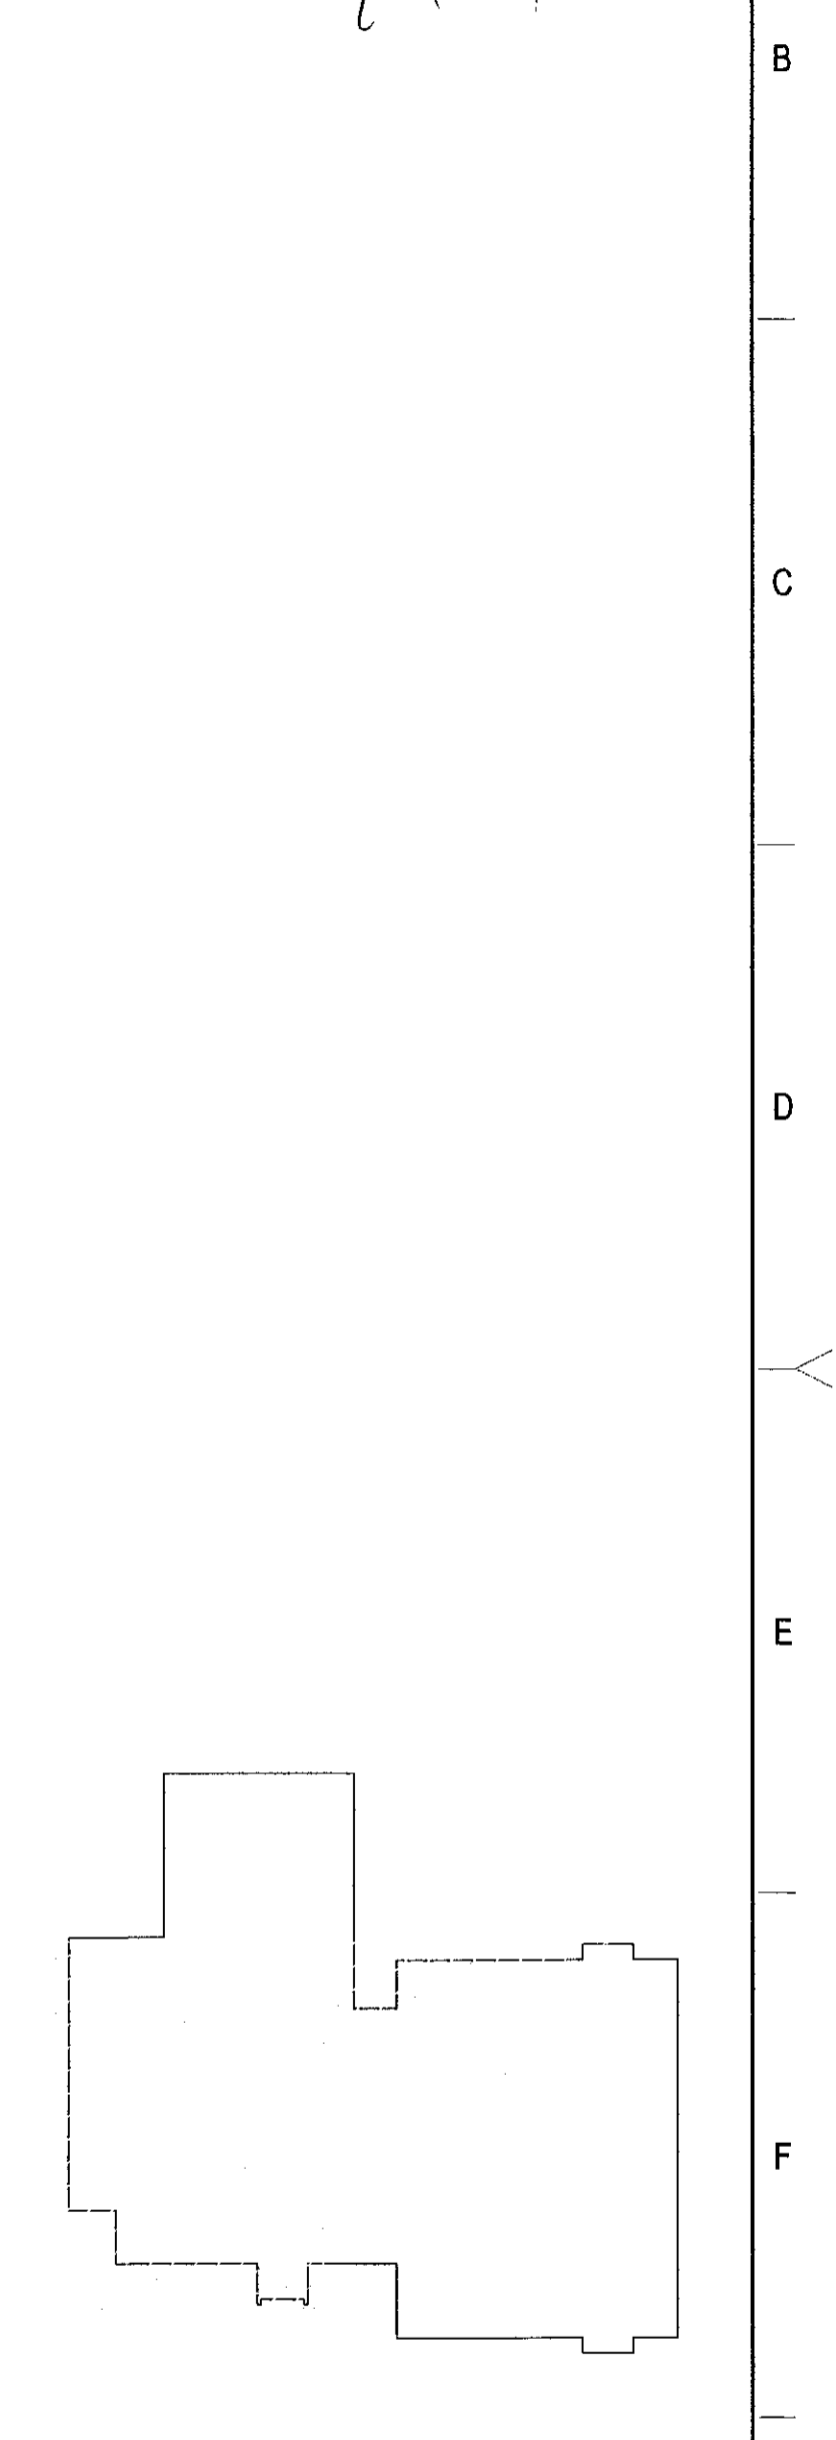

MÓTTEKIÐ
 15. MAR. 2022
 fh. Byggingarfulltrúans í Hafnarfirði
 FÍRÞ

UNDIRRITUN HÖNNUNARSTJÓRA
 Þorvarður L. Björgvinsson
 Kt. 250572-3529






www.verkis.is - sími: +354 422 8000

SAMÞYKKT: Bragi Þór Sigurdósson  3009492829

B 2021-12-27 REYNDARTEIKNING BÞS
 A 2019-09-05 VERKTEIKNING BÞS BÞS EME BÞS

ÚTG DAGS SKÝRINGAR TEIÐ HANN RÝNT SAMP

SÓLVANGSVEGUR 2, HAFNARFIRÐI
 HEILSUGÆSLUSTÖÐIN SÓLVANGUR
 Rafkerfi
 Lagnaleiðir
 Grunnmynd kjallari

VERKFANG 17120 TEIKNING E04.5.002 B

