


1 2 3 4 5 6 7 8 9 10 11 12

A B C D

MÖTTEKIÐ  
15. MAR. 2022  
ft. Byggingarfulltrúans í Hafnarfirði

UNDIRRITUN HÖNNUNARSTJÓRA  
Þorvarður L. Björgvinsson  
Kt. 250572-3529

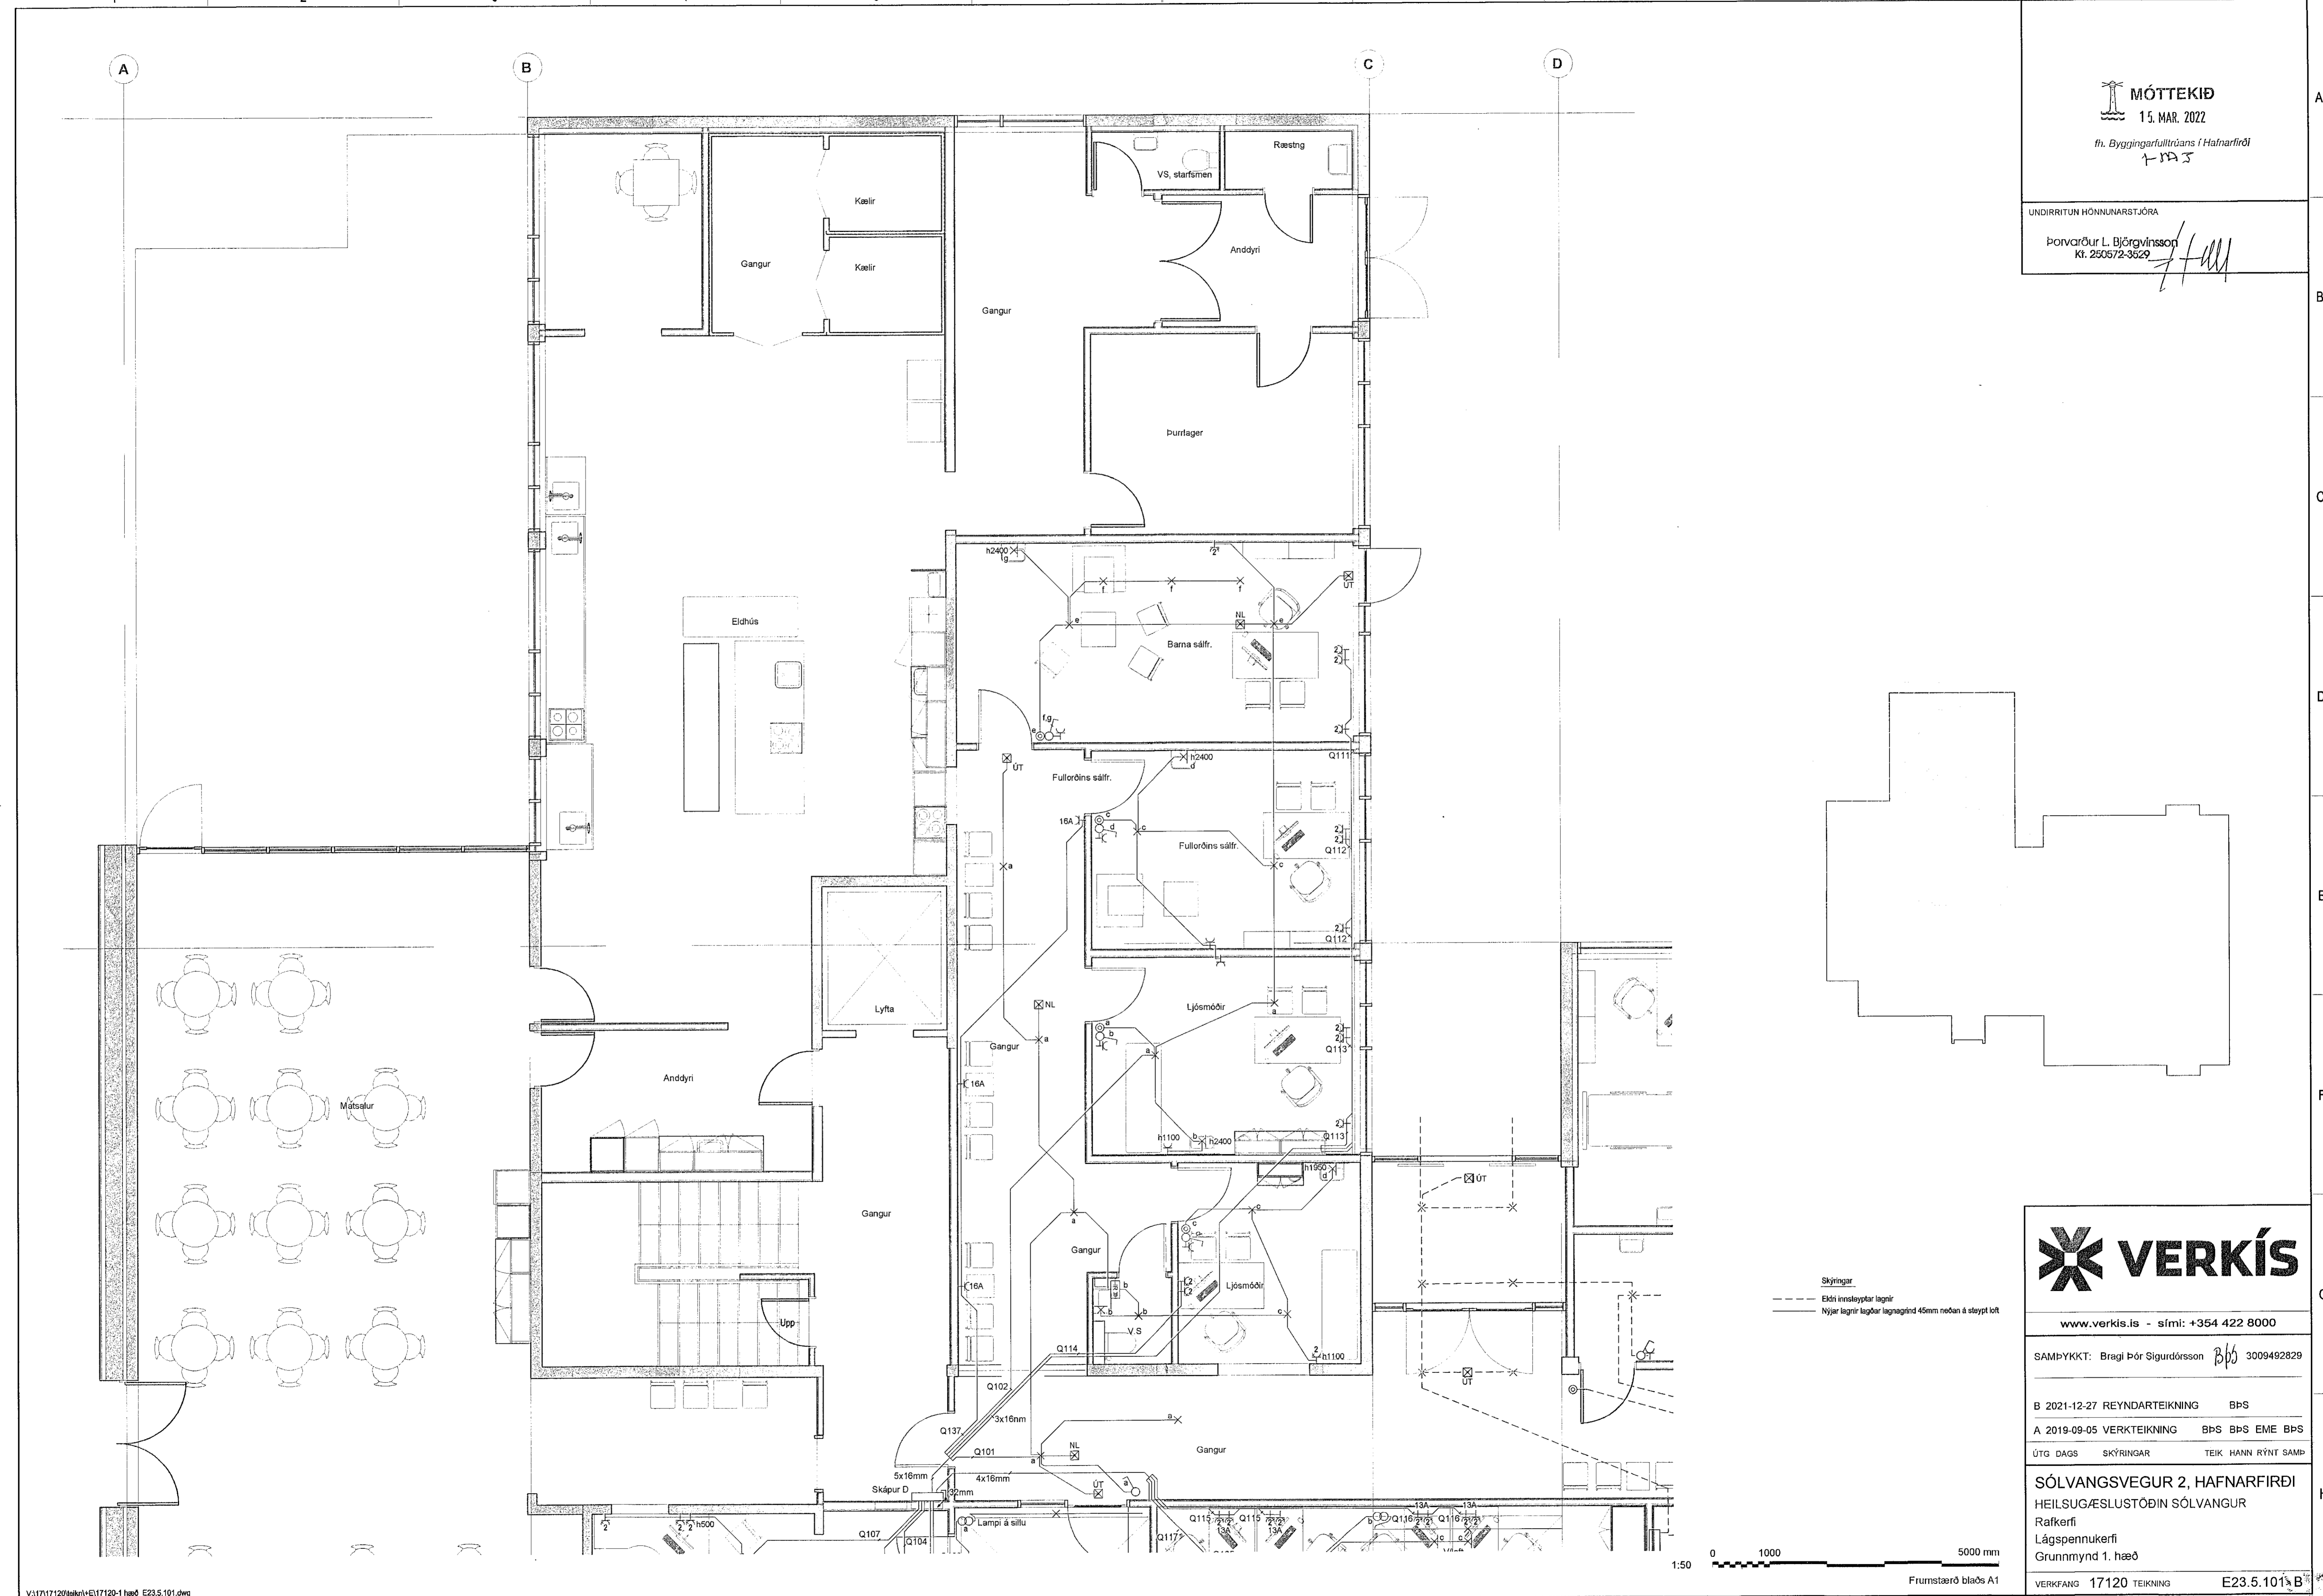

V:\17\17120\tekn\H17120-1\hvd\_E23.5.101.dwg

**VERKÍS**

www.verkis.is - sími: +354 422 8000

SAMPYKKT: Bragi Þór Sigurdósson BPS 3009492829

B 2021-12-27 REYNDARTEIKNING BPS

A 2019-09-05 VERKTEIKNING BPS BPS EME BPS

ÚTG DAGS SKÝRINGAR TEIK HANN RÝNT SAMP

SÓLVANGSVEGUR 2, HAFNARFIRÐI  
HEILSUGÆSLUSTÖÐIN SÓLVANGUR  
Rafkerfi  
Lágspennukerfi  
Grunnmynd 1. hæð

VERKFRANG 17120 TEIKNING E23.5.101 B

© Öll rétt og útfærðing, sé hika sé í hald er háð skriflagu, lýfi höfundar