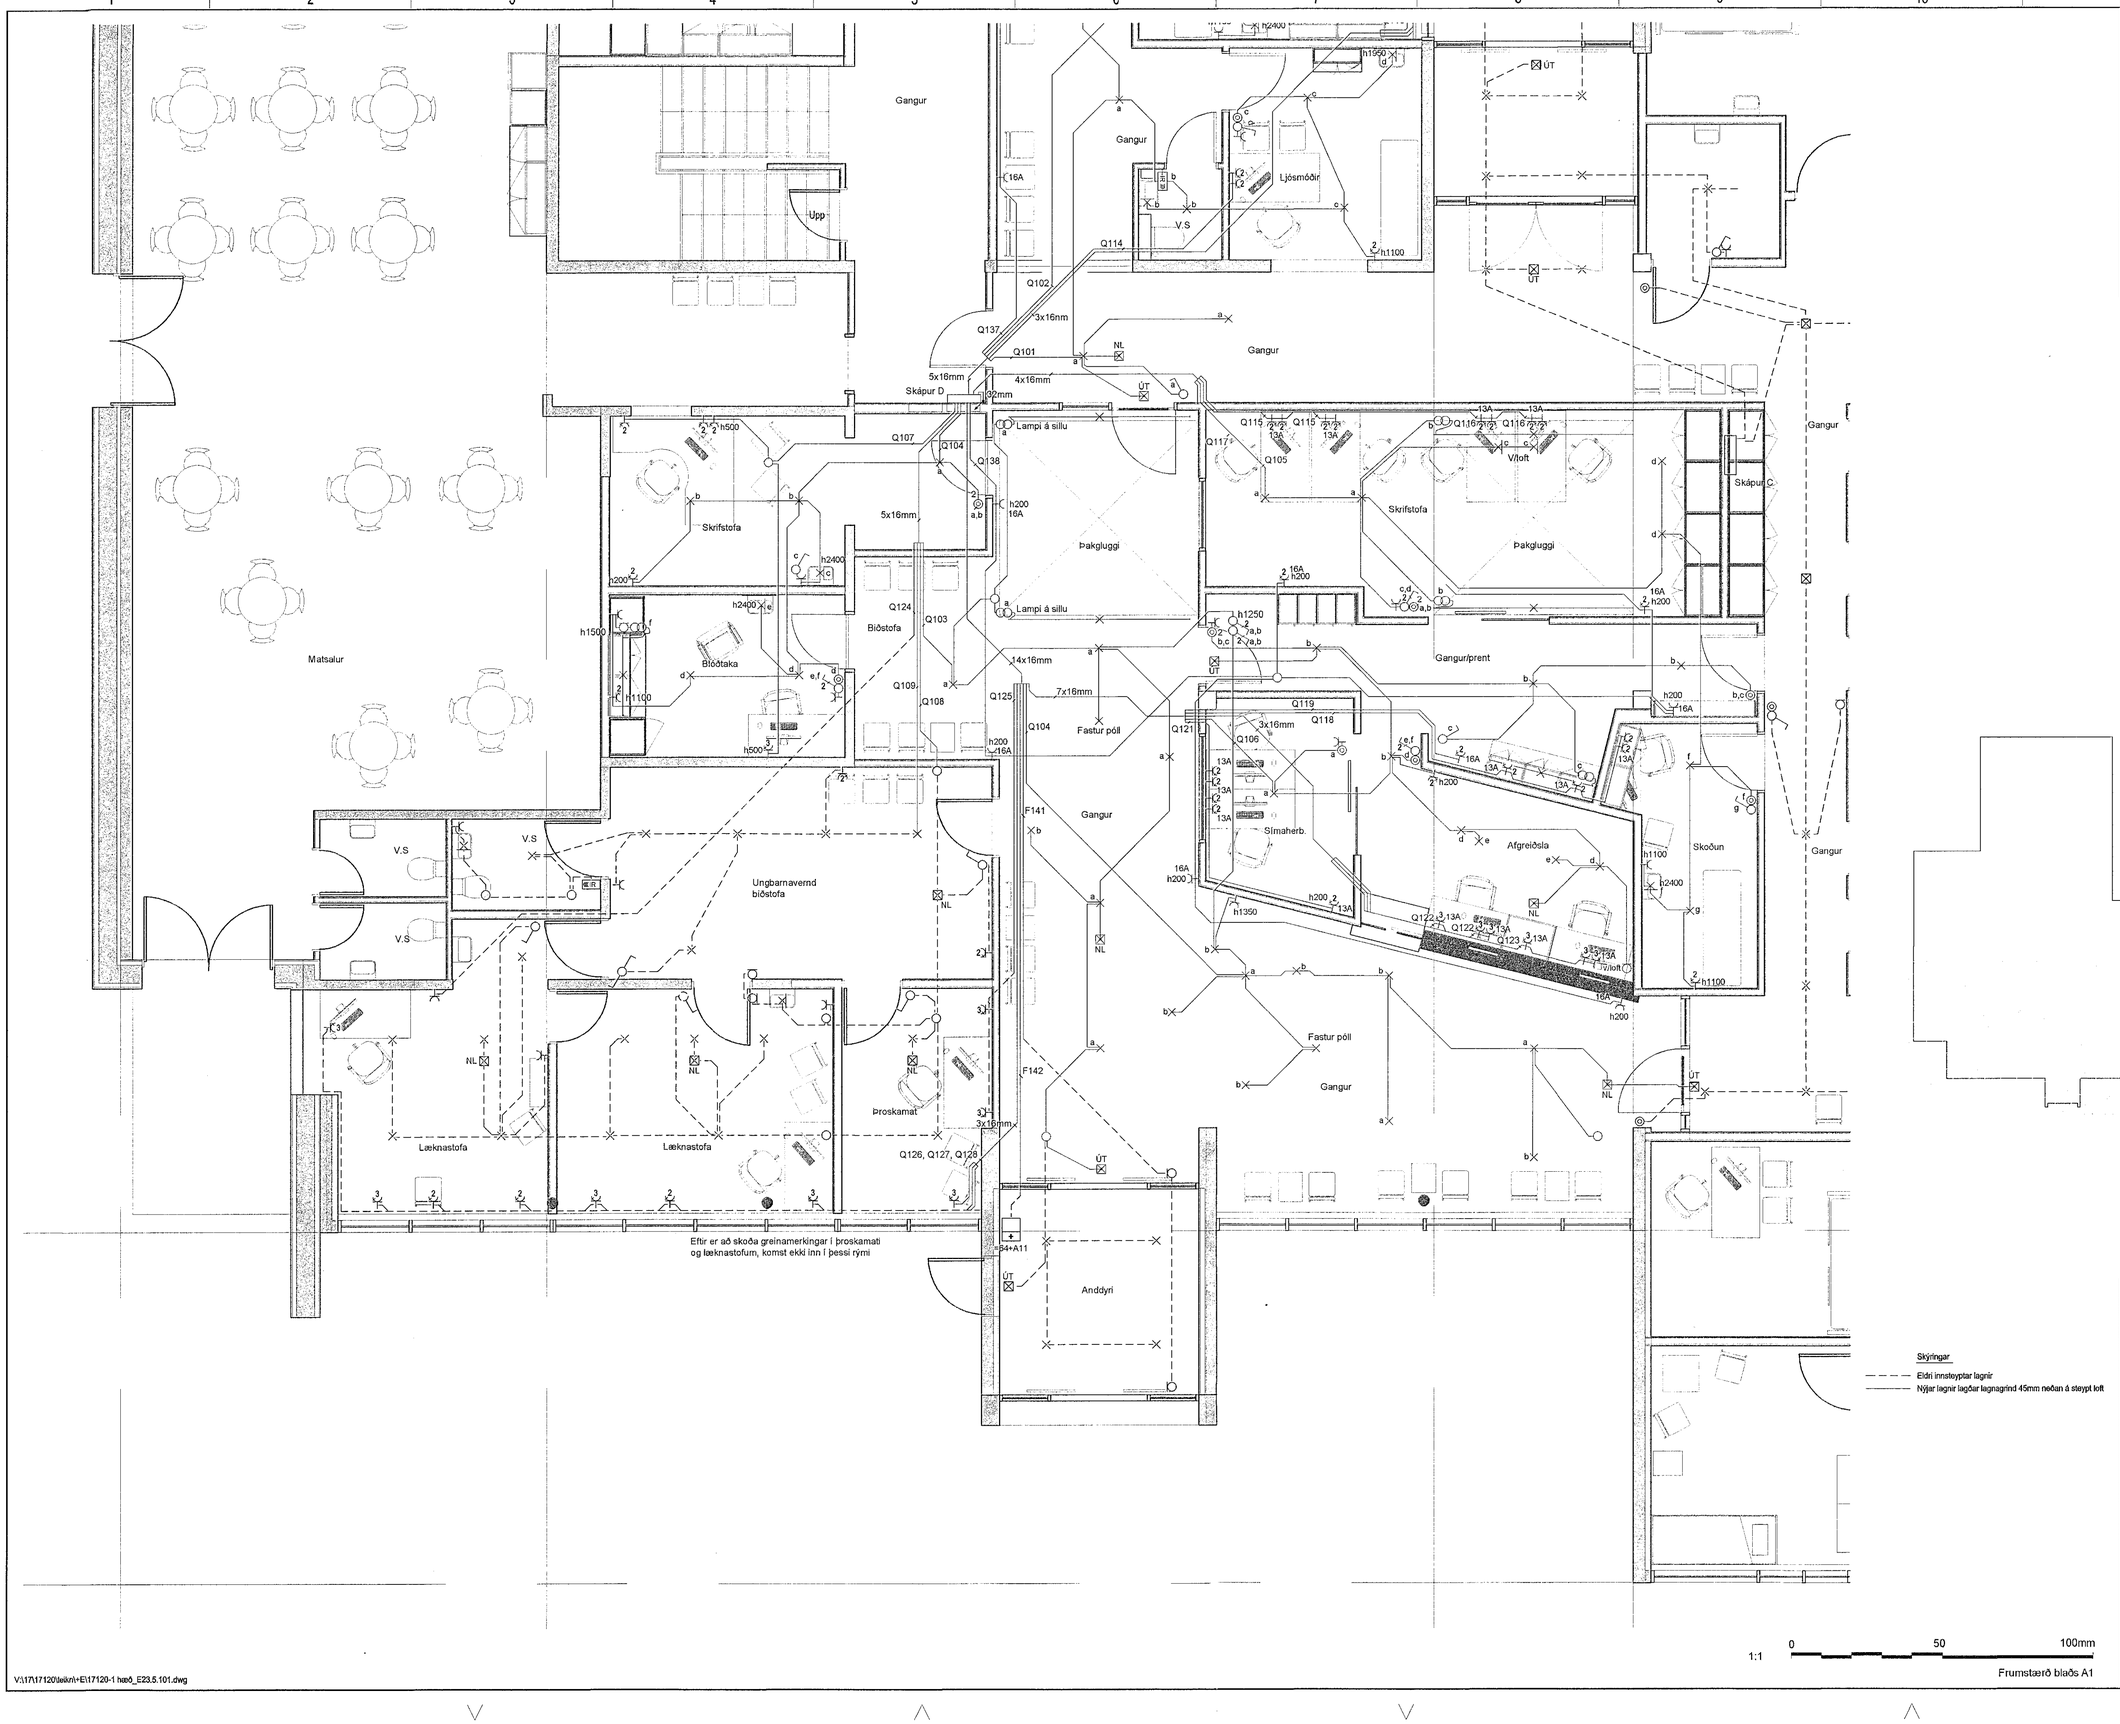

MÓTTEKIÐ
15. MAR. 2022
fh. Byggingarfulltrúans í Hafnarfirði

UNDIRRITUN HÖNNUNARSTJÓRA

Þorvarður L. Björgvinsson
Kt. 250572-3529

VERKÍS

www.verkis.is - sími: +354 422 8000

SAMÞYKKT: Bragi Þór Sigurdórsson 3009492829

ÚTG	DAGS	SKÝRINGAR	TEIK	HANN	RÝNT	SAMÞ
B	2021-12-27	REYNDARTEIKNING	BÞS			
A	2019-09-05	VERKTEIKNING	BÞS	BÞS	EME	BÞS

SÓLVANGSVEGUR 2, HAFNARFIRÐI
HEILSUGÆSLUSTÖÐIN SÓLVANGUR
Rafkerfi
Lágspennukerfi
Grunnmynd 1. hæð

VERKFANG 17120 TEIKNING E23.5.102 B.

V:\17\17120\teikn\+E\17120-1 hæð_E23.5.101.dwg

© Öll afrot og afritun teikningar, að hluta eða í heild er háð skriflegu leyfi höfunda