


1 2 3 4 5 6 7 8 9 10 11 12

A B C D

MÓTTEKIÐ
15. MAR. 2022
fh. Byggingarfulltrúans í Hafnarfirði
FÍAS

UNDIRRITUN HÖNNUNARSTJÓRA
Þorvaldur L. Björgvinsson
Kt. 250572-3529

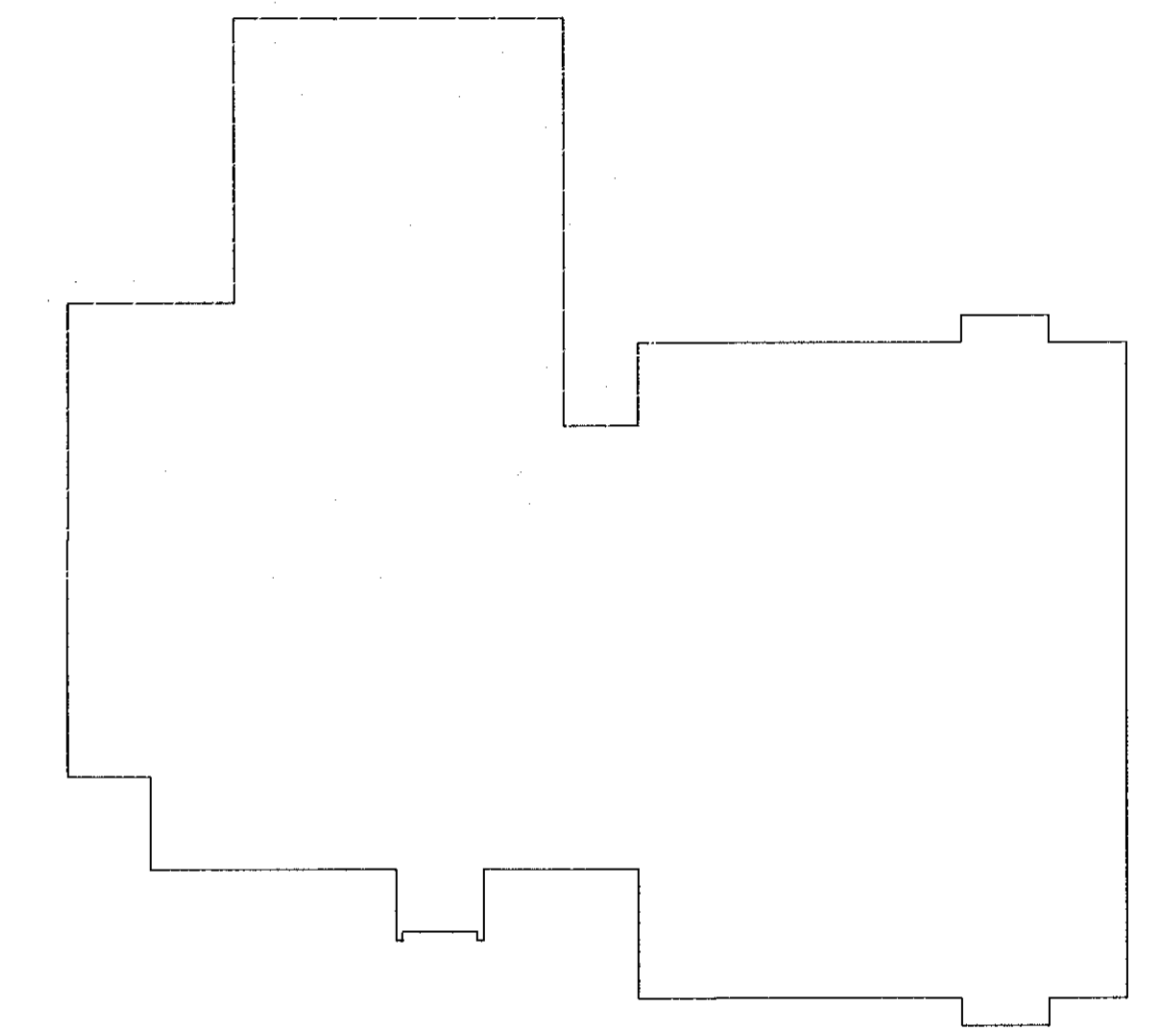

Skýringar
Teikningar af eldri lögnum frá því september 1983 og síðan frá því í janúar 2010 hafa til hlífðsjónar. Hugsanlega hafa verið gerðar breytingar á lögnum sem ekki hafa verið færðar inn á teikningar.
Hellar línur merkja nýlagnir
Brotta línur merkja eldri lagnir



www.verkis.is - sími: +354 422 8000

SAMPYKKT: Bragi Þór Sigurðsson 3009492829

B 2021-27-12 REYNDARTEIKNING BPS

A 2019-09-05 VERKTEIKNING BPS BPS EME BPS

ÚTG DAGS SKÝRINGAR TEIK HANN RÝNT SAMP

SÓLVANGSVEGUR 2, HAFNARFIRÐI
HEILSUGÆSLUSTÖÐIN SÓLVANGUR
Rafkerfi
Smáspennukerfi
Grunnmynd 1. hæð

VERKFRANG 17120 TEIKNING E50.5.101 B