

1 2 3 4 5 6 7 8 9 10 11 12

A

B

C

D

A

B

C

D

E

F

G

H



MÓTTEKIÐ
15. MAR. 2022
th. Byggingarfulltrúans í Hafnarfirði
PFRS

UNDIRRITUN HÖNNUNARSTJÓRA
Þórunn L. Björgvinsdóttir
Kt. 263372-3629

SKÝRINGAR:
Eldri lagnir
Nýjar lagnir
Almennt þá eru pipulegnir lagðar uppi í þakrymi

Úthúðir:
Gerð A1 - tvíöld rennihúð rafdrín
Aðgansalyng.
Kortalesari utan húð með barnabóði.
Innan húð er opnað með hnappi.
Húðin er með hurðavökun (dyraskynjar).
Húðin er með segulrás.
Gerð A2 - einöld hurð
Húð er með hurðavökun (dyraskynjar).
Gerð A3 - tvíöld rennihúð rafdrín
Húð er vökluð með hurðavökun (dyraskynjar).

Innihúðir:
Gerð B1 - einöld hurð
Aðgansalyng.
Kortalesari utan hurðar.
Innan hurðar er opnað með hnappi.
Húðin er með hurðavökun (dyraskynjar).
Húðin er með segulrás.
Gerð B2 - einöld hurð
Aðgansalyng.
Kortalesari utan hurðar.
Innan hurðar er opnað með hnappi.
Húðin er með hurðavökun (dyraskynjar).
Húðin er með segulrás.
Húð opnað við brunabóð.
Gerð B3 - einöld hurð
Innan hurðar er opnað með hnappi með hindrun.
Húðin er með segulrás.
Húð opnað við brunabóð.

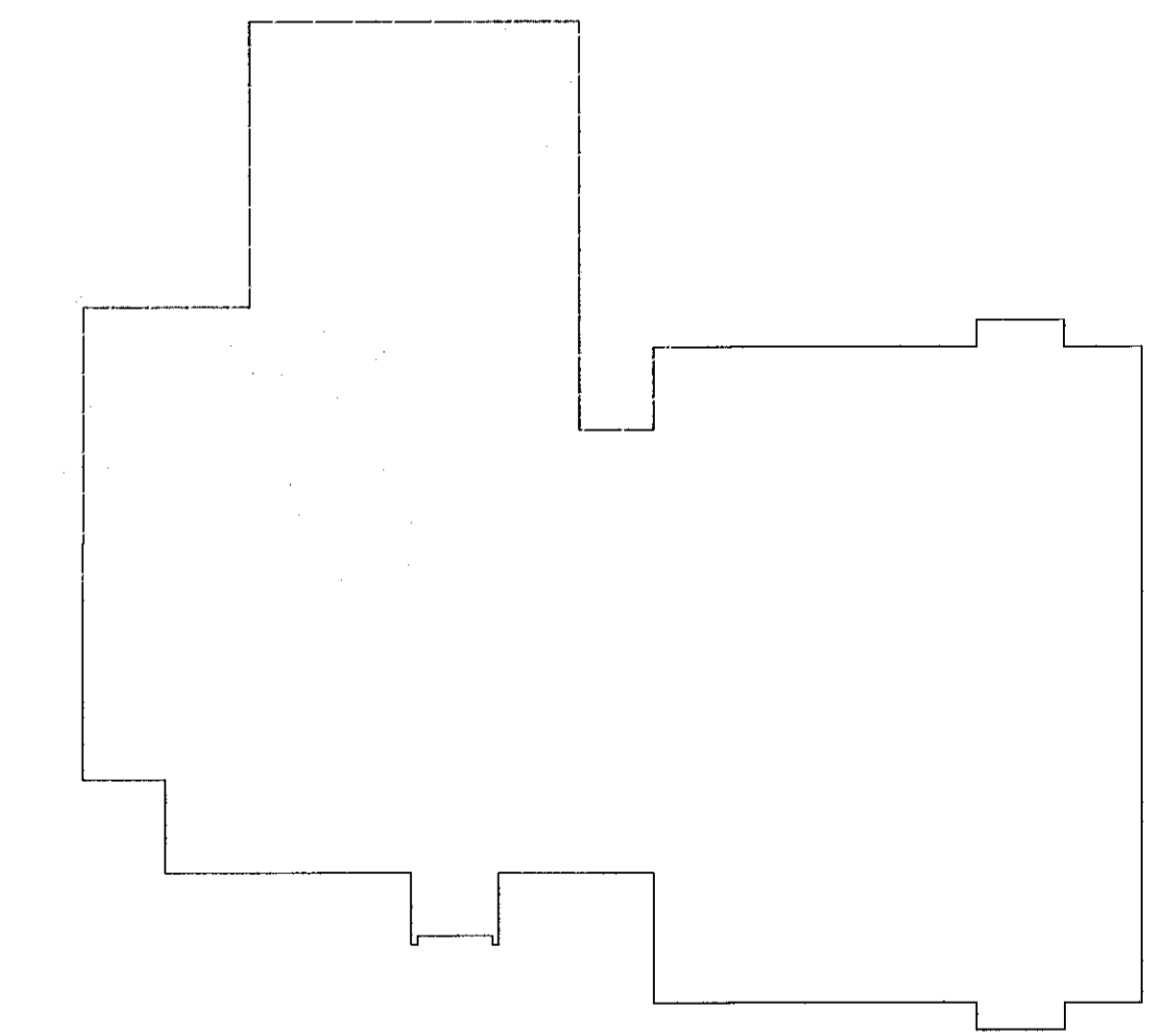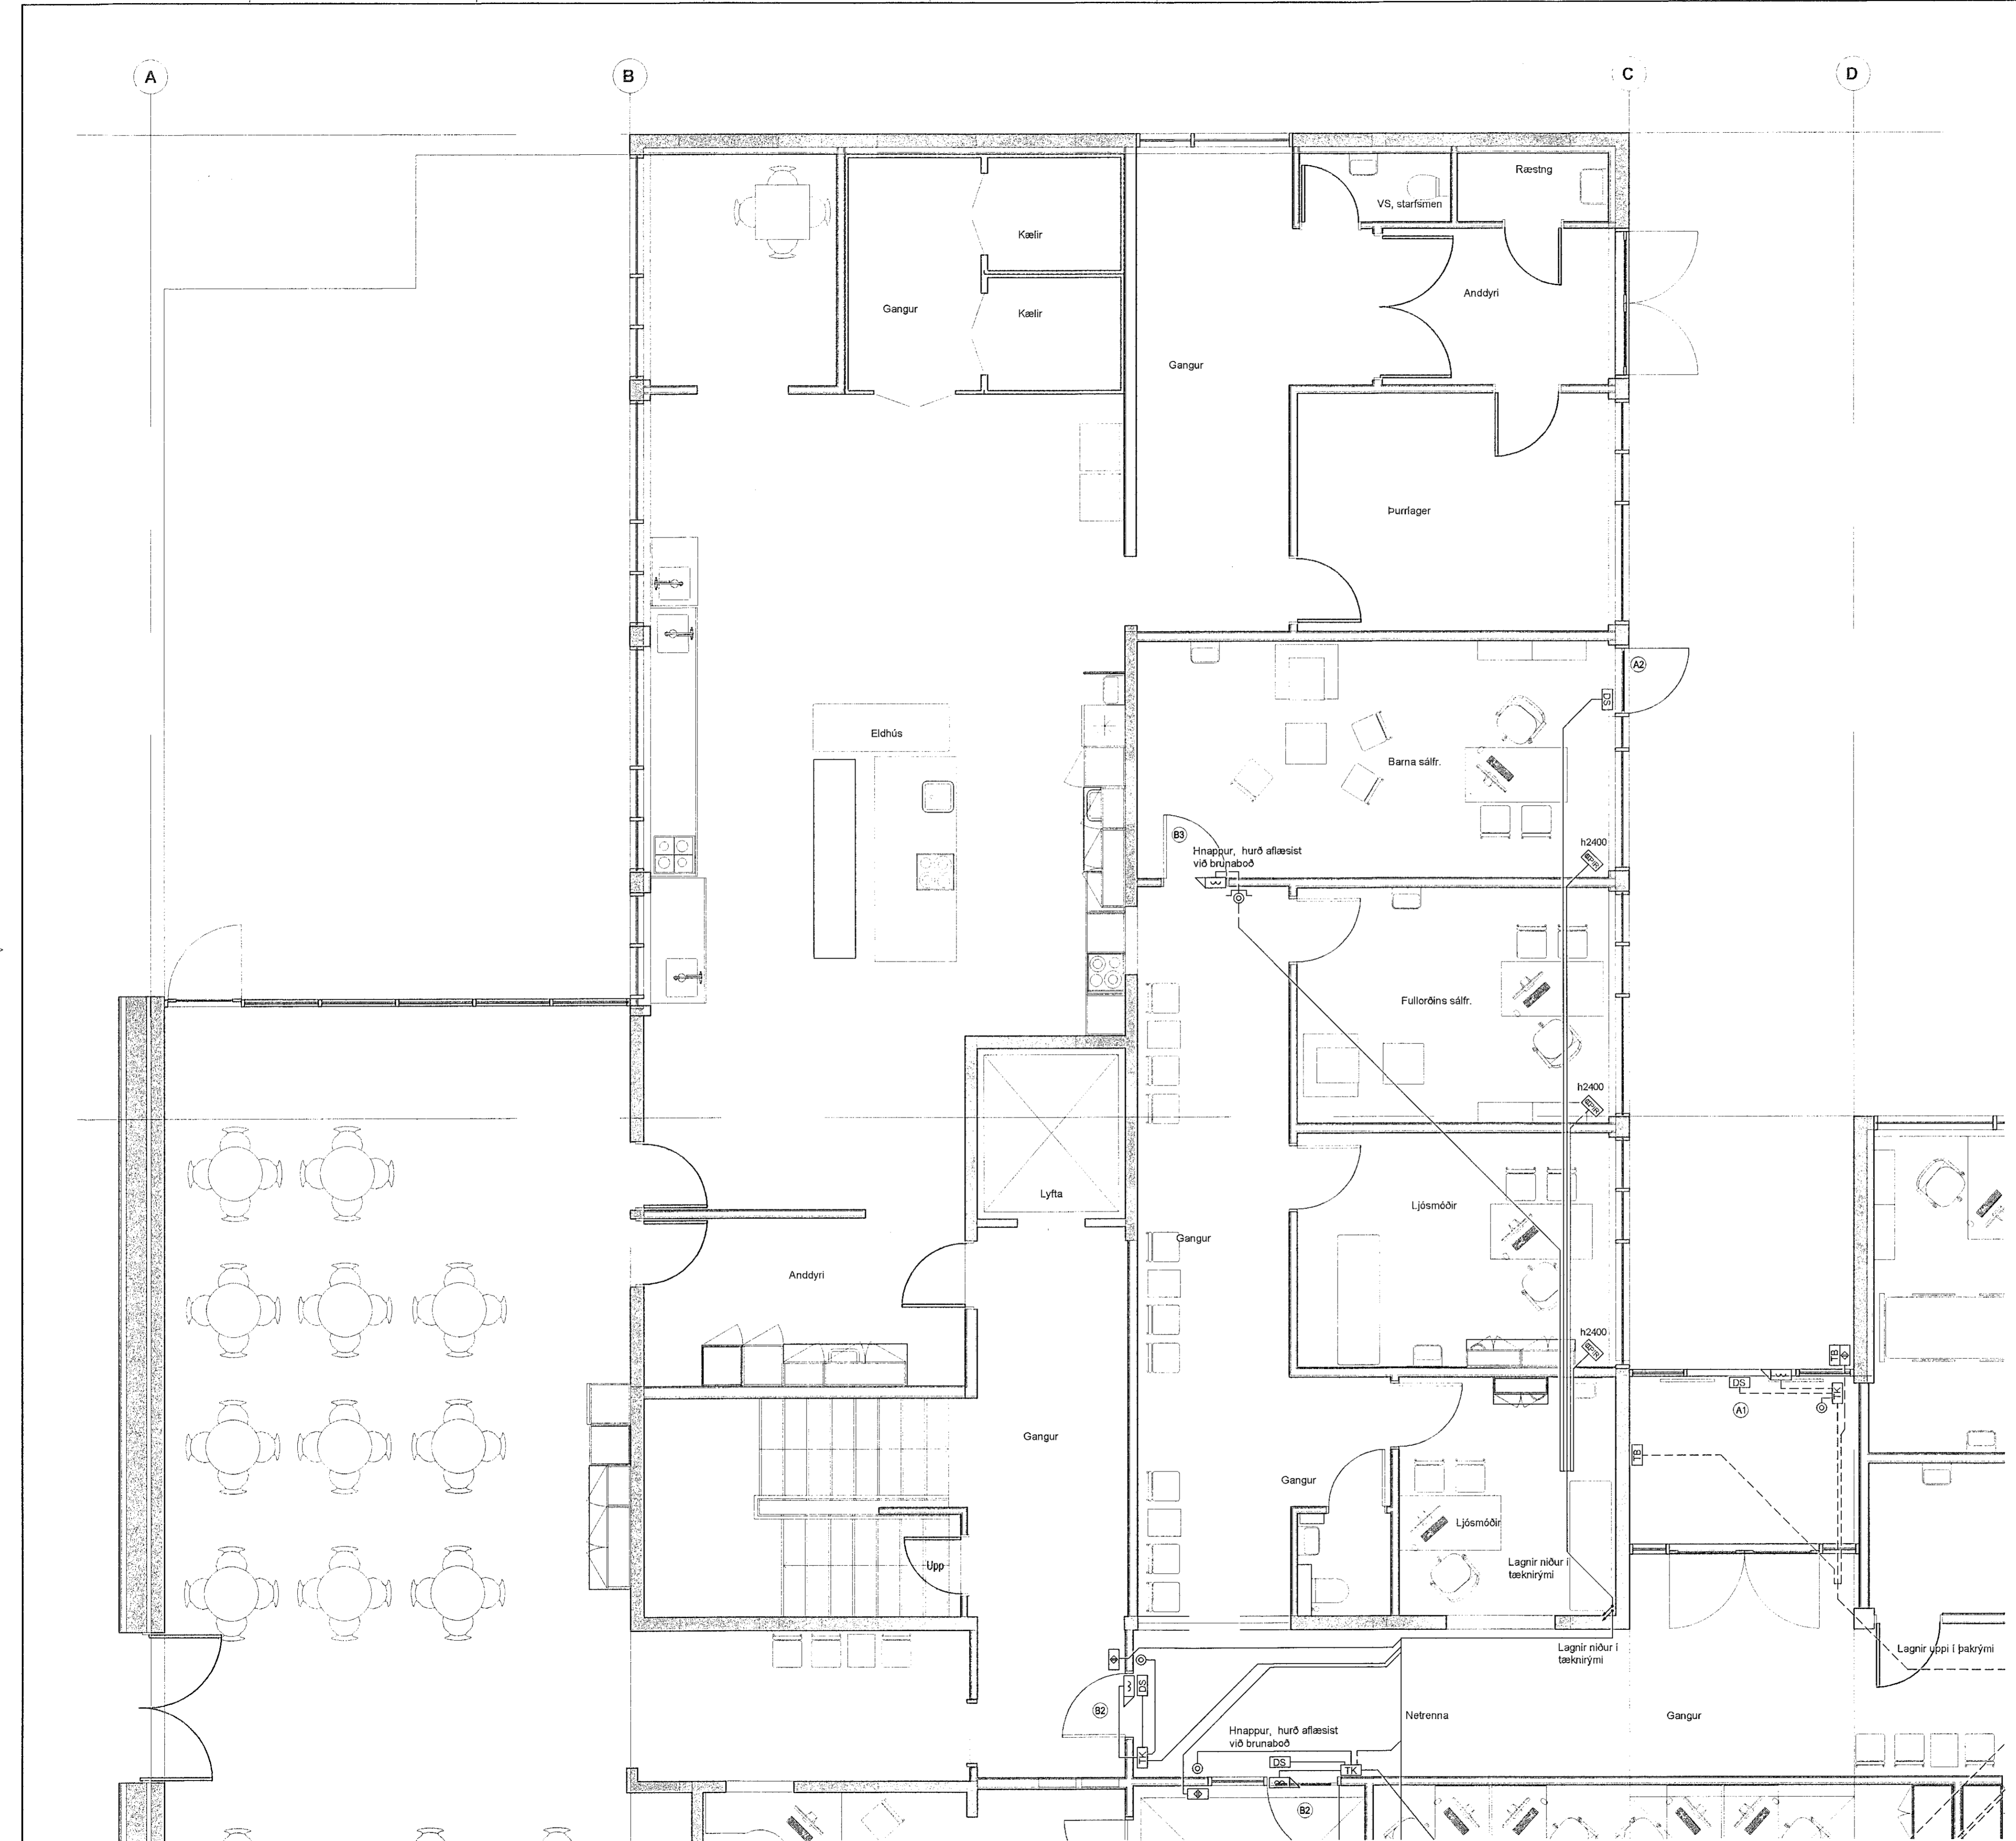

VERKÍS

www.verkis.is - sími: +354 422 8000

SAMPYKKT: Bragi Þór Sigurdsson 3009492829

B 2021-12-27 REYNDARTEIKNING BþS
A 2019-09-05 VERKTEIKNING BþS BþS EME BþS

ÚTG DAGS SKÝRINGAR TEIK HANN RÝNT SAMP

SÓLVANGSVEGUR 2, HAFNARFIRÐI
HEILSUGÆSLUSTÖÐIN SÓLVANGUR
Rafkerfi
Aðgangs- og innbrotakerfi
Grunnmynd 1. hæð

VERKIFANG 17120 TEIKNING E60.5.101 B