



Samþykkt þann
 22. MAR. 2023
Jóhanna Þorvaldsson

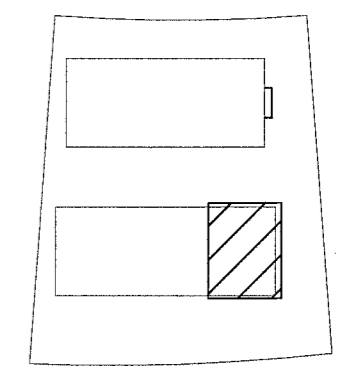

LYKILMYND

Framrás hitaveitu
 Ø40 mm SDR 11
 Pex einangrað
 á milli matsh.01 og 02.

BR	DAGS	BREYTING		
LR	07.02.2023	Vaskar wc færðir, frjæfjlsli tengt skolvask		
KG	01.10.2022	Stofu vatnslagna lagðar undir gólfplötu		
HÖNNUNARSTJÓRI:			<i>Jóhanna Þorvaldsson</i>	
 HJARDARHOLT 11 800 SELFOSSI Sími: 783 4180 HÖNNUN NETFANG: kjartangardars@gmail.com				
Ártún ehf. 12.07.2021				
Borgarhella 13 mhl.02				
Lagnir: Grunnmynd hitalagna.				Kvarði 1:50
HANNAÐ:	TEIKNAD	DAGSETNIG	VERKNÚMER	
KG	KG	20.12.2021	2021-36	
SKRÁARNAFN	SAMÞYKKT	130555-7649	TEIKNING NÚMER:	
Borgarhella 13 Lagnir.dwg			323	

Grunnmynd hitalagna
 MKV: 1:50

○ PN