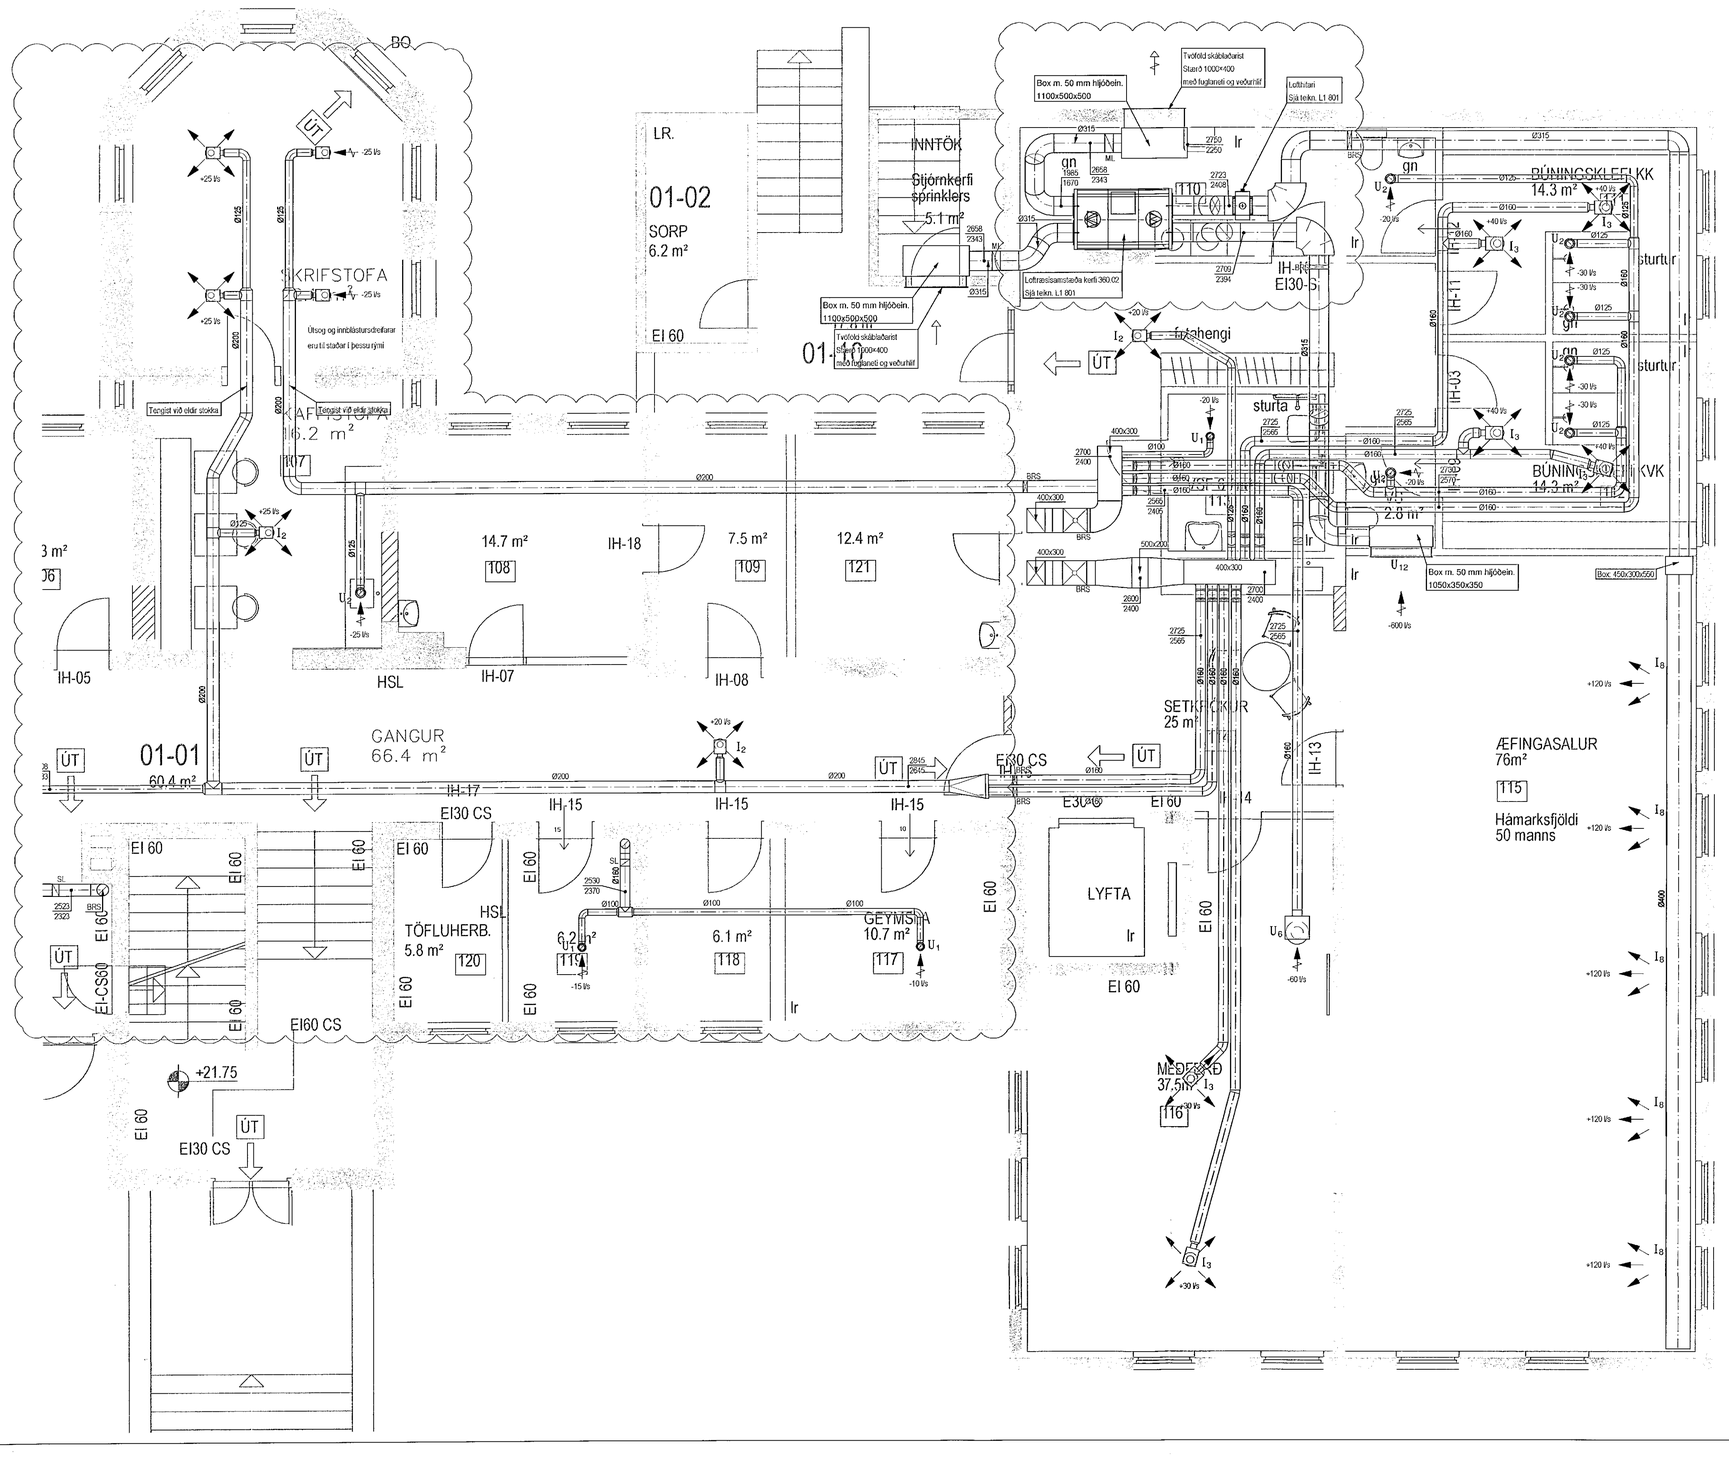

Samþykkt þann
18. mars 2022
f.h. byggingarfulltrúans í Hafnarfirði
Hjálmar A. Jónsson

Skýringar

- Almennar skýringar sjá teikningu L1 000
- Verklýsingar sjá teikningu L1 001

Útg.	Dags.	Skýring	Hannað/Yfirfarið
A	08.03.22	Stærð og legu stokka breytt	BS/ÞJK

VSB_ VERKFRÆÐISTOFA
Bæjarhrauni 20 / 220 Hafnarfjörður
Kennitala 710796-2999
Sími 585 9500
vsb@vsb.is / www.vsb.is

Dagsetning aðaluppdráttar

Áritun hönnunarstjóra

Áritun sérhönnuðar
Þorgeir J. Kjartansson
Kt: 100271 5169 • thorgeir@vsb.is

Verkheiti
SUÐURGATA 41
220 HAFNARFJÖRÐUR

Verkhluti
Loftræsing
1. hæð
Grunnmynd 2

Hannað	Teiknað	Yfirfarið	Kvarði		Síða
BS	BS	ÞJK	1:50	/ A1	-
Dags.		Verkefni	Teikning		Útgáfa
08.02.2022		18172	L1 012		A

V:\2018\18172 St. Jósefsspítali\T-Teikningar\T2-Project_Navigator\18172-St. Jósefsspítali\Sheets\Ut\18172-L1 011-012.dwg