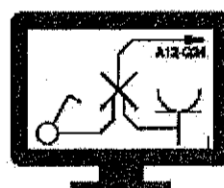
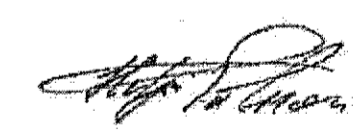


Útgáfunúmer aðaluppdráttar	
Aðaluppdrættir samþ. dags.	
Undirskrift hönnunarstjóra <i>Helgi Pálsson</i>	
Yfirfarið/samþ. Breytingar	
1	2. hæð bætist við byggingu A
2	
Dags	Yfirfarið
25.03.2022	
 <b>Voltorka ehf</b> kt: 410606-1860 voltorka@voltorka.is	
Helgi Pálsson S: 898-4476 helgi@voltorka.is	Baldvín Ó. Gunnarsson S: 855-3155 baldvin@voltorka.is
	
Verkefni <b>Dofrahella 2</b>	
Staður <b>221 Hafnarfjörður</b>	
Skýring <b>Raflagnir Bygging A 1. hæð</b>	
Hönnun,	Helgi Pálsson
Kt.	270963-5019
Mkv	1:50
Teikningarnúmer	400-01-03
Teiknað,	Hlynur Haraldsson
Útgáfudagsetning,	21.08.2020
Land nr. 213113	Útgáfa B
Verknúmer	2020-058

Sér afnotasvæði / gegnumakstur

Sér afnotasvæði / gegnumakstur