


MÓTTEKIÐ
19. APR. 2022
Byggingarfulltrúinn / Hlutfirðir

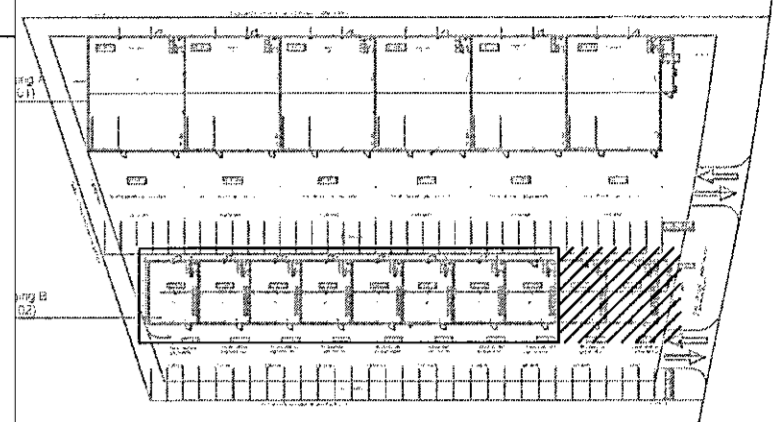

Útgáfunúmer aðaluppdráttar
Aðaluppdrættir samþ. dags.

Undirskrift hönnunarstjóra
Sig. Þ. Gunnarsson

Yfirfarið/samþ.
Breytingar
1 2.hæð fjarlægð á byggingu B
2

Dags Yfirfarið
25.03.2022

Voltorka ehf
Kt: 410606-1860
voltorka@voltorka.is

Helgi Pálsson S: 898-4476 helgi@voltorka.is
Baldvín Ó. Gunnarsson S: 855-3155 baldvin@voltorka.is

Verkefni
Dofrahella 2
Staður
221 Hafnarfjörður
Skýring
Raflagnir Bygging B

Hönnun, Helgi Pálsson
Kt. 270963-5019
Mkv 1:50

Teikningarnúmer 400-01-09
Teiknað, Hlynur Haraldsson

Útgáfudagsetning, 21.08.2020
Land nr. 213113 Útgáfa B
Verknúmer 2020-058