


MÓTTEKIÐ
19. APR. 2022
Byggingarfulltrúinn / Heiti

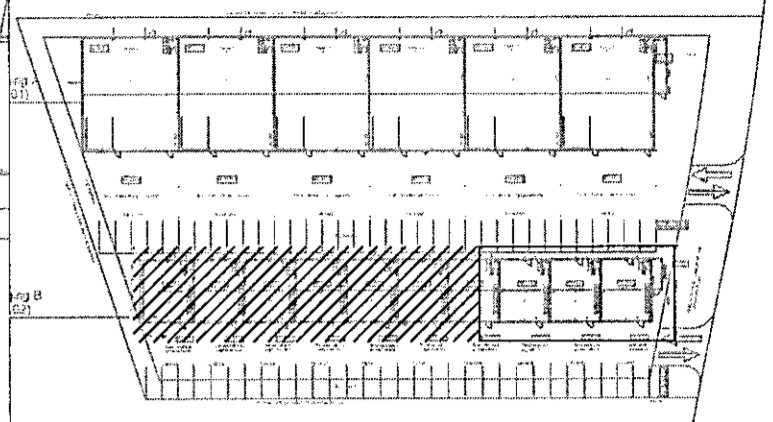

Útgáfunúmer aðaluppdráttar
Aðaluppdrættir samþ. dags.

Undirskrift hönnunarstjóra
Helgi Pálsson

Yfirfarið/samb.	Breytingar
1	2.hæð fjarlægð á byggingu B
2	
Dags	Yfirfarið
25.03.2022	

Voltorka ehf
Kt: 410606-1860
voltorka@voltorka.is

Helgi Pálsson S: 898-4476 helgi@voltorka.is
Baldvin Ó. Gunnarsson S: 855-3155 baldvin@voltorka.is

Verkefni	Dofrahella 2
Staður	221 Hafnarfjörður
Skýring	Raflagnir Bygging B
Hönnun,	Helgi Pálsson
Kt.	270963-5019
Mkv	1:50
Teikningarnúmer	400-01-10
Teiknað,	Hlynur Haraldsson
Útgáfudagsetning,	21.08.2020
Land nr.	213113 Útgáfa B
Verknúmer	2020-058

2x450mm PEH möguleg hlíðhleðsla lagt að staðbundin
2x225mm PEH að hlöð
2x225mm f. lívsingul
2x225mm PEH lagt að öllu gildinu