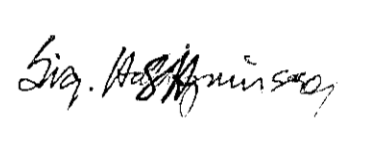
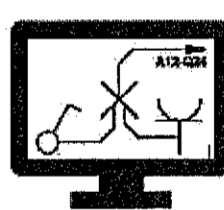
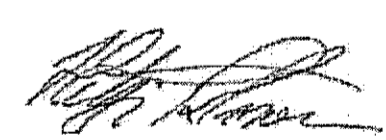
 19. APR. 2022 Byggingarfulltrúinn í Hafnarfjörður	
Útgáfunúmer aðaluppdráttu Aðaluppdrættir samþ. dags.	
Undirskrift hönnunarstjóra 	
Yfirfarið/samþ. Breytingar	
1	Dreifiskápur breytt
2	
Dags	Yfirfarið
 Voltorka ehf kt: 410606-1860 voltorka@voltorka.is Helgi Pálsson S:898-4476 helgi@voltorka.is Baldvin Ó. Gunnarsson S:855-3155 baldvin@voltorka.is 	
Verkefni Dofrahella 2	
Staður 221 Hafnarfjörður	
Skýring Töflur	
Hönnun, Helgi Pálsson Kt. 270963-5019 Mkv	
Teikningarnúmer 800-00-11 Teiknað, Hlynur Haraldsson	
Útgáfudagsetning, 21.08.2020 Land nr. 213113 Útgáfa A Verknúmer 2020-058	