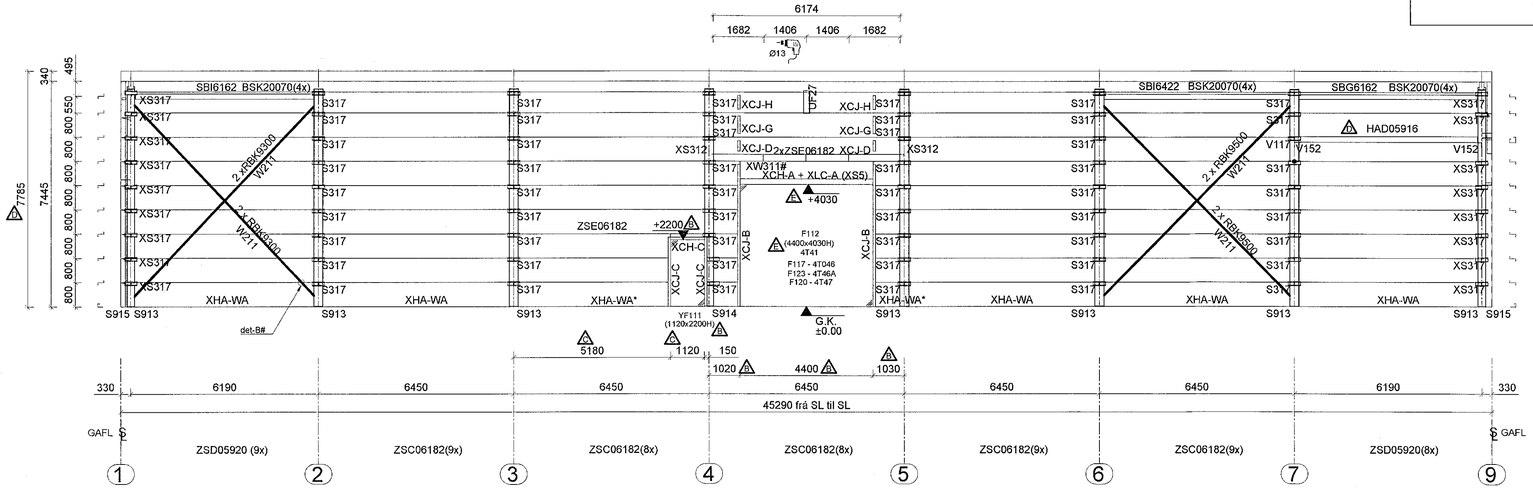

STÍFING HLIÐARVEGGS Á MÓDULLÍNU A
MÆLIKV.: M 1:100

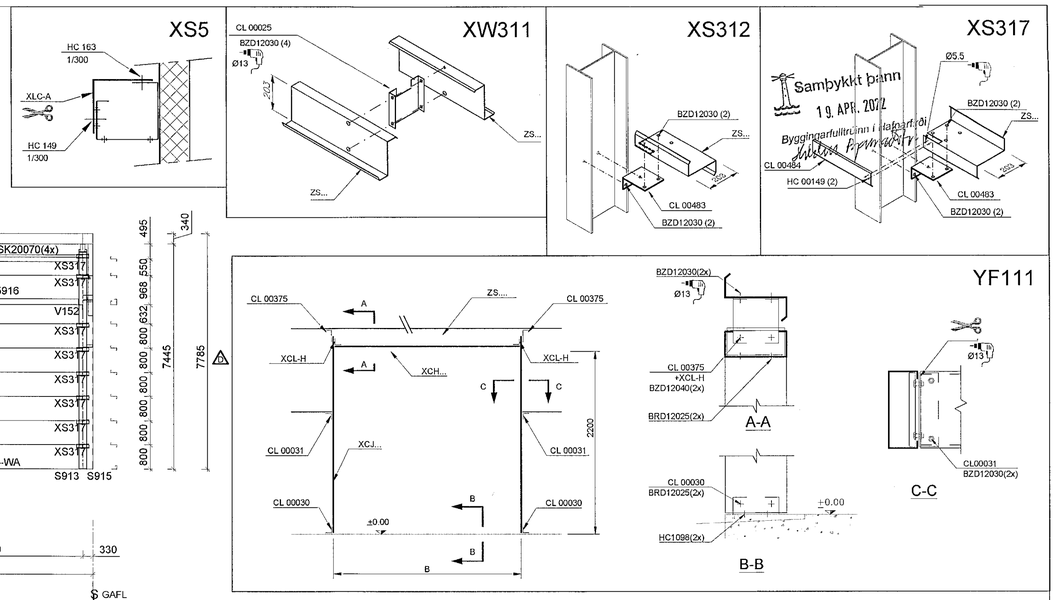

Byggingarfulltrúinn í Hafnarfirði
Kristín Þórarinsdóttir

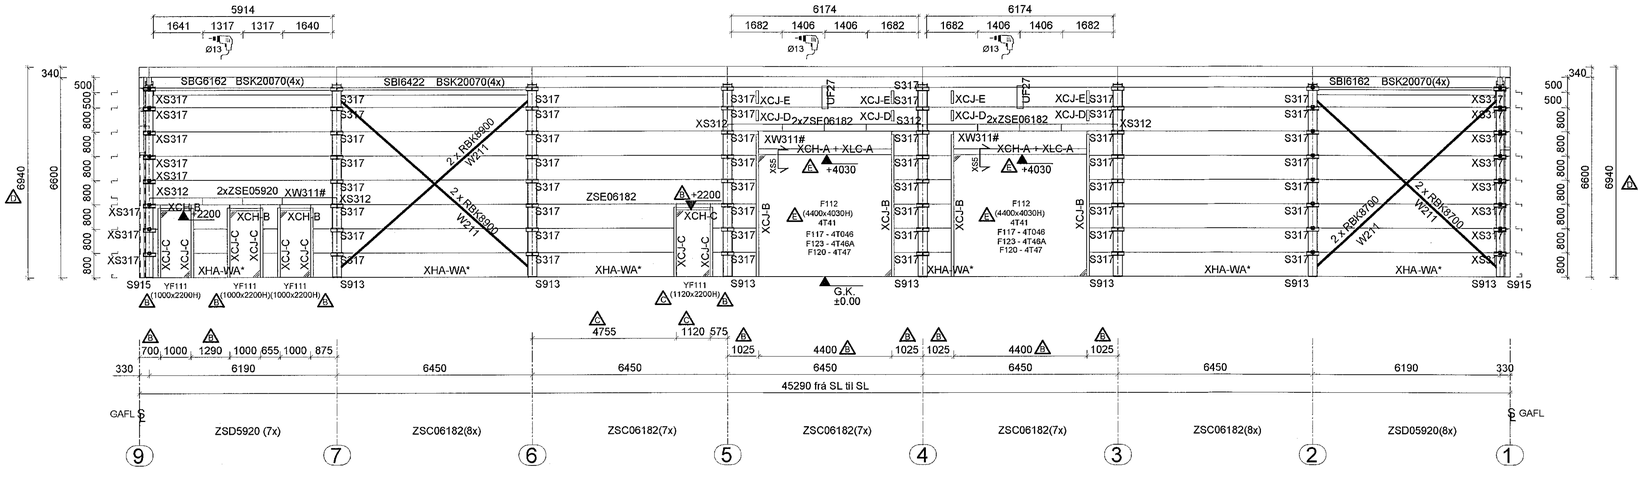

STÍFING HLIÐARVEGGS Á MÓDULLÍNU E
MÆLIKV.: M 1:100

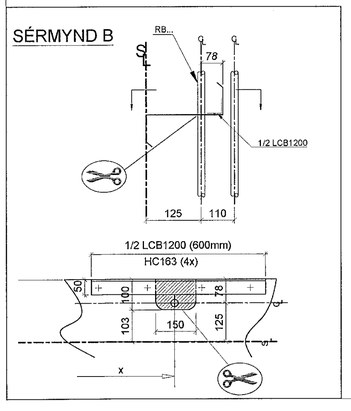

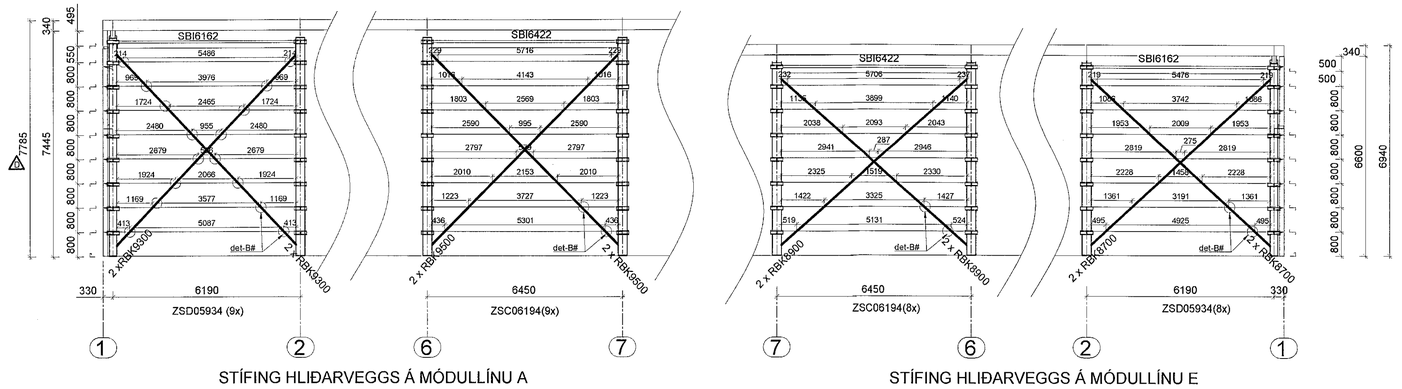

STÍFING HLIÐARVEGGS Á MÓDULLÍNU A

STÍFING HLIÐARVEGGS Á MÓDULLÍNU E

Tæknilegar upplýsingar

Almennt

1. Teikningar þarf að lesa í samhengi við Astron BuildingsTechnical Manual.
2. Byggingar verða að vera reistar samkvæmt uppsetningar handbók, teikningum og leiðbeiningum sem koma frá Astron Buildings svo og stöðlum eurocodes og reglum byggingareglugerðar

N.B.A - Ekki frá Astron

3. Öll mál eru í millimetrum
4. * = Aðlaga þarf á staðnum
5. Millibil milli vegjja og þakbanda er rúnað af í slétta tölu, uppgefið í mm,
6. # Almenn deili, kennisnið
   G.K. - Gólfhæð (Gólf kvóti)
   ℄ - Stál lína
   ℄ - Miðju lína
   G.K.S. - Efsta lag yfirborð (Gólf kvóti stál)

Burðarvirki

1. Festa skal afstífingu fyrir flangs bita eins og sýnt er (TM) standard detail W1.. chapter
2. Nema fram komi annað:
   1) Skýringamyndir langbanda:
      - á toppi (sjá TM W316, W326, W327)
      - Tvöföld langbönd (sjá TM W311, W321)
   2) Afstífing vegna vindálags, sjá TM chapter W2..
   3) Afstífing þaks ef þörf er á:
      - Millibil langbanda (HS.. see TM details W37. and W38.)
      - Stífingar á þaki (RSG-; RCG-; HS..) see TM W35 and cross-section.
      - Stífingar á veggjum (LCJ-; RSG-) see TM W65 and cross-section.
      - Festi punktar stífingar (HC 00250) see TM W7.. chapter.

Veggja- og bakeiningar, og fylgihlutir

1. Op fyrir þakgluggum þarf að framkvæma á staðnum
2. Skera þarf af og aðlaga á staðnum langbönd veggja og þaks, yfirlöppun er sýnd á teikningum
3. Aðlaga þarf einingar á staðnum vegna frávika

Hönnun þessi er í eigu Lindab SA. Afritun og framleiðsla eftir úrtekningum og teikningum þessum er með öllu óheimil.

DET: S312 S317 S913 S915 V117 V152 W172 W211 W311 F112(4T041) F117(4T046) F120(4T047) F123(4T046A)			
	1x	16.09.21	tollvupóstur til B/D
	1x	06.09.21	tollvupóstur til B/D
	1x	25.08.21	tollvupóstur til B/D
	1x	18.06.21	tollvupóstur til B/D
	1x	03.01.19	tollvupóstur til B/D

Transmittals

Verkheiti	Selhella 7 Hafnarfjordur	EXC2	41024
Mannvirki	Hafnarbraut		WF-2 F
Álag (kN/m2)	LL=1.26kN/m² WL=1.80kN/m² ADL=0.45kN/m² Seismic: ag=0.2g		
B/D:	SERVERK EHF		Dags. 16/08/18
	SIDEWALL FRAMING - AXIS A, E		Verkfr.:Zsolt Danka
	CLARIFICATION ☐ APPROVAL ☐ ERECTION ■		Aðalh.:Szabina Paróczai-Csire
			180755

Lindab Kft. - Derkovits út 119. H-4400 Nyíregyháza, Hungary - Tel.: +36 42 501310 - www.astron.biz

Breytingar: A0

–

TÓV

TEIKNISTOFAN ÖÐINSTORGI,
VERKFRÆÐISTOFA ehf.

Öðinsgötu 7
101 Reykjavík
Netfang: gusti@to.is
Sími: 510 2210

Verkefni: Selhella 7, Hafnarfirði.

Heiti: BURÐARVIRKI: BENDING VEGGJA – ÁSAR A,E

f.h. TÓV: VÍFILL ODDSSON kt. 101237–3629 — VERKFRÆÐINGUR FVFI – FRV

GÚSTAF VÍFILSSON kt. 231163–5069 — VERKFRÆÐINGUR FVFI

KRISTJÁN S. GUÐMUNDSSON kt. 070254–5819 — VERKFRÆÐINGUR FVFI

Áritun aðalhönnuðar:

M. 1:100, 1:50
R. G.V.
T. G.V.

Dags. Febrúar 2021

Nr. 1717–1–17