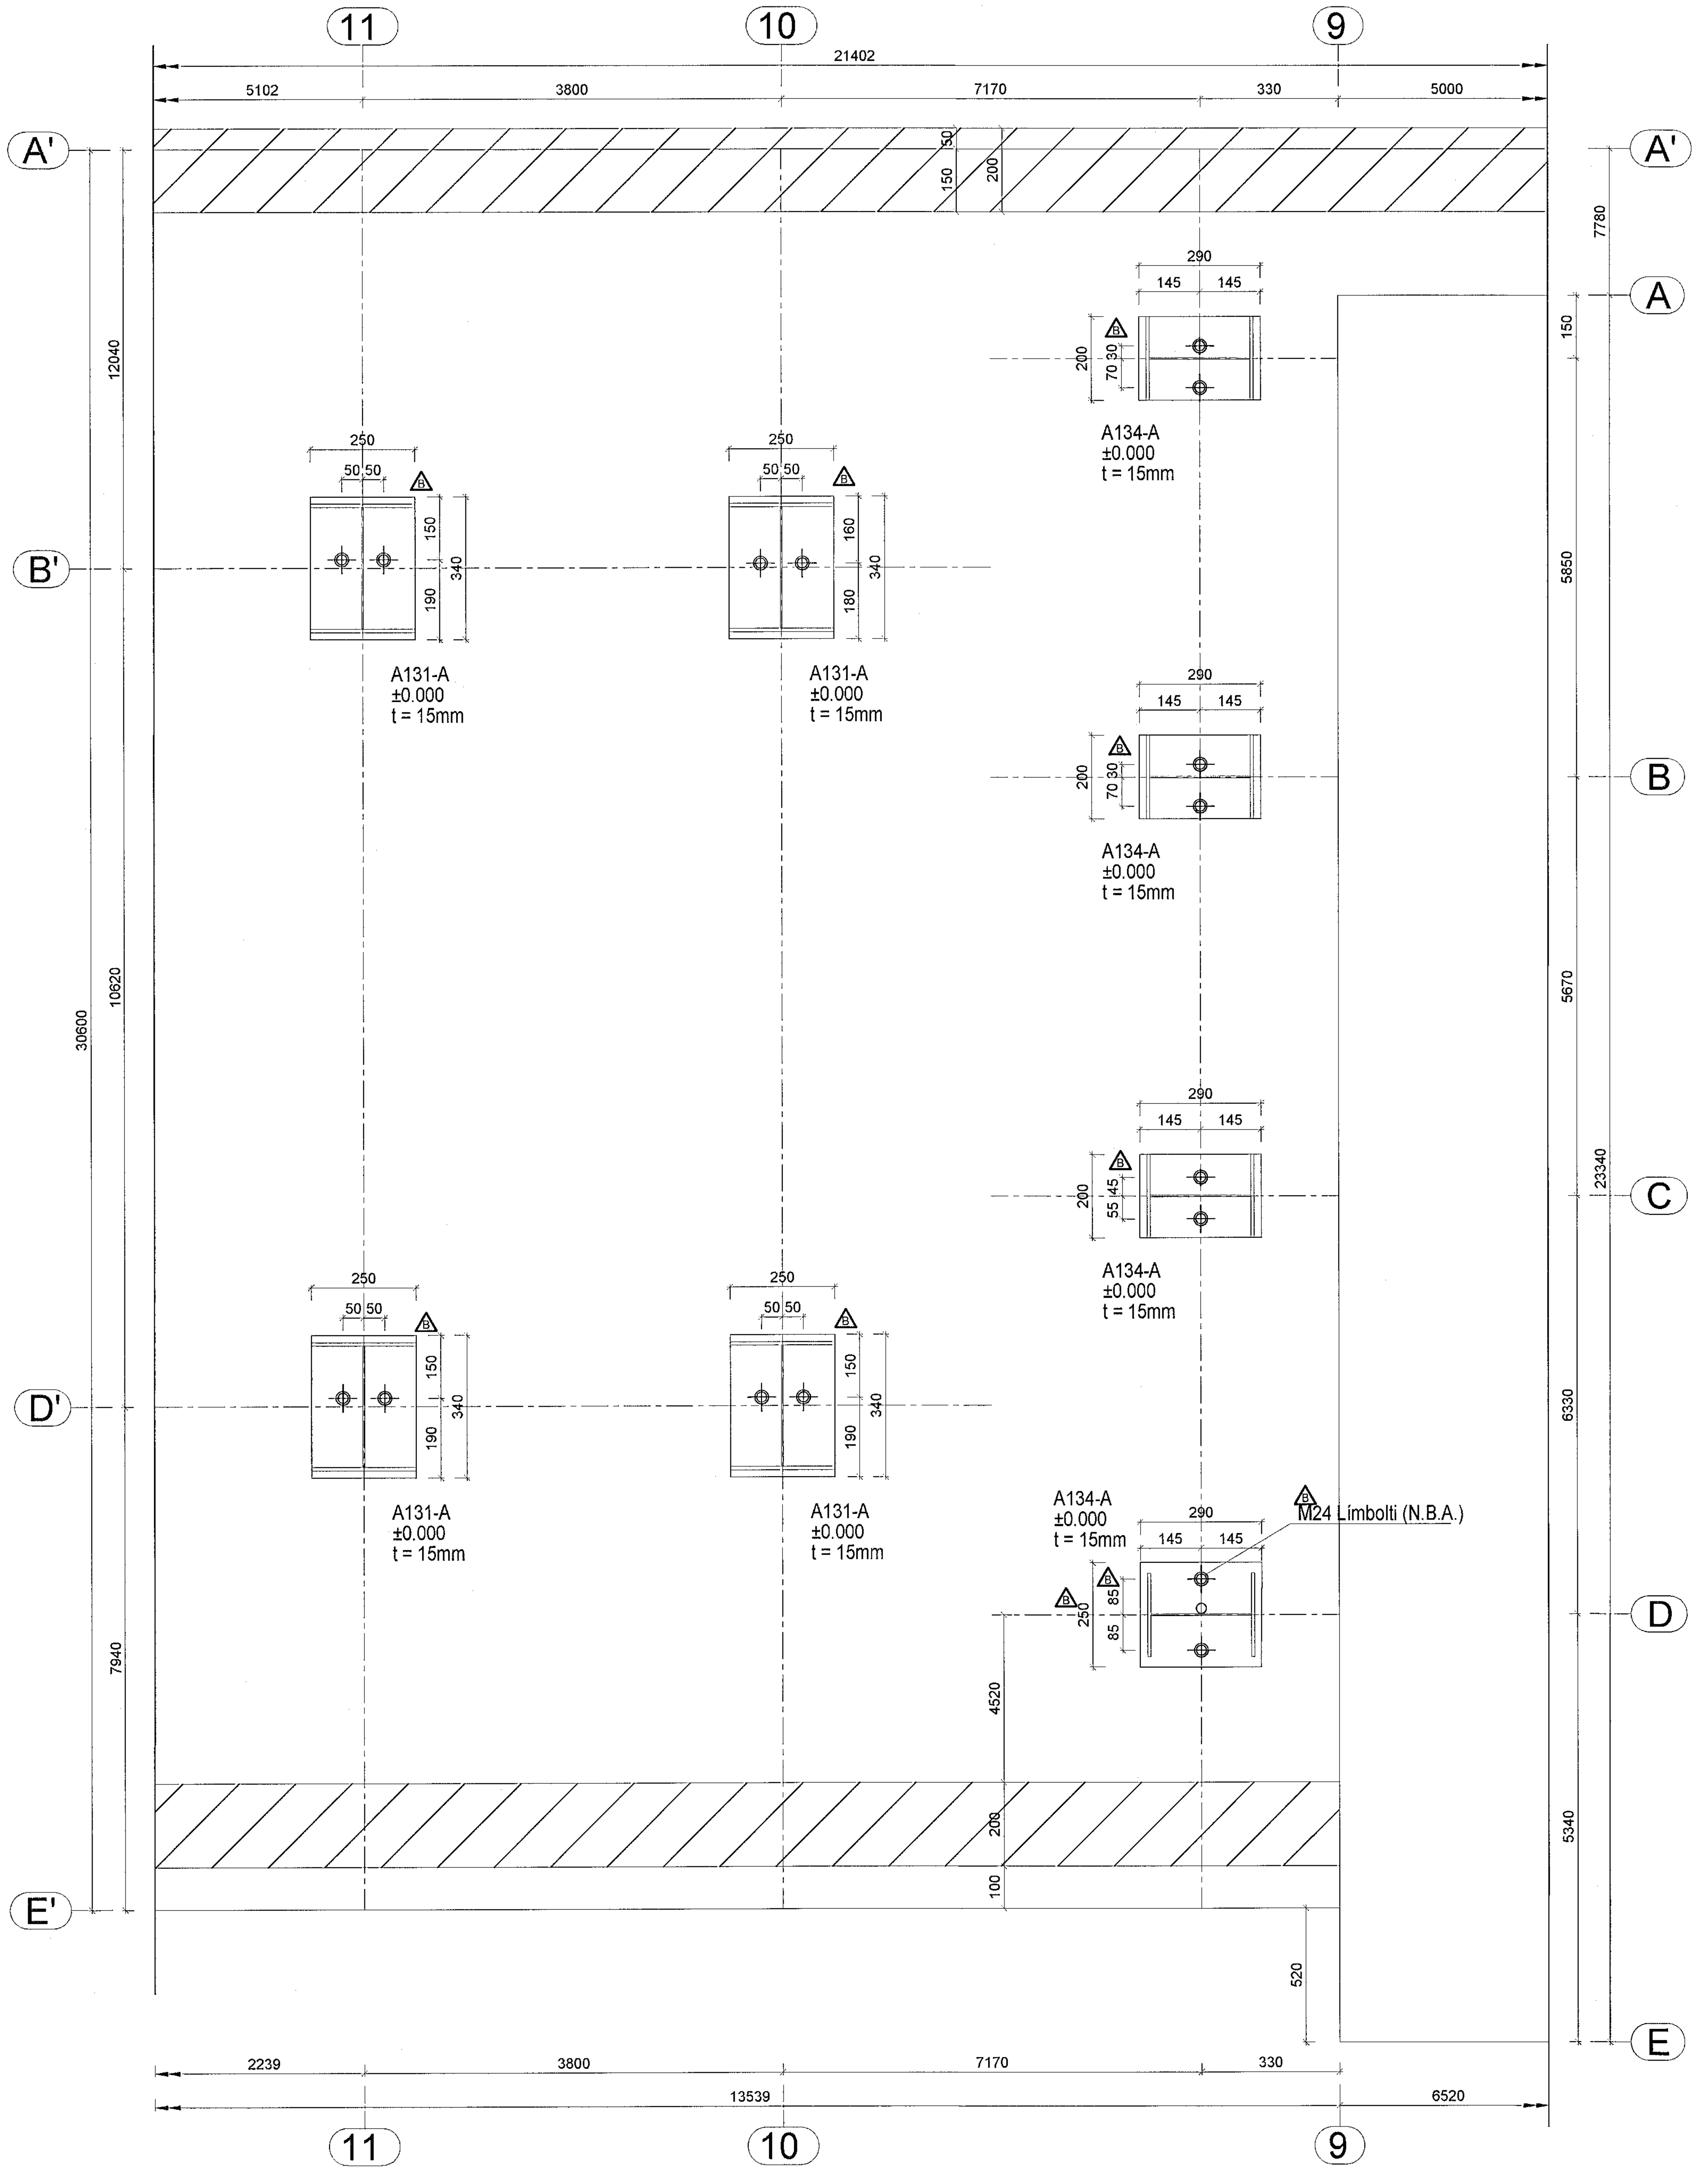

GRUNNMYND FESTIBOLTA (M 1:10)

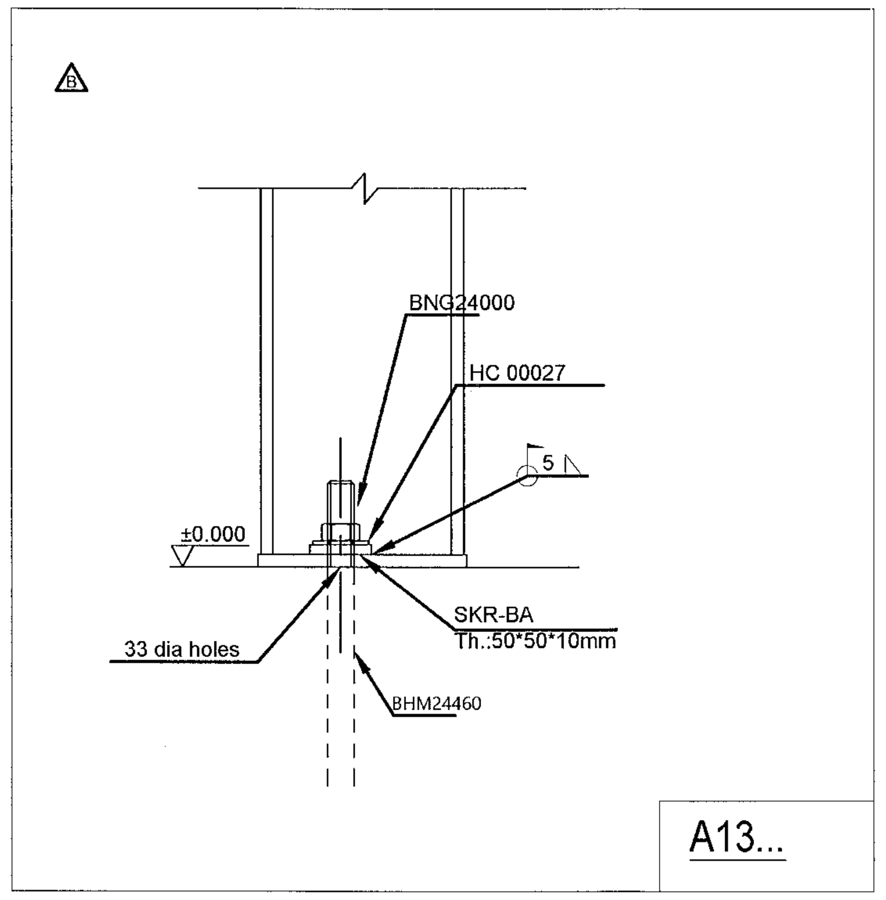

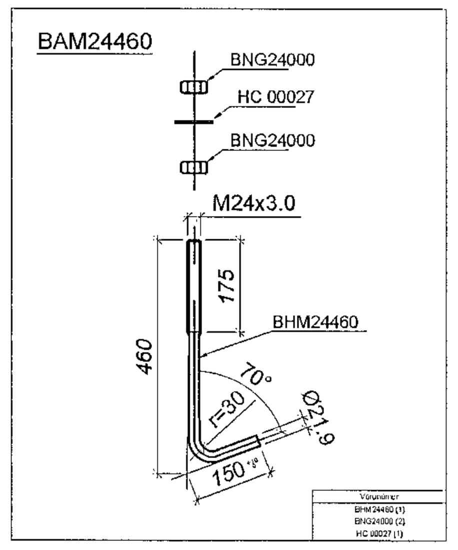

Nafn atriðis	Stk.	Vörunúmer
A131-A	4	
	2	BAM24460
	2	BNG24000
	1	CL21613
	2	HC00471
	2 △B	SKR-BA
A134-A	4 △A	
	2	BAM24460
	2	BNG24000
	1	CL21613
	2	HC00471
	2 △B	SKR-BA

STEYPUGÆÐI AÐ MINNSTA KOSTI C20
STÁLGÆÐI FESTIBOLTA S355 J2 G3 (YIELD POINT 355 N/mm2), as per EN 10025-2

MÁL FESTIBOLTA (MM)

Vörunúmer	Ød	L	La	Lb	H	Ha	d
BAM24460	24	460	380	150	80	175	21.90

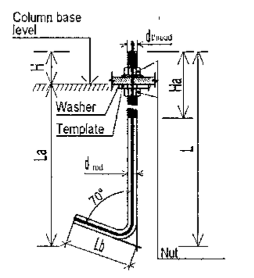

Samþykkt þann 19. APR. 2022
Byggingarfulltrúinn í Hafnarfirði

Almenn atriði

1. Grunnur og stoðir verða að vera hannaðar af lögildum burðarþolsverkfræðing

2. Astron hefur séð um útreikninga á ummáli og fjölda þeirra bolta (E. anchorbolts) sem þurfa að vera til staðar á hverri súlu fyrir sig, út frá undirstöðukröftum miðað við gæði bolta

4. Astron Buildings ber ekki ábyrgð á hönnun sökkla.

ATHUGIÐ

Byggingarnar verða að vera reistar samkvæmt uppsetningar handbók, teikningum og leiðbeiningum sem koma frá ASTRON svo og stöðlum eurocode og reglum byggingarreglugerðar.
Teikningar verða að vera lesnar í samheingi við Lindab Technical Manual.

1. Staðsetning á sökkulboltum

2. Festing á sökkulboltum eftir að stálbitum hefur verið komið fyrir

Tæknilegar upplýsingar

Almennt
1. Teikningar þarf að lesa í samhengi við Astron BuildingsTechnical Manual.
2. Byggingar verða að vera reistar samkvæmt uppsetningar handbók, teikningum og leiðbeiningum sem koma frá Astron buildings svo og stöðlum eurocodes og reglum byggingarreglugerðar

3. Öll mál eru í millimetrum
4. * = Aðlaga þarf á staðnum
5. Millibil milli vegjja og þakbanda er rúnað af í slétta tölu, uppgefið í mm,
6. # Almenn deili, kennisnið
G.K. - Gólfhæð (Gólf kvóti)
S - Stál lína
C - Miðju lína
G.K.S. - Efsta lag yfirborð (Gólf kvóti stál)

N.B.A - Ekki frá Astron

Burðarvirki
1. Festa skal afstífingu fyrir flangs bita eins og sýnt er (TM) standard detail W1.. chapter
2. Nema fram komi annað:
1) Skýringamyndir langbanda:
- á toppi (sjá TM W316, W326, W327)
- Tvöföld langbönd (sjá TM W311, W321)
2)Afstífing vegna vindálags, sjá TM chapter W2..
3) Afstífing þaks ef þörf er á:
- Millibil langbanda (HS.. see TM details W37. and W38.)
- Stífingar á þaki (RSG-; RCG-; HS..) see TM W35 and cross-section.
- Stífingar á veggjum (LCJ-; RSG-) see TM W65 and cross-section.
- Festi punktar stífingar (HC 00250) see TM W7.. chapter.

Veggja- og þakeiningar, og fylgihlutir
1. Op fyrir þakgluggum þarf að framkvæma á staðnum
2. Skera þarf af og aðlaga á staðnum langbönd veggja og þaks, yfirlöppun er sýnd á teikningum
3. Aðlaga þarf einingar á staðnum vegna frávika

Hönnun þessi er í eigu Lindab SA. Afritun og framleiðsla eftir útreikningum og teikningum þessum er með öllu óheimil.

DET: A131 A134

1x	16.09.21	póstur til B/D
1x	13.08.21	póstur til B/D
1x	13.06.19.	póstur til B/D
1x	29.04.19.	póstur til B/D

Transmittals

Verkheiti	Selhella 7 Hafnarfjordur	EXC2
Mannvirki	Hafnarbraut	
Álag (kN/m2)	LL=1.26kN/m² WL=1.80kN/m² ADL=0.45kN/m²	Seismic: ag=0.2g
B/D:	SERVERK EHF	

41024
AB-11 B
Dags: 26/04/2019
Verkfr.: Imre Barta
Aðalh.: Hajnalka Agócs

ANCHORBOLT - PLAN

CLARIFICATION ☐ APPROVAL ☐ ERECTION ■

183546

Lindab Kft. - Derkovits út 119. H-4400 Nyíregyháza, Hungary - Tel.: +36 42 501310 - www.astron.biz

Breytingar: A0

—

TÓV
TEIKNISTOFAN ÓÐINSTORGI,
VERKFRÆÐISTOFA ehf.
Óðinsgötu 7
101 Reykjavík
Netfang: gusti@to.is
Sími: 510 2210

Verkefni: Selhella 7, Hafnarfirði.

Heiti: BURÐARVIRKI: Grunnmynd festibolta.

f.h. TÓV: VÍFILL ODDSSON kt. 101237-3629 VERKFRÆÐINGUR FVFÍ – FRV
GÚSTAF VÍFILSSON kt. 231163-5069 VERKFRÆÐINGUR FVFÍ
KRISTJÁN S. GUÐMUNDSSON kt. 070254-5819 VERKFRÆÐINGUR FVFÍ

Áritun aðalhönnuðar:

M. 1:100, 1:10
R. G.V.
T. G.V.
Dags. Febrúar 2021

Nr. 1717-1-23

A1