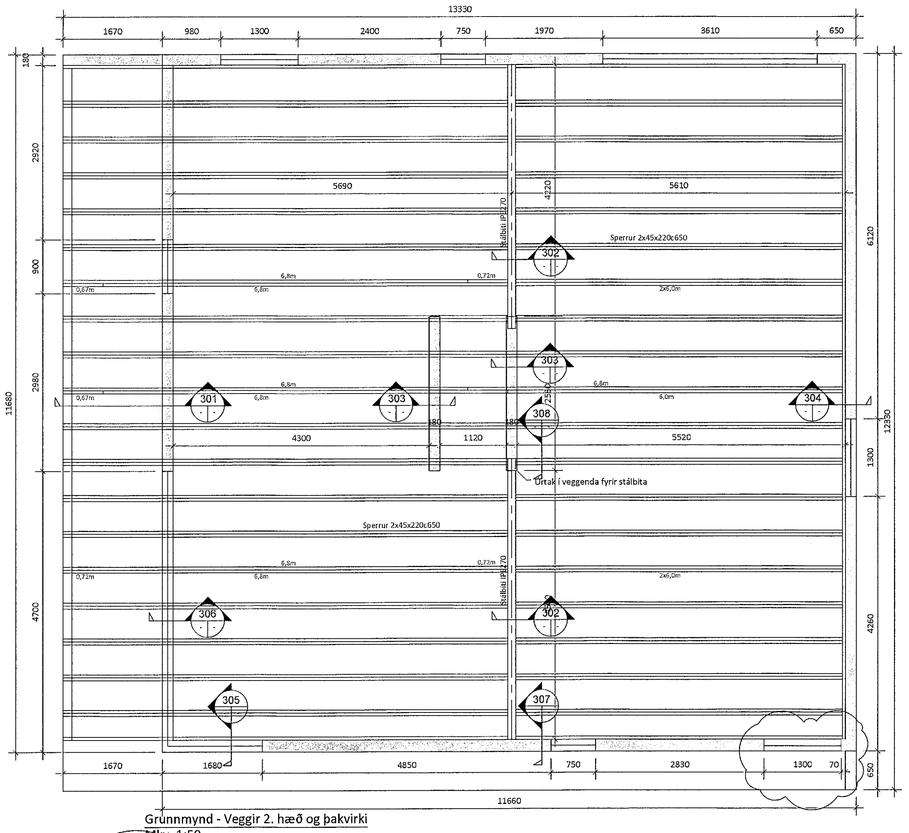

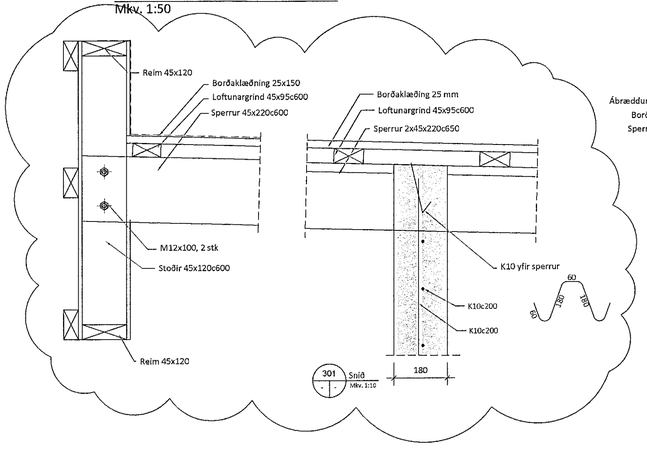

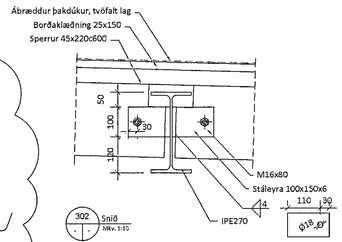

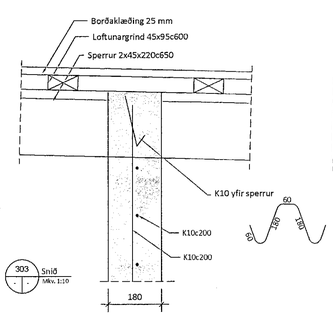

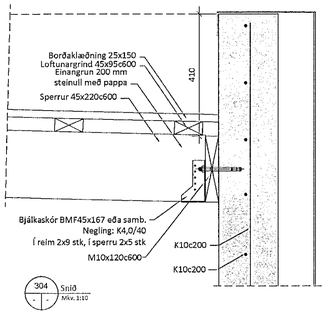

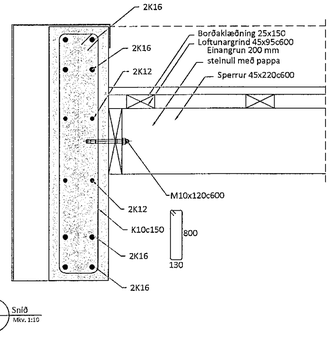

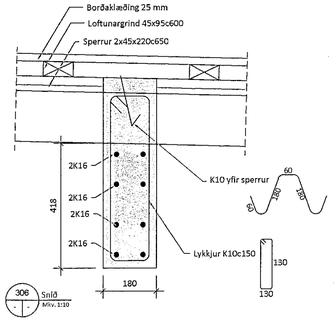

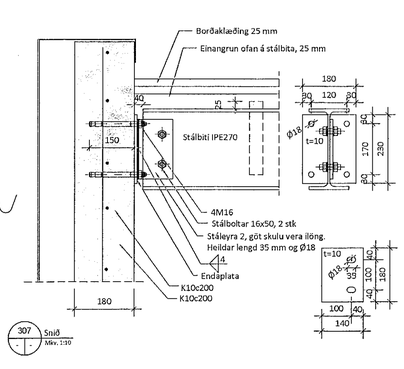

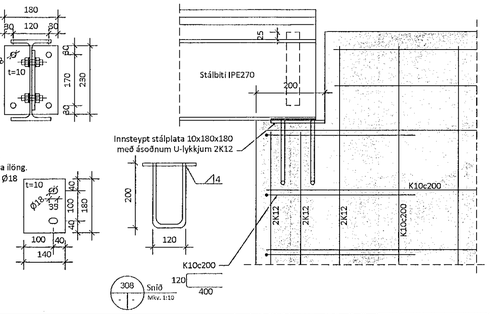

Samþykkt hönn
19. APR. 2022
Byggingarfulltrúinn í Hafnarfirði
Skúli Bjarnason

SKÝRINGAR:

1. Sjá almennar skýringar á teikningu B100.
2. Steyptir útveggir eru 180 mm og innveggir 200 mm og 150 mm., járnbentir með einfaldri grind, K10c200 lóðrétt og lárétt.
3. Bending í kringum op skal vera 2K12 og ná skeytilengd út fyrir kannta nema annað sé tekið fram. Fyrir op meða kannta lengri en 2,5 m skal setja 2K16 umhverfis opið.
4. Steypt milliplata er t=200 mm. Skeyta skal neðri brúnar bendingu yfir á veggjum og efri brúnar bendingu á miðju hafi.
4. Sperrur eru tvöfaldar 45x220c650. Skrúfa skal sperrur saman með 6.0x80 tréskrúfum með millibili 600 mm til skiptis í efri og neðri brún, 50 mm.
5. Stálbitar eru IPE270.
6. Ofan á sperru komi loftunargrind 45x95c600. Festist með 6,0x120 mm tréskrúfum, 2 stk á hver samskeyti.
7. Þakið er heilklætt með 25x150 mm timburborðum, negld með 3,1x63 mm riffluðum byssusaum eða galvaniseruðum 3" saum, 3 stk ofan í hverja sperru.
8. Loftun þaks og frágangur þakkannts, sjá teikningar arkitekts.
9. Kótar eru í m.
10. Öll mál samræmist arkitektateikningum.

Merkir berandi átt í plötum. Neðri bending leggist fyrst í þessa átt.

5		
4		
3		
2	Breytingar þar sem ský er.	17.03.22
Útgáfa:		Dags.

EINBÝLISHÚS

Víkurskarð 1, 221 Hafnarfjörður

Burðarvirki

Undirstöður og stoðveggir

Grunnmynd, snið

Hannað: GÓU
Mkv: 1:100, 1:50, 1:20
Stærð: A1
Dags: 01.06.2021

Undirskrift hönnuðar:

Guðmundur Óskar Unnarsson
Kt.: 110683-3409

RISS
VERKFRÆÐISTOFA
Hafnargata 90, 230 Reykjanesbær / 421-3650 / www.riss.is

Teikning nr: B102
Útgáfa nr: 2

HÖNNUÐUR ÁSKILUR SÉR ALLAN RÉTT Á TEIKNINGUM - FJÖLFÖLDUN ER HÁÐ SKRIFLEGU SAMÞYKKI