
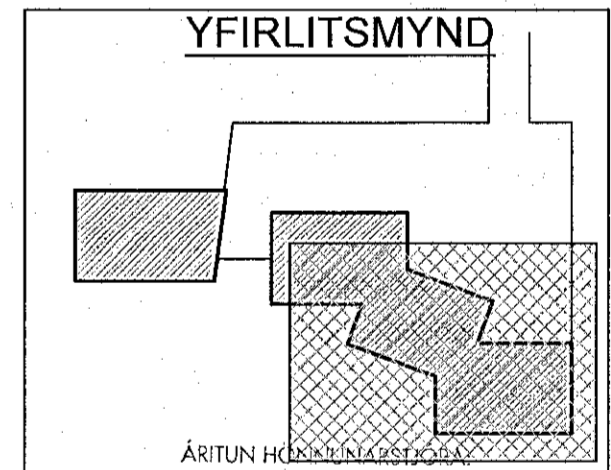


Samþykkt þann
18. apríl 2023
fr. byggingarfulltrúans (Hafnarfirði)
Róbert A. Róbertsson

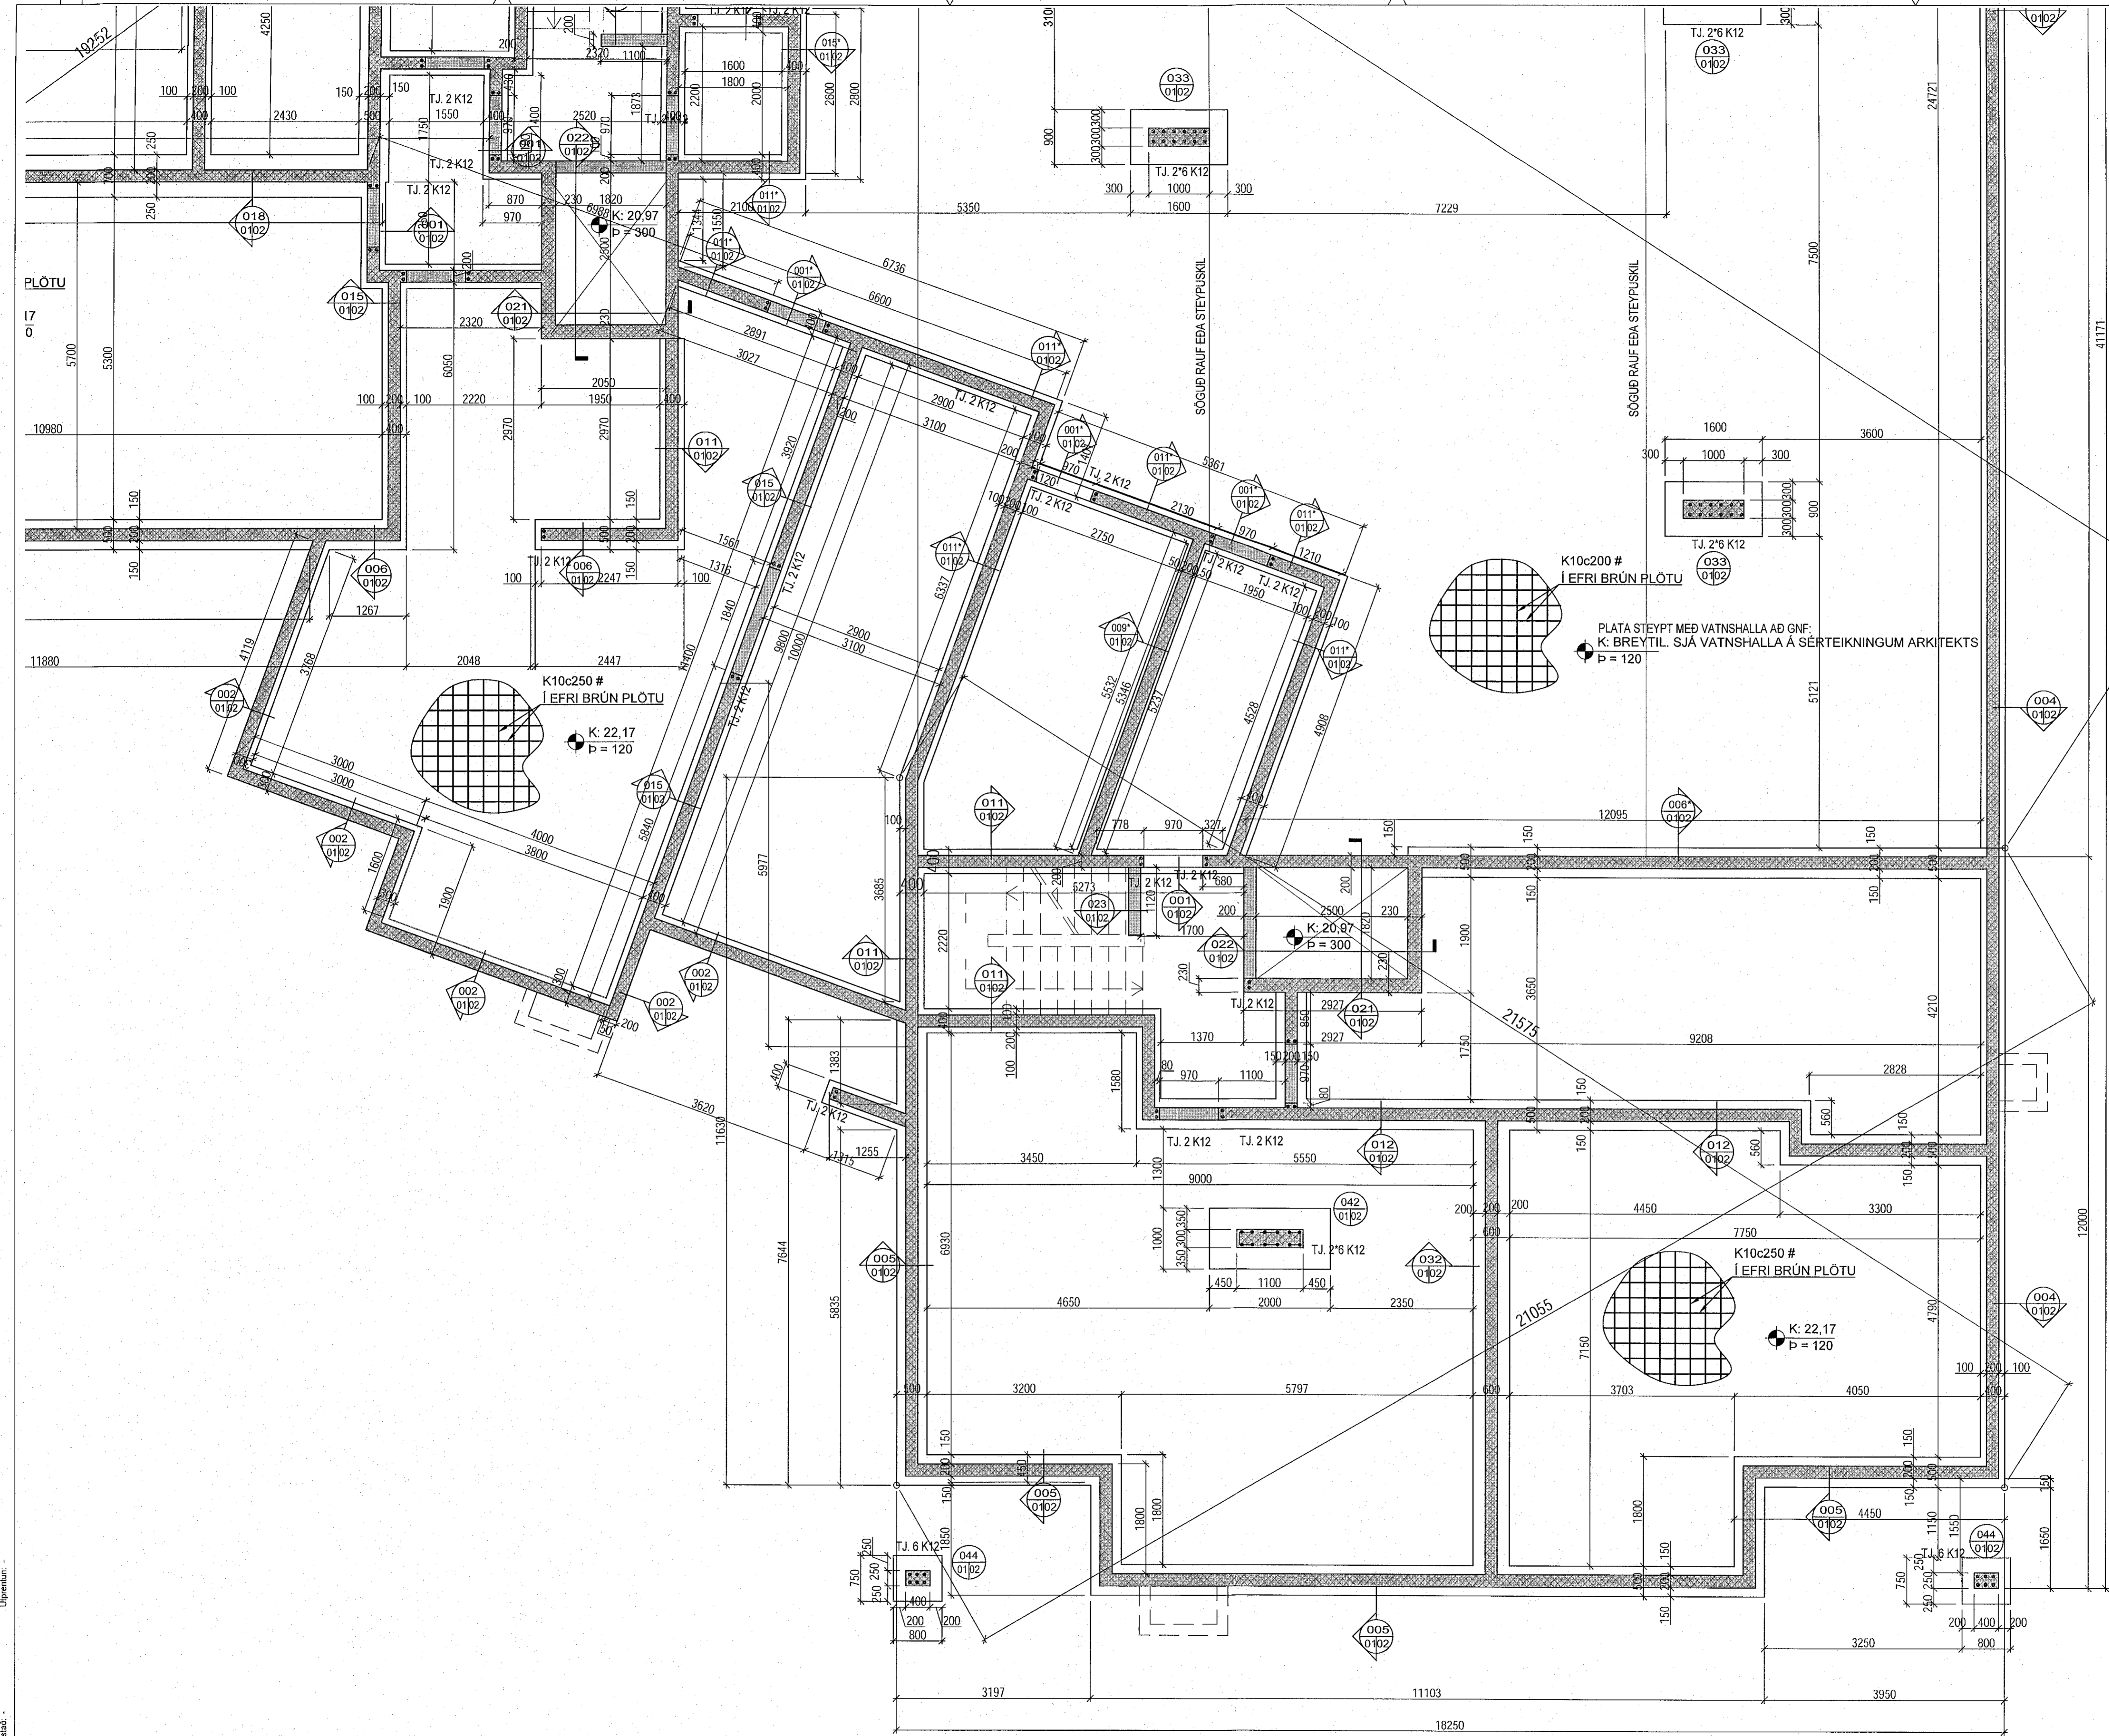

ÚTI
ARKITEKTAR
BALDUR Ó. SVAVARSSON
ARKITEKT FAI SAMARK
KT: 120357 5149

A	23.08.2022	Breytt málsetning á sökklum eftir breytingar	JLS
Útg.	Dags.	Skýring	Br. af:

VERKFRÆÐISTOFA FRV
TRYGGAÐGÖTU 11, 101 REYKJAVÍK
SÍMI: 561 8040 FAX: 5619044
NETTAFANG: vidsja@vidsja.is
www.vidsja.is

Apalskarð 2-4, Hafnarfjörður

Burðarvirki
Undirstöður
Grunnmynd 3


NAFN OG KENNITALA
Jón Logi Sigurðsson
N.190559-3959

10.03.2022	1:50	JLS	JLS	SG

17-104	B 01-3	A

Upplýsingar -
Vísir -
Skra -