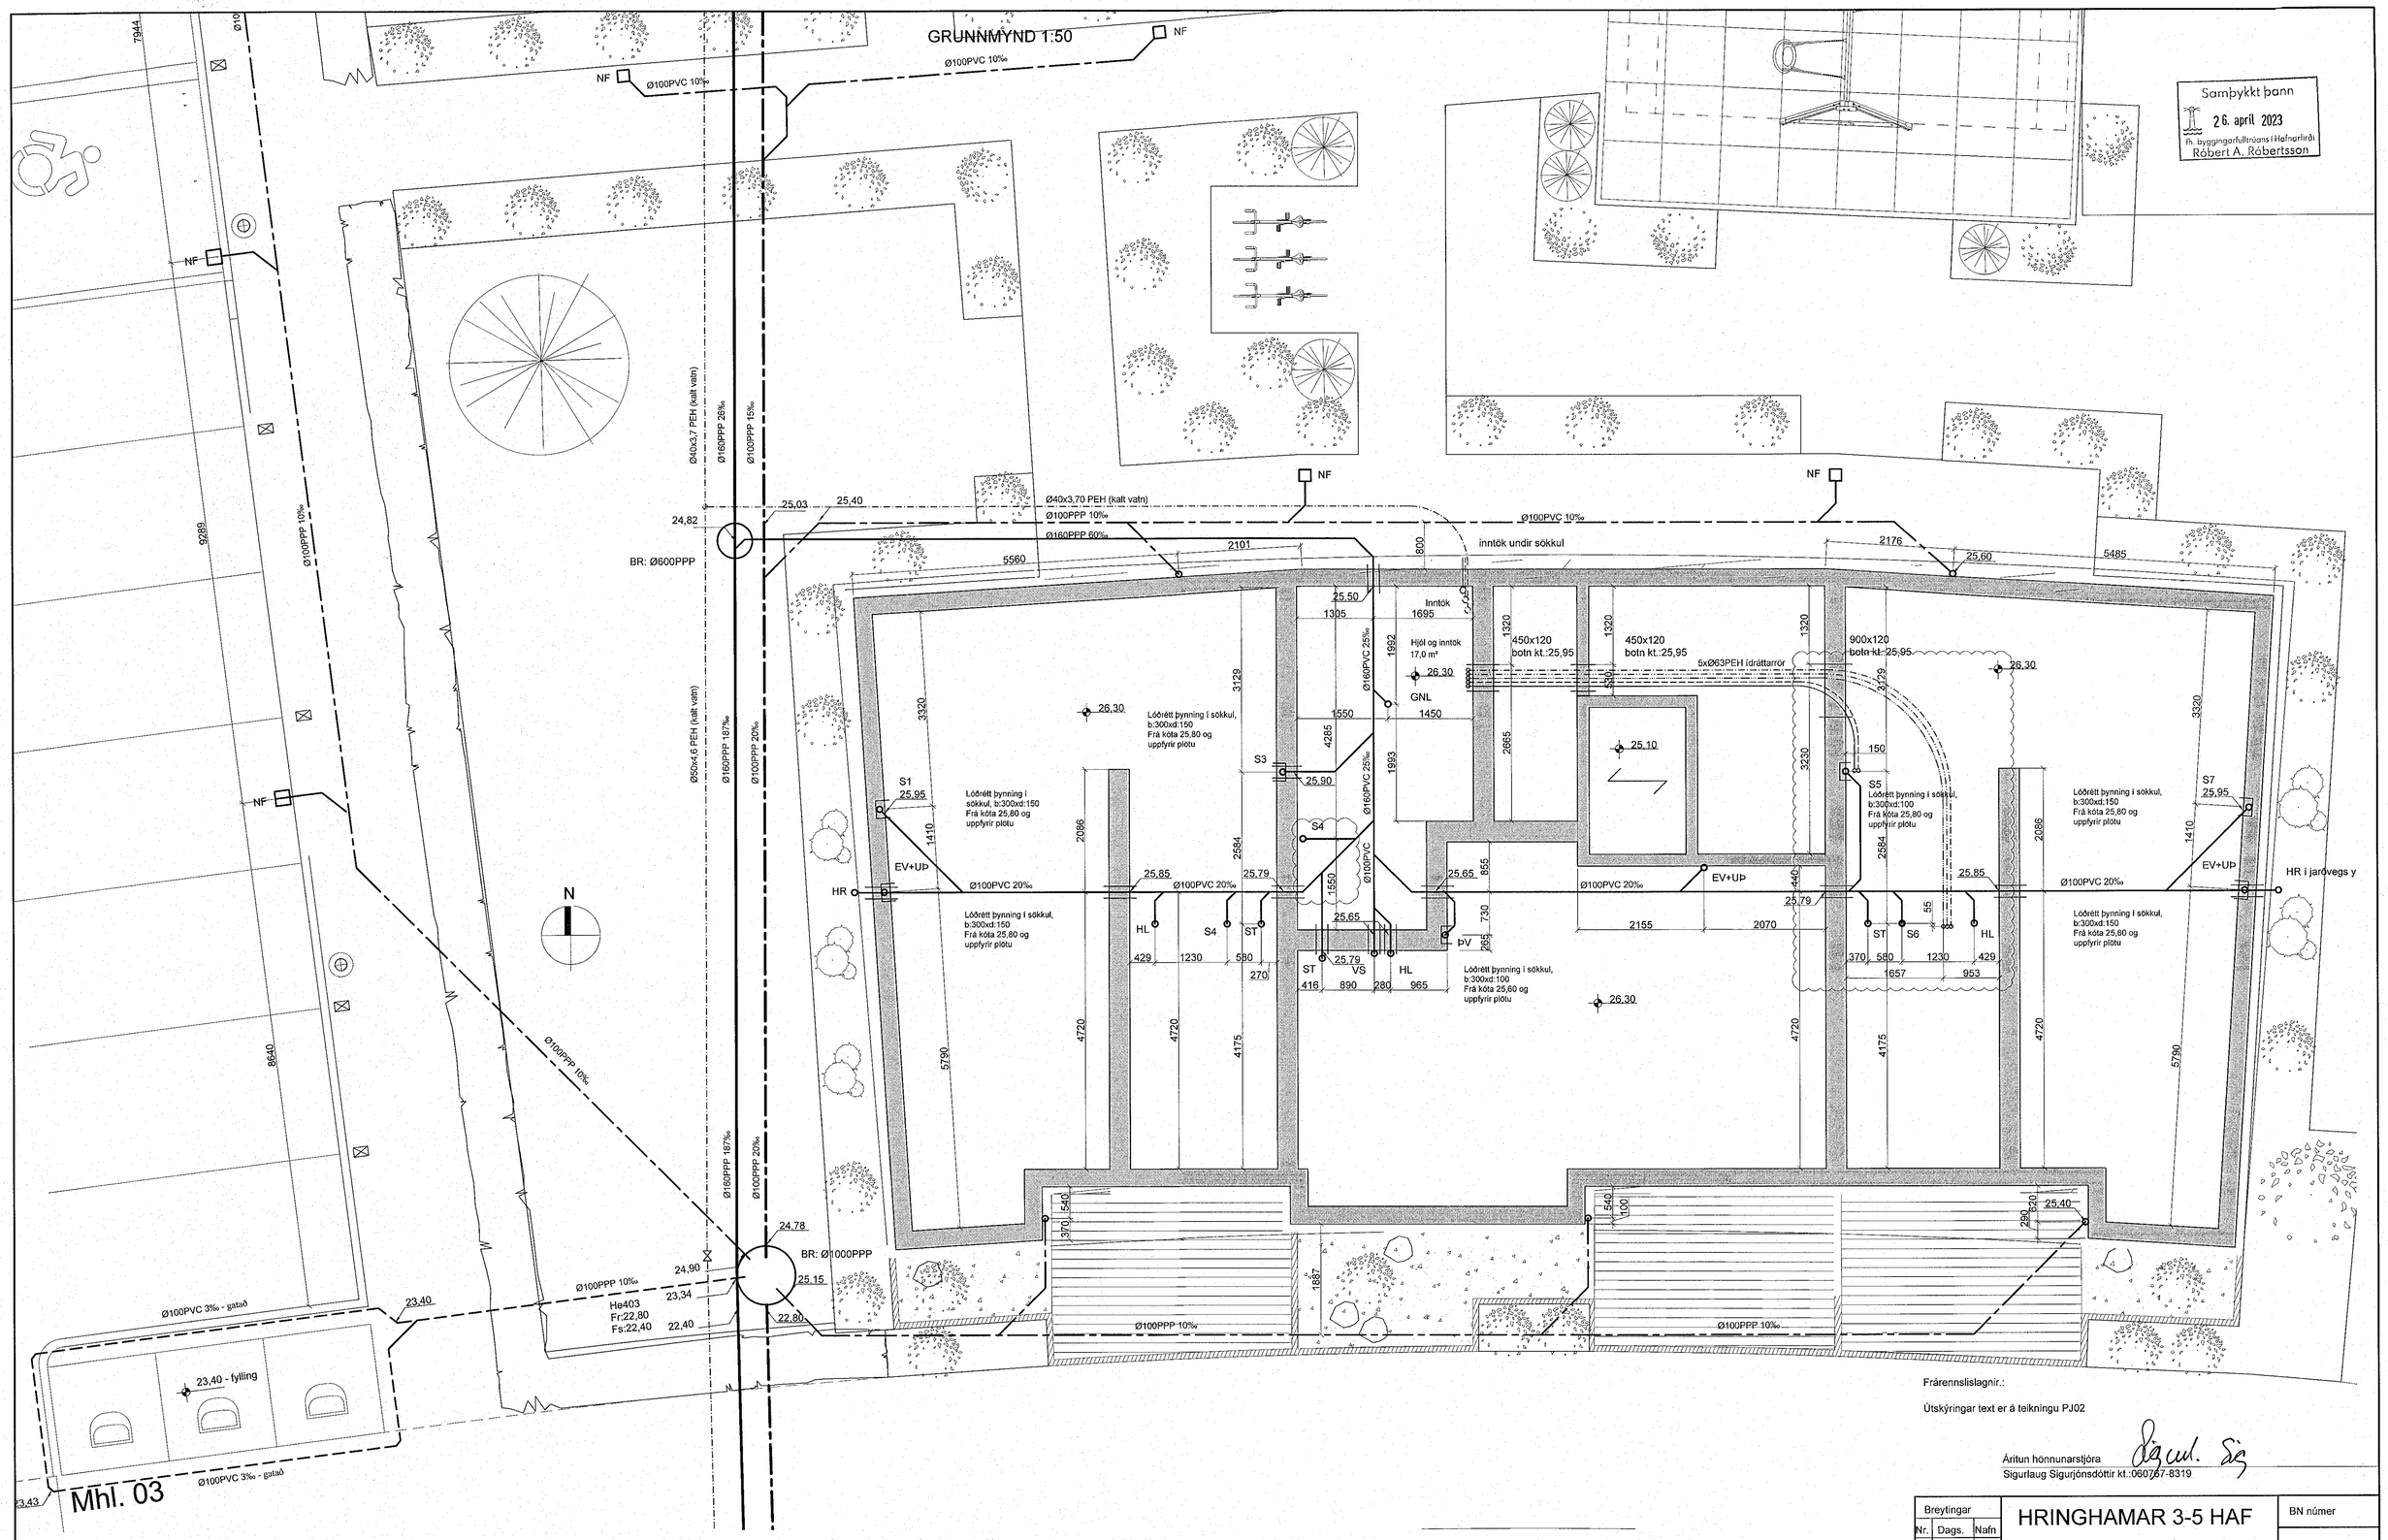

Frárennslislagnir.:

Útskýringar text er á teikningu PJ02

Áritun hönnunarstjóra
Sigurlaug Sigurjónsdóttir kt.:060767-8319

Frárennsli plast
Frárennsli steypa/PEH/PP-P
Regnvatn plast
Regnvatn steypa/PEH/PP-P
Jarðvatnslögn plast
Jarðvatnslögn steypa/PEH/PP-P
Kaldavatnsheimæð

BK: Baðkar
EV: Eldhúsvaskur
HL: Handlaug
ST: Steypibað
SV: Skolvaskur
UÞ: Uppþvottavél
VS: Vatnssalerni
ÞS: Þvagskál
ÞV: Þvottavél

GN: Gólfniðurfall
GNL: GN m.lyktarloku
HR: Hreinsistútur
SA: Auka fallstammi
SN: Svalaniðurfall
Sx: Fallstammi númer
ÞN: Þaknniðurfall

BK: Botnkóti
BR: Brunnur
GK: Gólfkóti
NF: Niðurfallsbr. m.sandfangi
NFV: Niðurfallsbr. + Vatnslás
TK: toppkóti

1 S4- færður til + dráttarrör
2 Staðsetning EV í gólfum

Breytingar		
Nr.	Dags.	Nafn
1	30.06.22	BD
2	29.03.23	BD

HRINGHAMAR 3-5 HAF

BN númer

Verkfræðistofa Þráinn & Benedikt
Laugavegi 178, 105 Rvk.
Sími: 568-7775 Veffang: verkfraedistofa.is
Netfang: verkfraedistofa@verkfraedistofa.is

Lagnir í jörð, Hringhamar 3

H BS | T BD | S
M 1:50
Nr. PJ03
Dags. 28.03.2022
080149-3609