

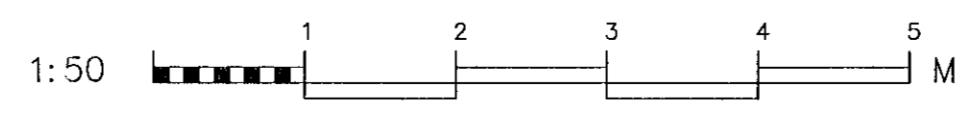


Samþykkt þann
 02. maí 2023
 Róbert A. Róbertsson

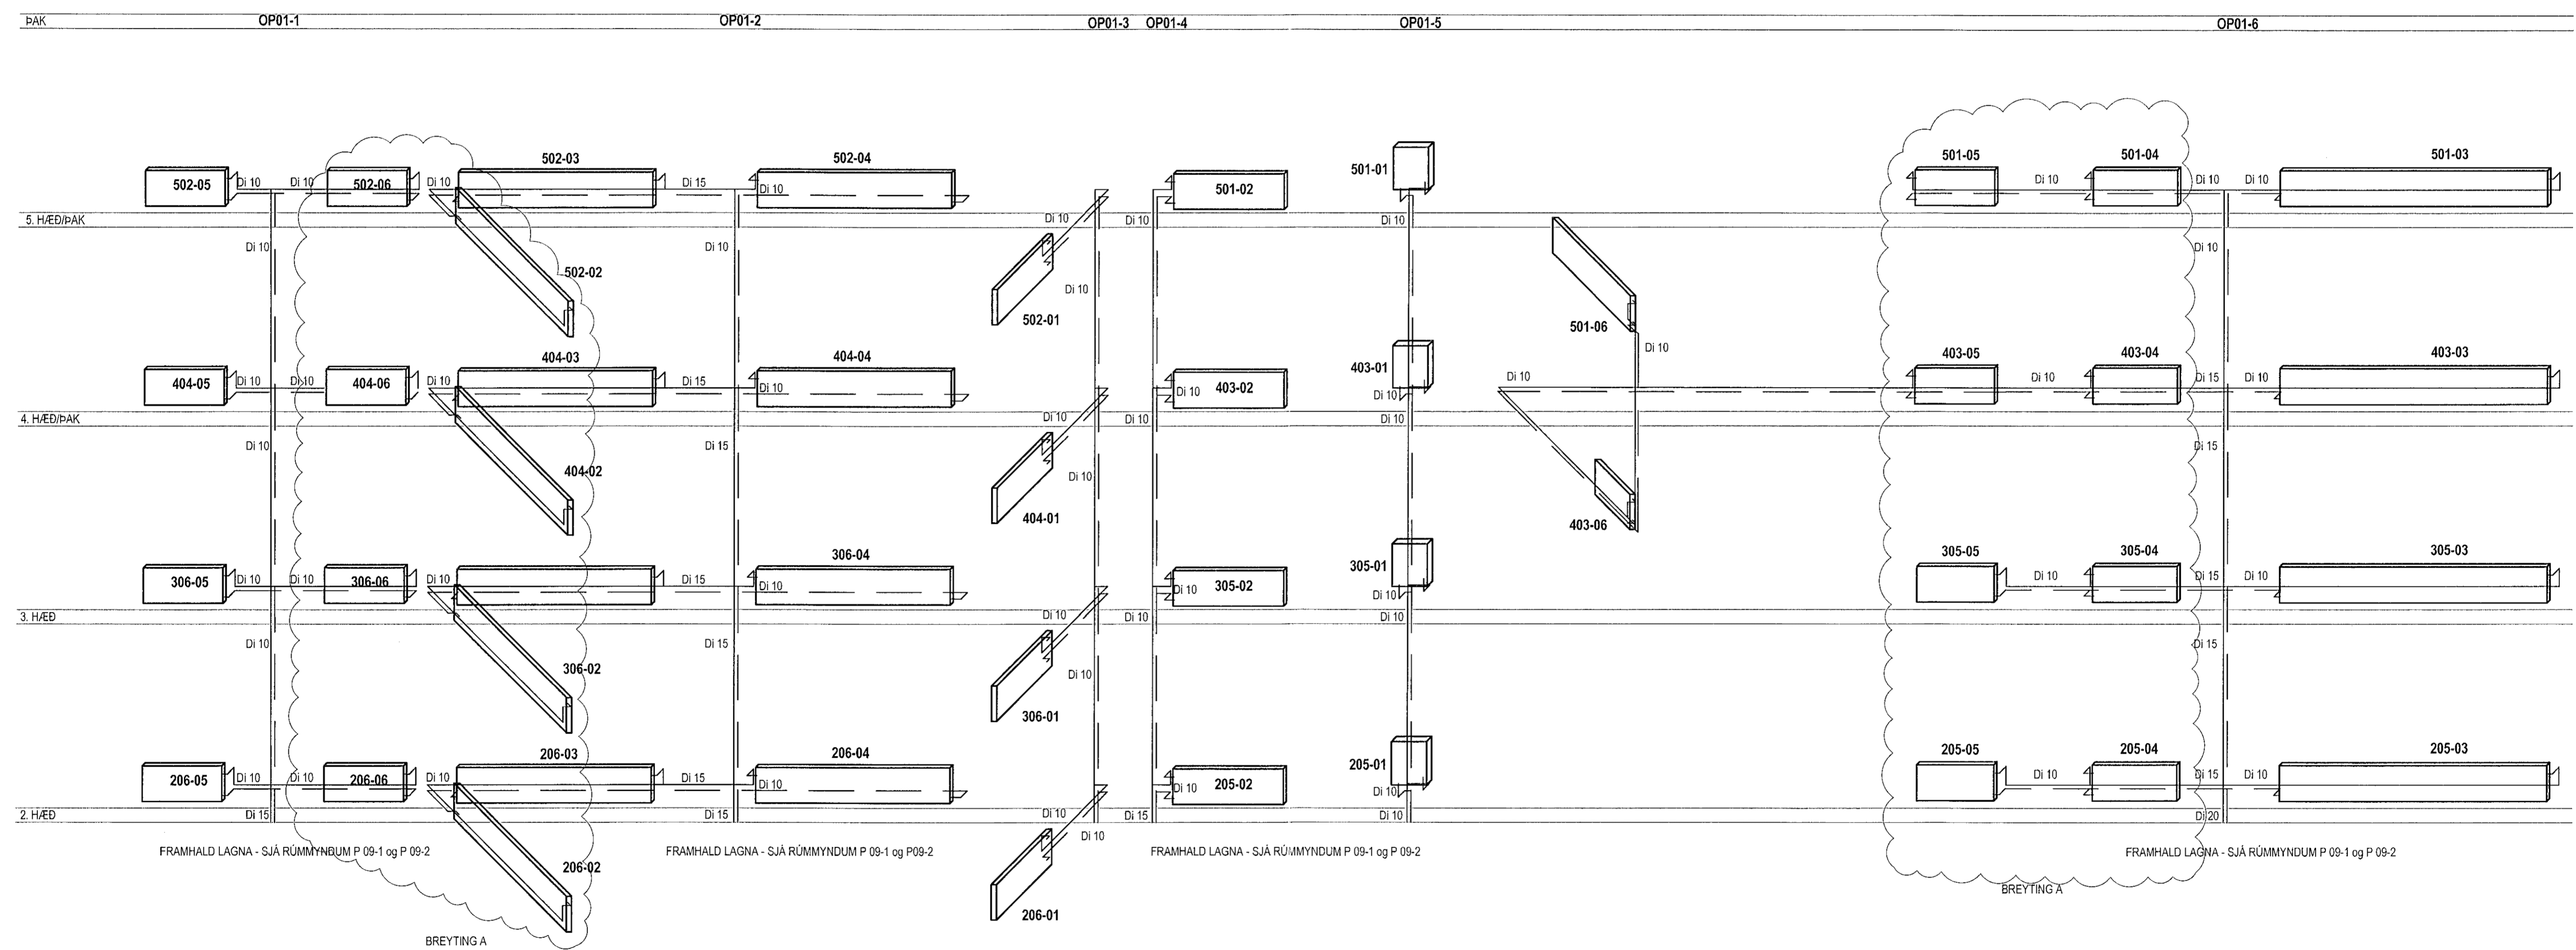

PROJ. NÚM.	AB	TEKNIÐ	DR	SKALA	1/50	VERNR.	17-106
UTGÁFA		DAGI	30.01.2023	DR		TEKNIÐ	Lagnir
		DAGI		DR		TEKNIÐ	P 11-1A

Bergsskarð 1, Hafnarfjörður
 Hita- og neysluvatnslagnir
 Ásýndir ofnalagaa
 1. hluti

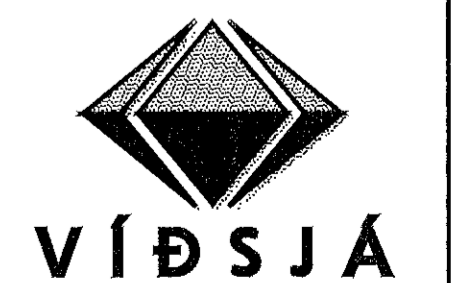

VERKFRÆÐISTOFA FRV
 TRYGGVAGATA 11, 101 REYKJAVÍK
 Sími: 591 9040, Netfang: vdsja@vdsja.is
 www.vdsja.is