Samþykkt þann
02. maí 2023
f.h. byggingarfulltrúa Hafnarfjarðar
Kristján A. Róbertsson

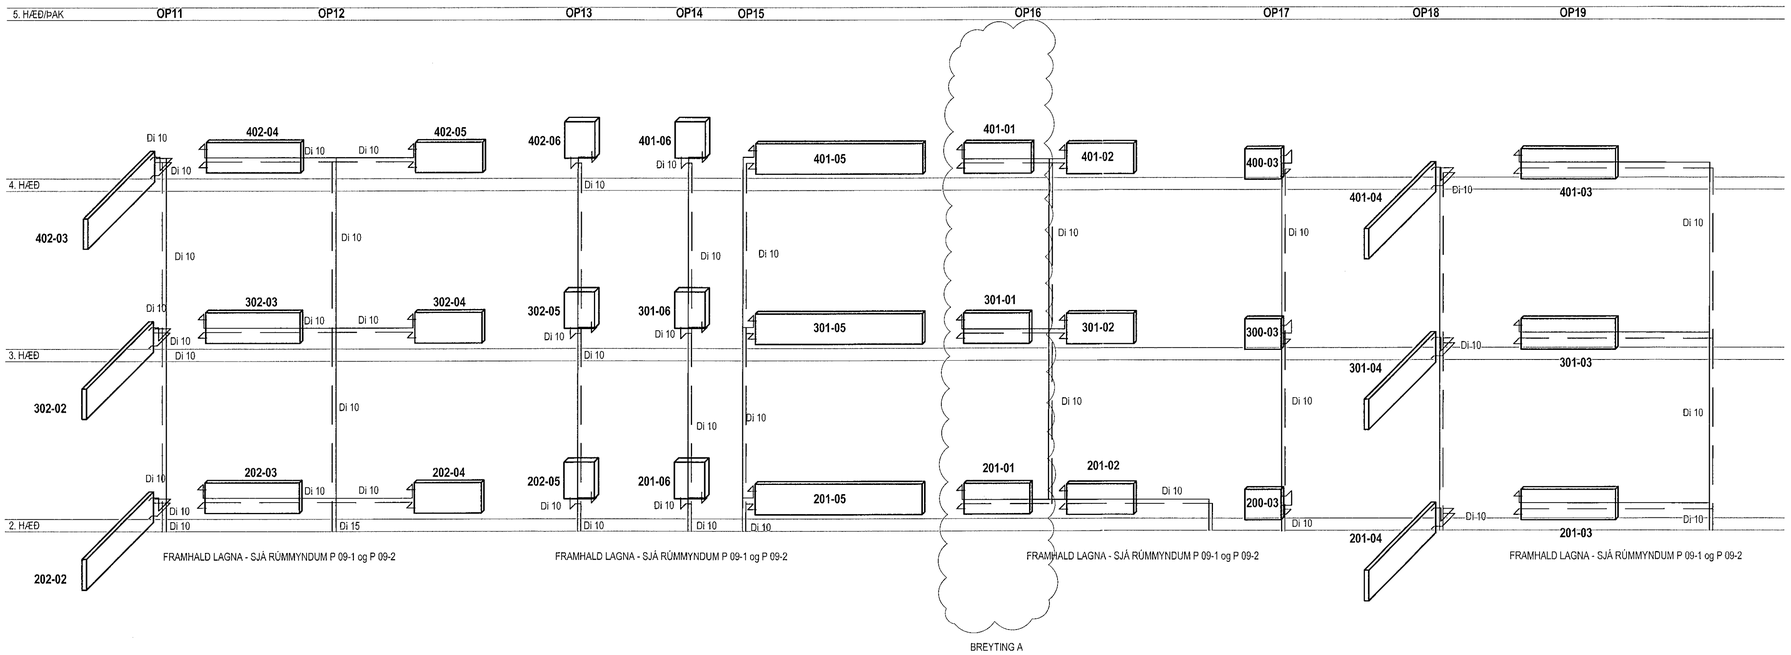

1:50 1 2 3 4 5 M

Bergsskarð 1, Hafnarfjörður

Hita- og neysluvatnslagnir
Ásýndir ofnalagna
3. hluti

				HANNAÐ ÁB	TEIKNAÐ DR	MKV 1/50	VERKNR. 17-106
A	Ofnum snúið að beiðni arkitekts	30.01.2023	DR	SAMÞ.		SKRÁ Lagnir	TEIKN. NR. P11-3A
ÚTGÁFA		DAGS.	MAÐ.	ÁBYRGÐ. Ágúst Birgisson 160557-4199		DAGS. 30.08.2022	

VÍÐSJÁ
VERKFRÆÐISTOFA FRV
TRYGGVAGATA 11, 101 REYKJAVÍK
SÍMI: 561 9040, NETFANG: vidsja@vidsja.is
www.vidsja.is