


KJALLARI

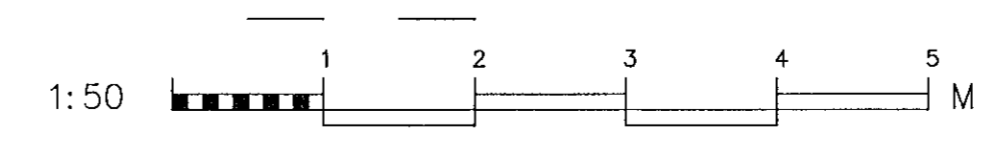

B	Ásýnd FP07-FP13 lagfæri	02.12.2022	DR
A	FP02 og FP06 breytt, FP 04 og FP 05 fjárlægd	01.09.2022	DR
ÚTGAFA			

Bergsskarð 1, Hafnarfjörður  
 Hita- og neysluvatnslagnir  
 Ásýndir fallstamma  
 1. hluti

VERKFRÆÐISTOFA FRV  
 TRYGGVAGATA 111 101 REYKJAVÍK  
 Sími: 561 9040, netfang: vido@vidsjá.is  
 www.vidsja.is

BREYTING B

ATH: FP 07-12 SAMEINAST VIÐ LOFT SJÁ P-02-2

ATH: FP 13 OG 14 SAMEINAST VIÐ LOFT SJÁ P-02-2