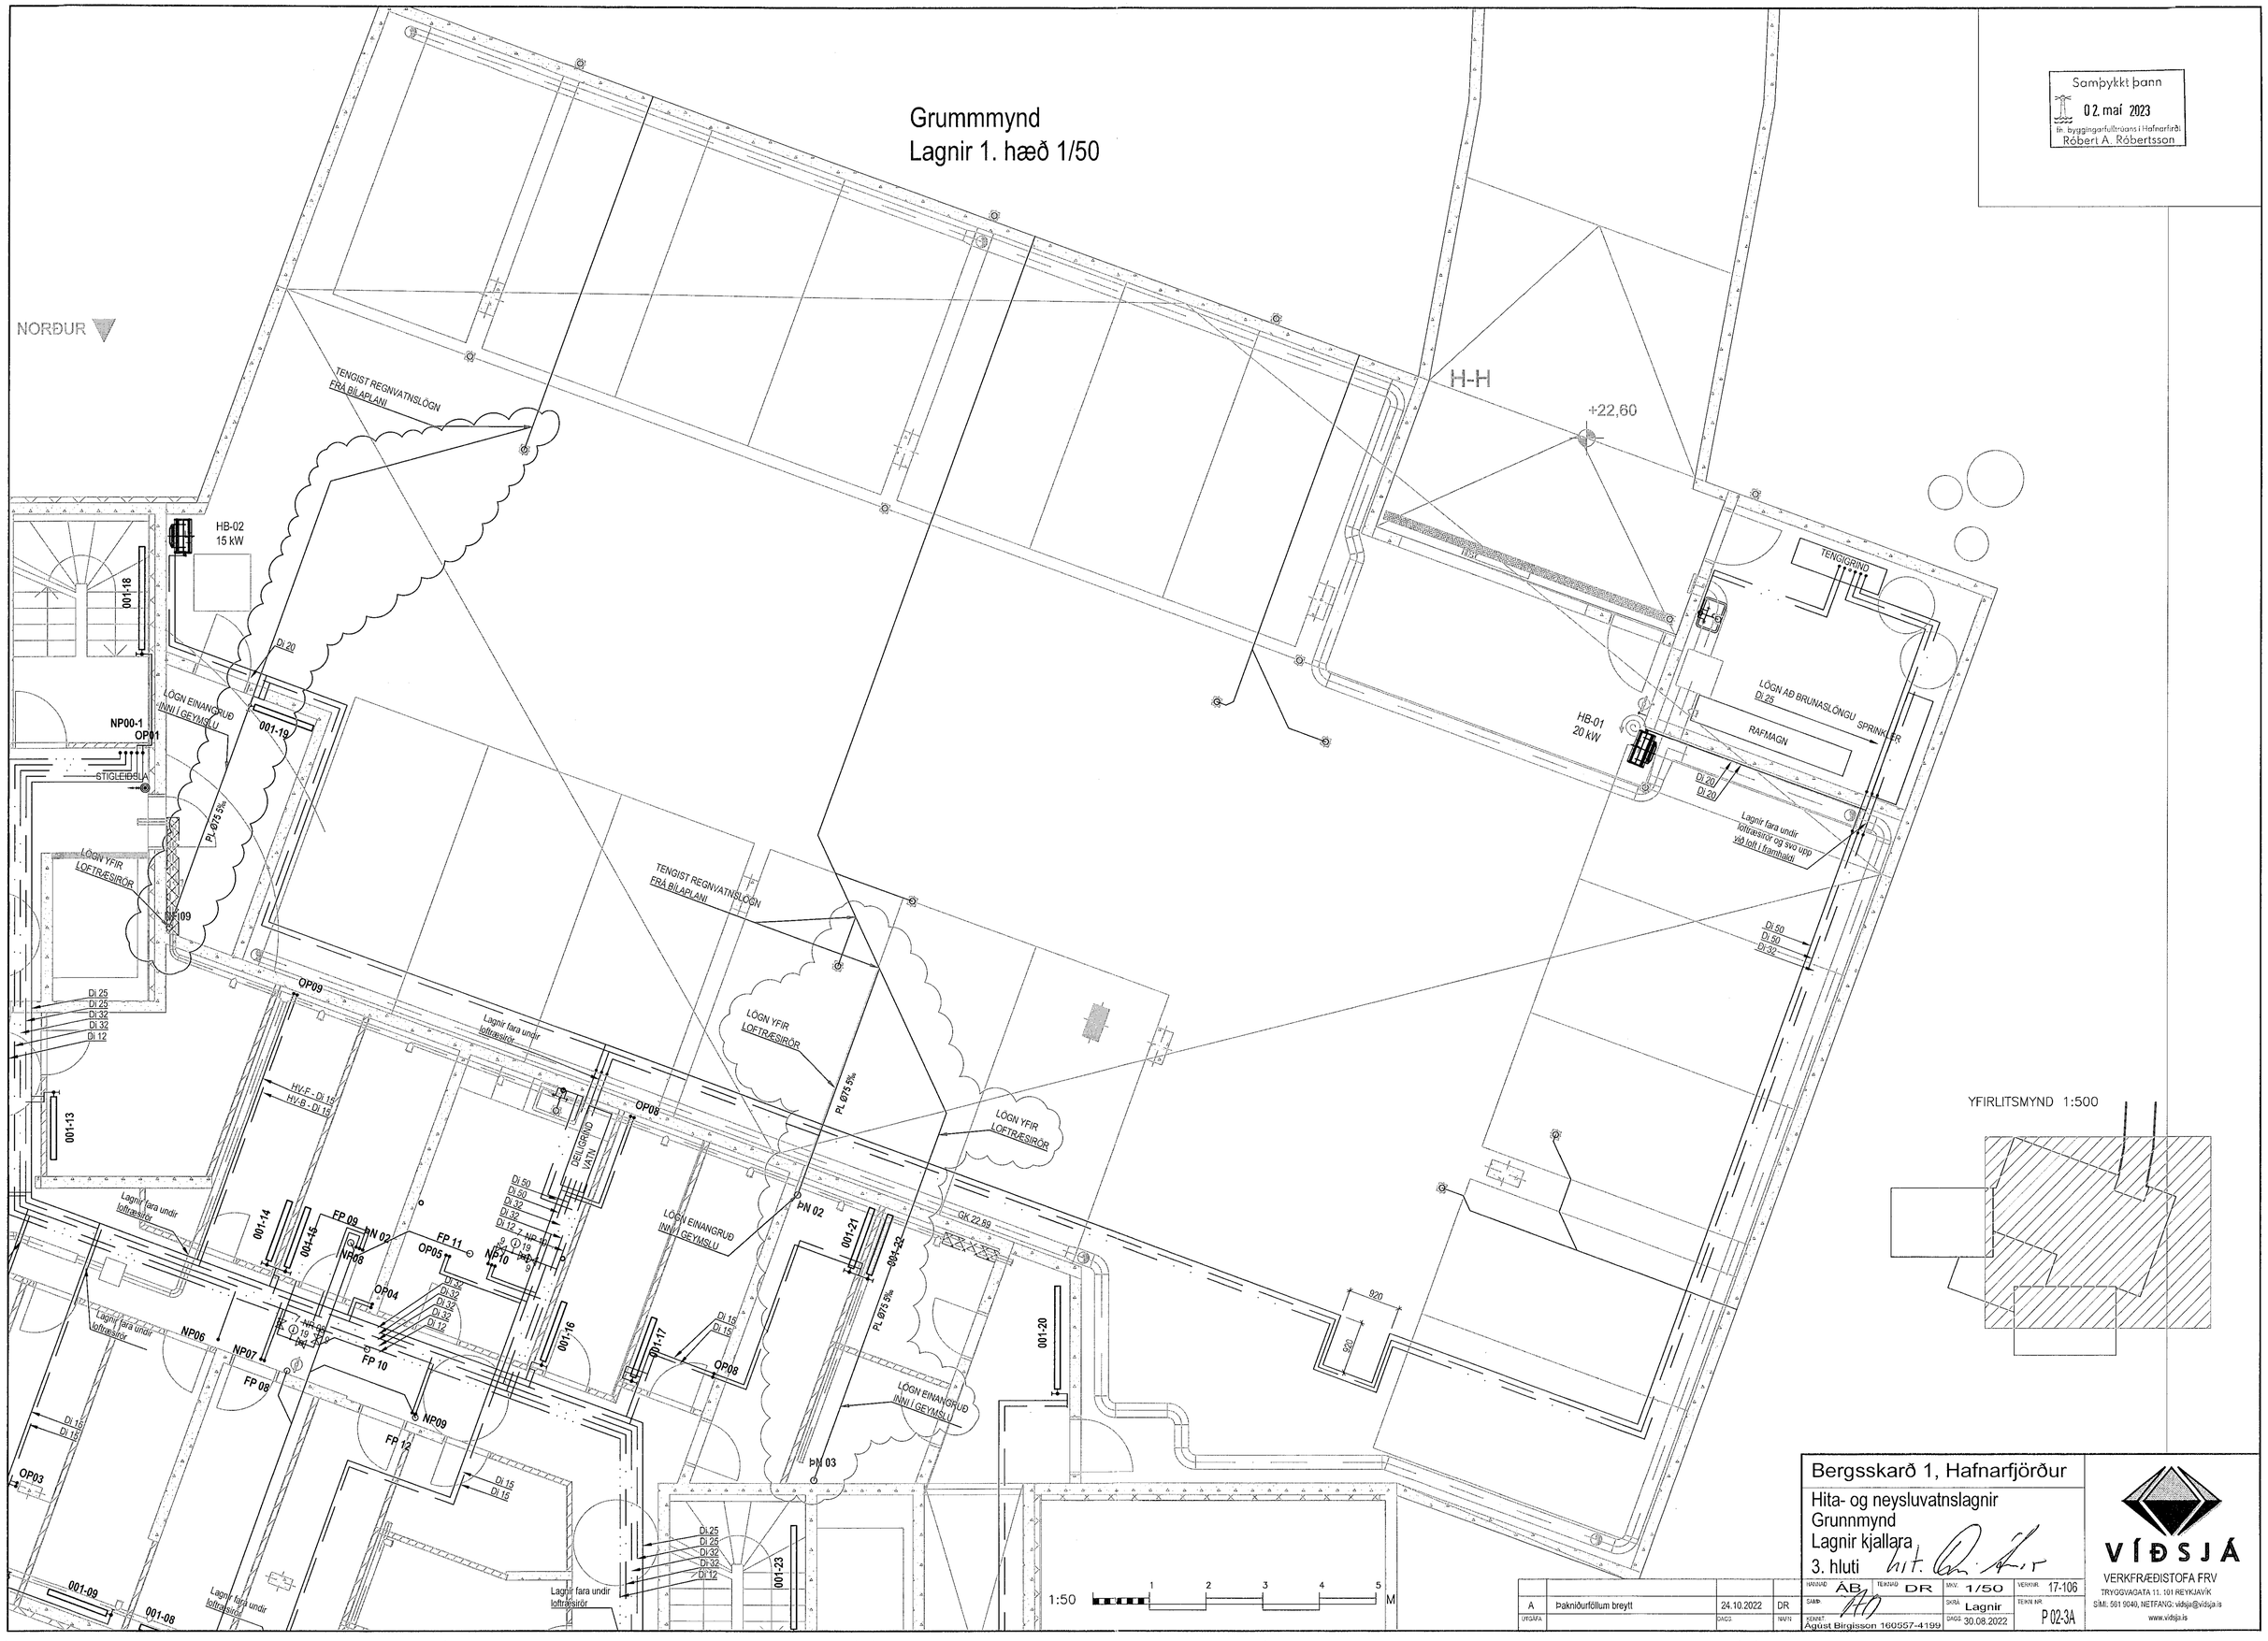

A	Þakniðurföllum breytt	24.10.2022	DR	HANNAÐ ÁB	TEIKNAÐ DR	MKV. 1/50	VERKNR. 17-106
UTGÁFA		DAGS.	NAFN	SAMÞ.		SKRÁ Lagnir	TEIKN. NR. P 02-3A
				KEÑNT. Ágúst Birgisson 160557-4199		DAGS. 30.08.2022	

Bergsskarð 1, Hafnarfjörður

Hita- og neysluvatnslagnir
Grunnmynd
Lagnir kjallara
3. hluti

VÍÐSJÁ
VERKFRÆÐISTOFA FRV
TRYGGVAGATA 11. 101 REYKJAVÍK
SÍMI: 561 9040, NETFANG: vidsja@vidsja.is
www.vidsja.is