

Grunnmynd  
Lagnir 1. hæð 1/50


Samþykkt þann  
02. maí 2023  
Íh. byggingarfulltrúans í Hafnarfirði  
Róbert A. Róbertsson

NORÐUR

reyklosun  
1,0m<sup>2</sup>

reyklosun  
0,5m<sup>2</sup>

YFIRLITSMYND 1:500

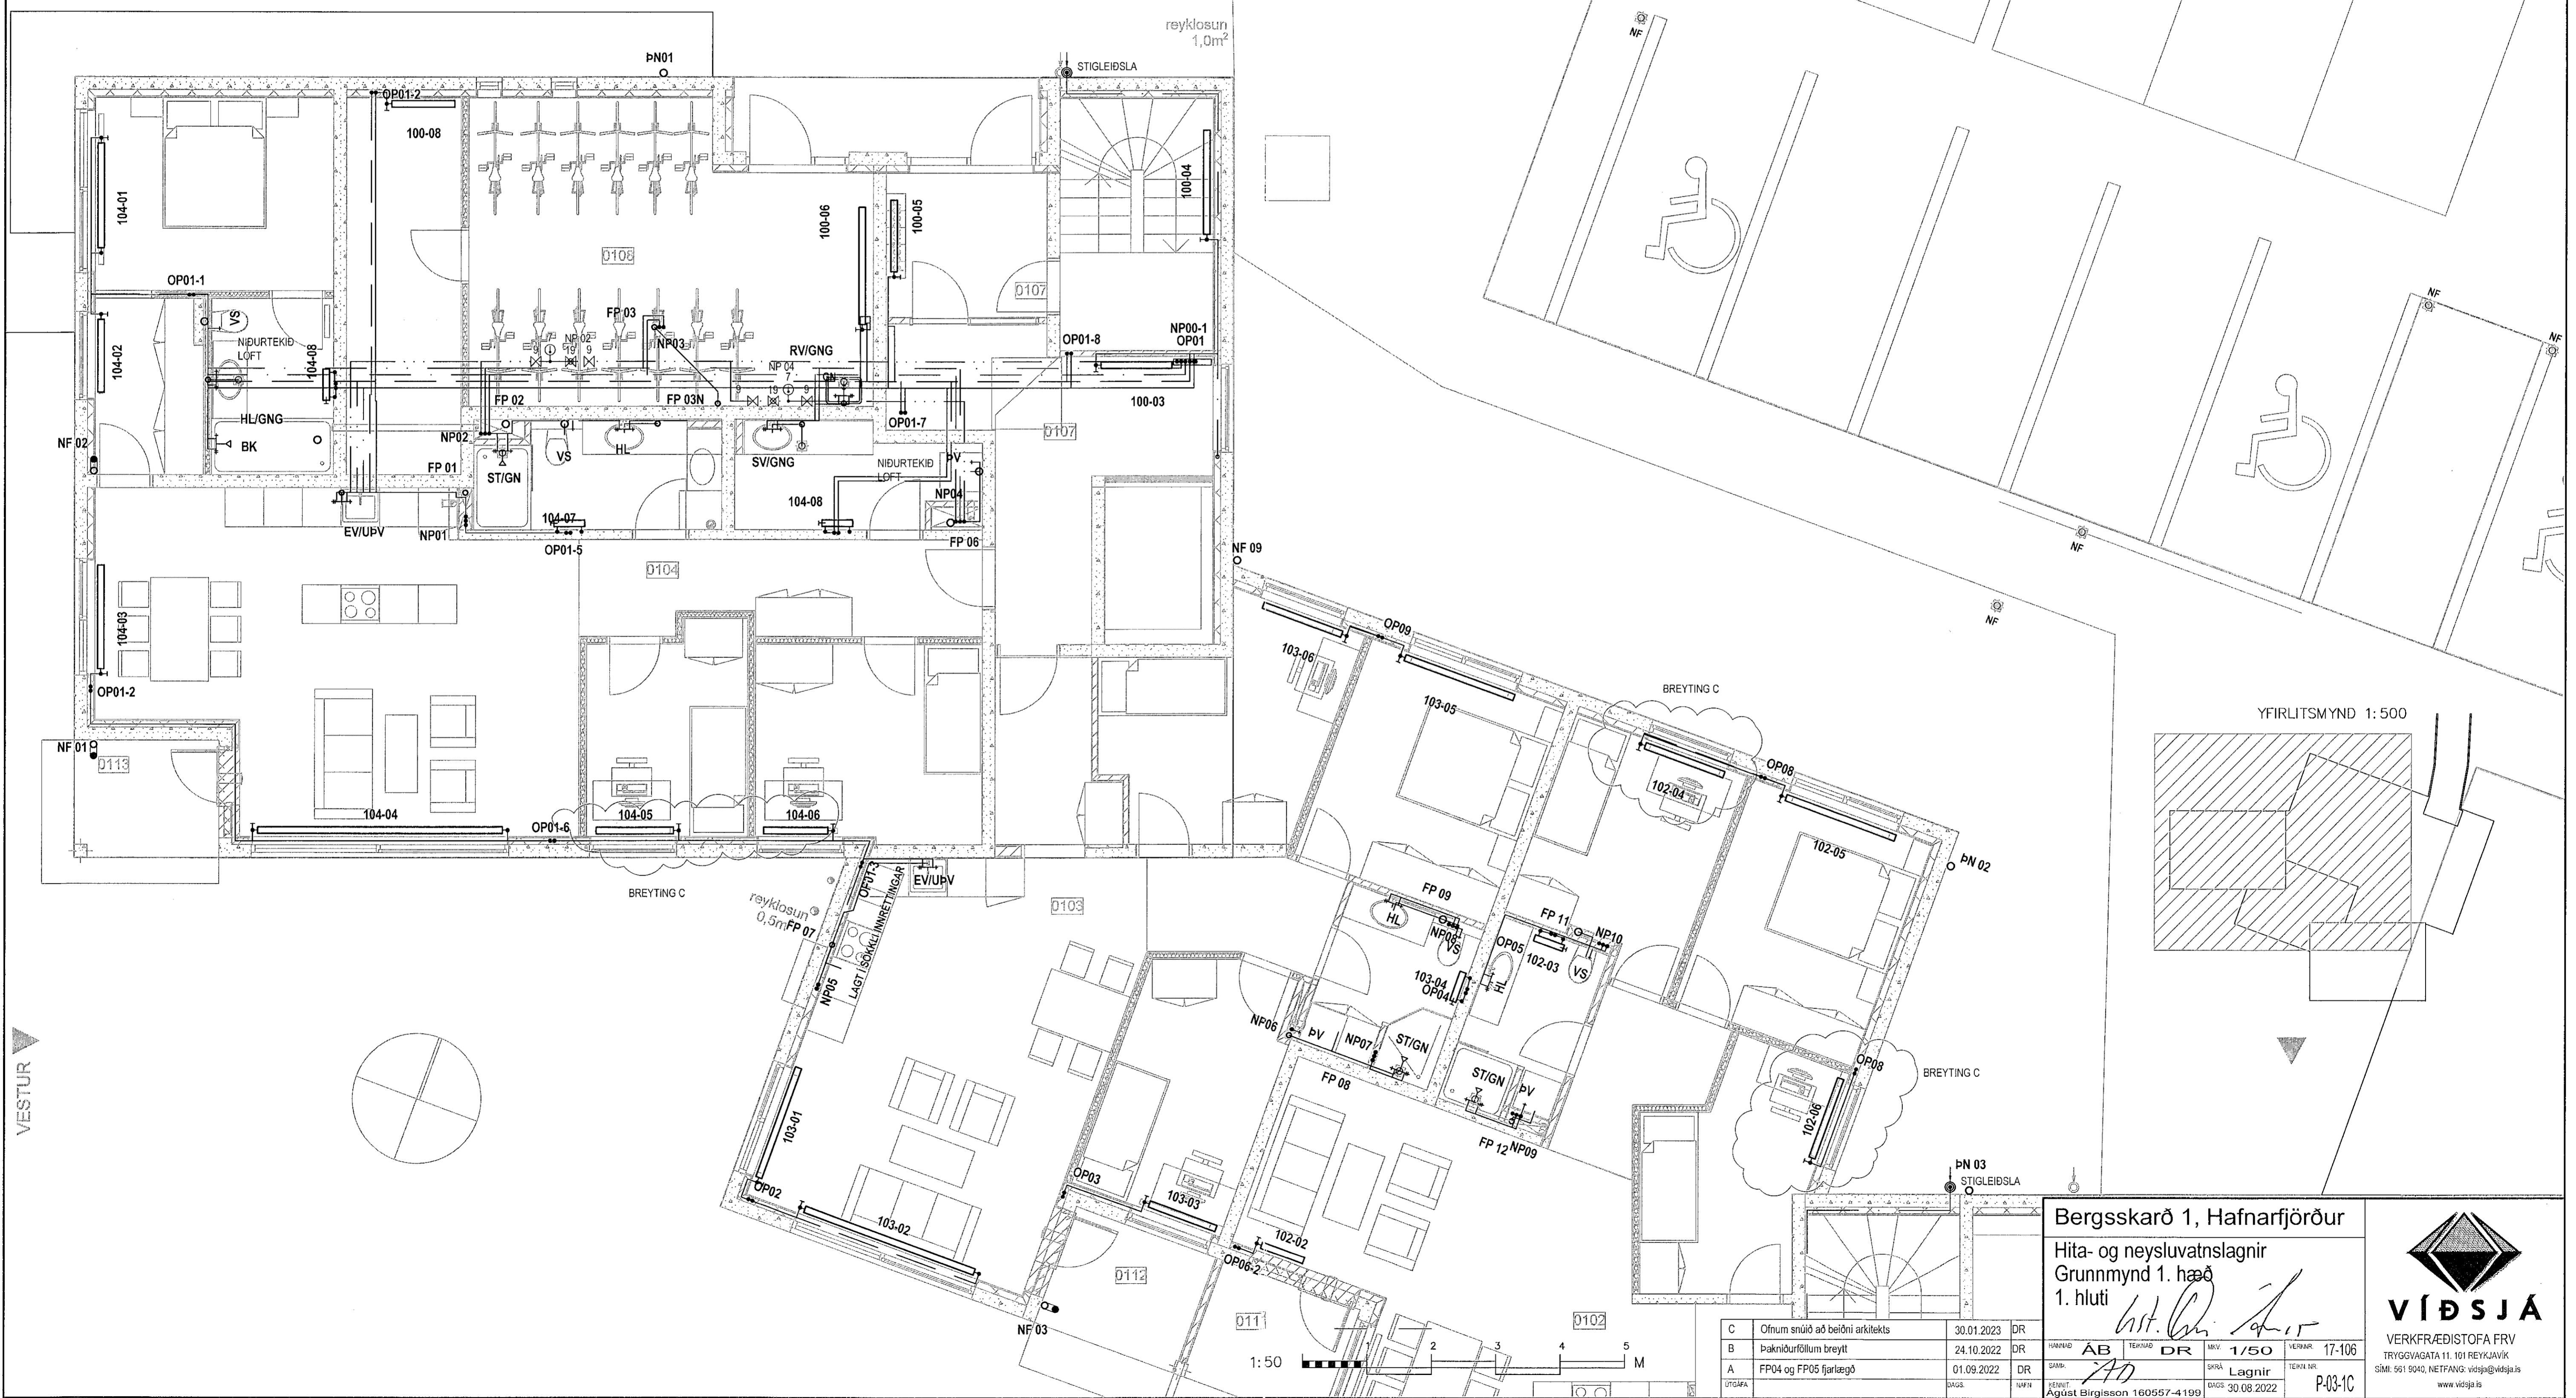

Bergsskarð 1, Hafnarfjörður  
Grunnmynd 1. hæð  
1. hluti



C	Ofnum smíð að beiðni arkitekts	30.01.2023	DR
B	Þakniðurfylltum breytt	24.10.2022	DR
A	FP04 og FP05 fjarlægð	01.09.2022	DR
UTGÁFA			

VERKFRÆÐISTOFA FRV  
TRYGGVAGATA 11, 101 REYKJAVÍK  
SÍMI: 591 9040, NETFANG: vidsja@vidsja.is  
www.vidsja.is