


Grunnmynd  
Lagnir 1. hæð 1/50

Samþykkt þann  
02. maí 2023  
fl. byggingarfulltrúans í Hafnarfirði  
Róbert A. Póbertsson

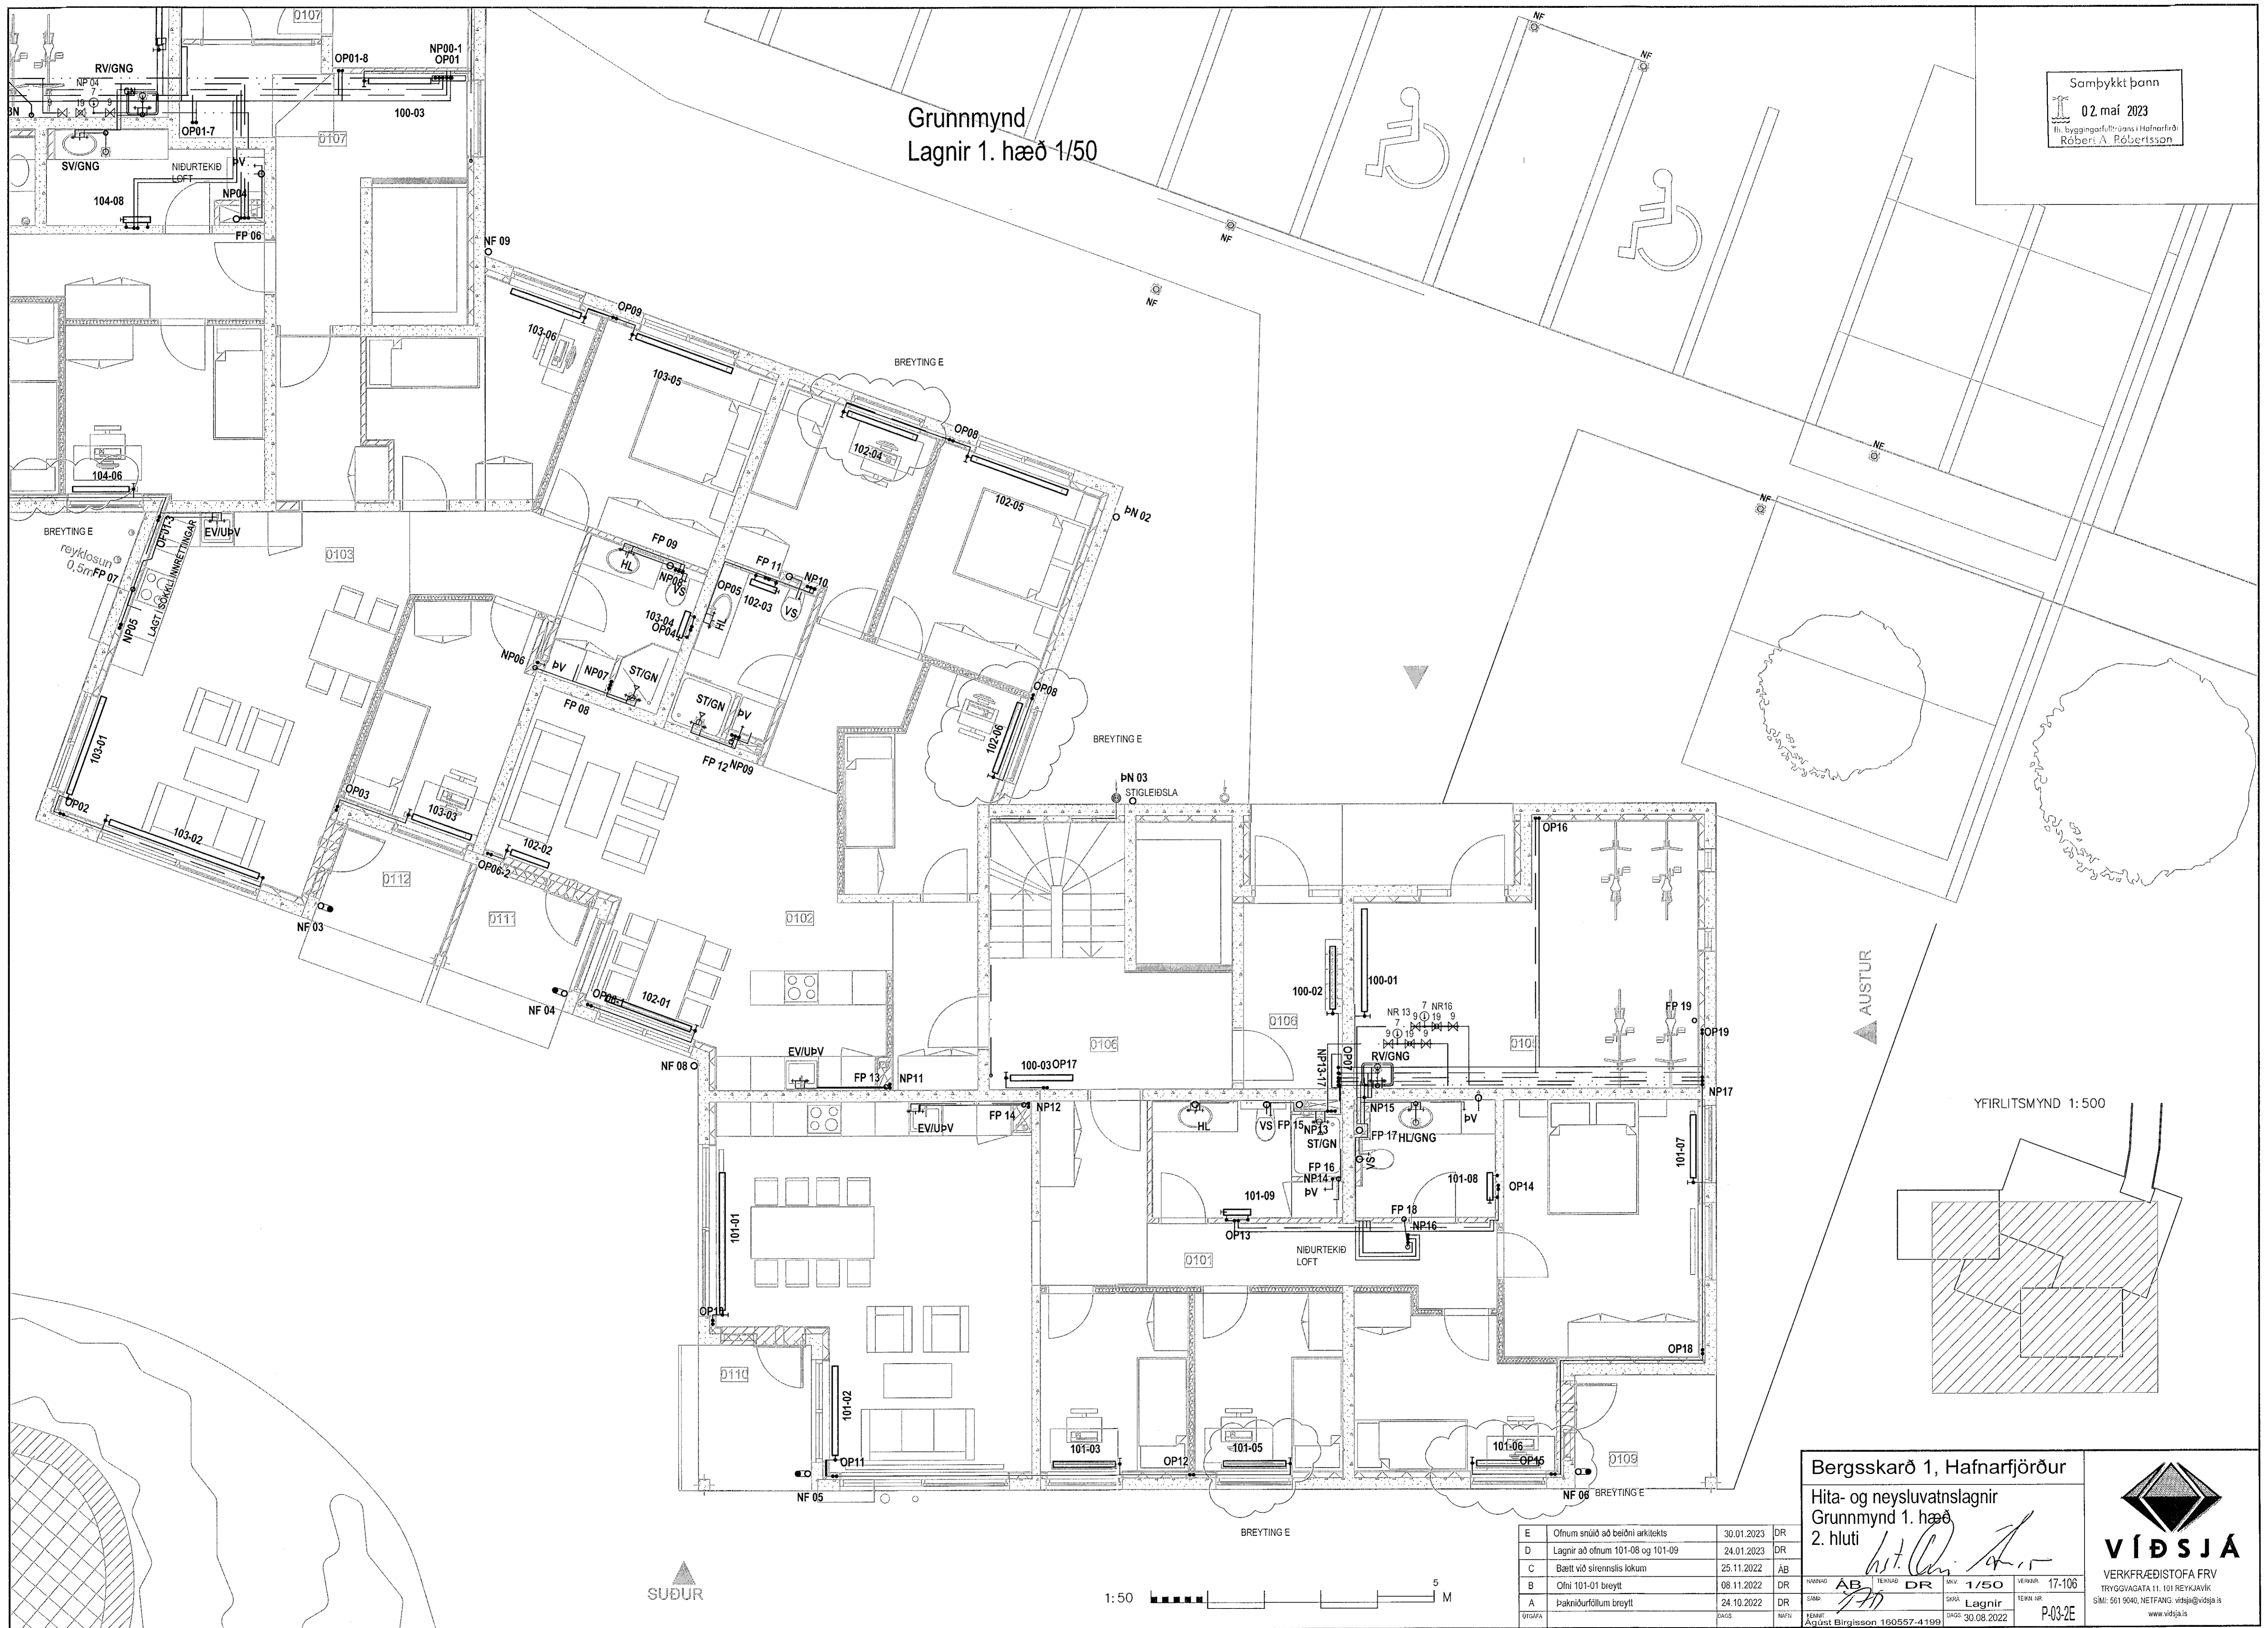

Bergsskarð 1, Hafnarfjörður  
Hita- og neysluvatnslagnir  
Grunnmynd 1. hæð  
2. hluti

E	Ofnum snúið að beiðni arkitekts	30.01.2023	DR
D	Lagnir að ofnum 101-08 og 101-09	24.01.2023	DR
C	Bætt við sírennslis lokum	25.11.2022	AB
B	Ofni 101-01 breytt	08.11.2022	DR
A	Þakniðurföllum breytt	24.10.2022	DR
UTGÁFA	DAGS	NAFN	HEMAT

HANDT. AB DR 1/50  
SKALA Lagnir  
VERUR 17-106  
TERMI 1P  
P-03-2E

