

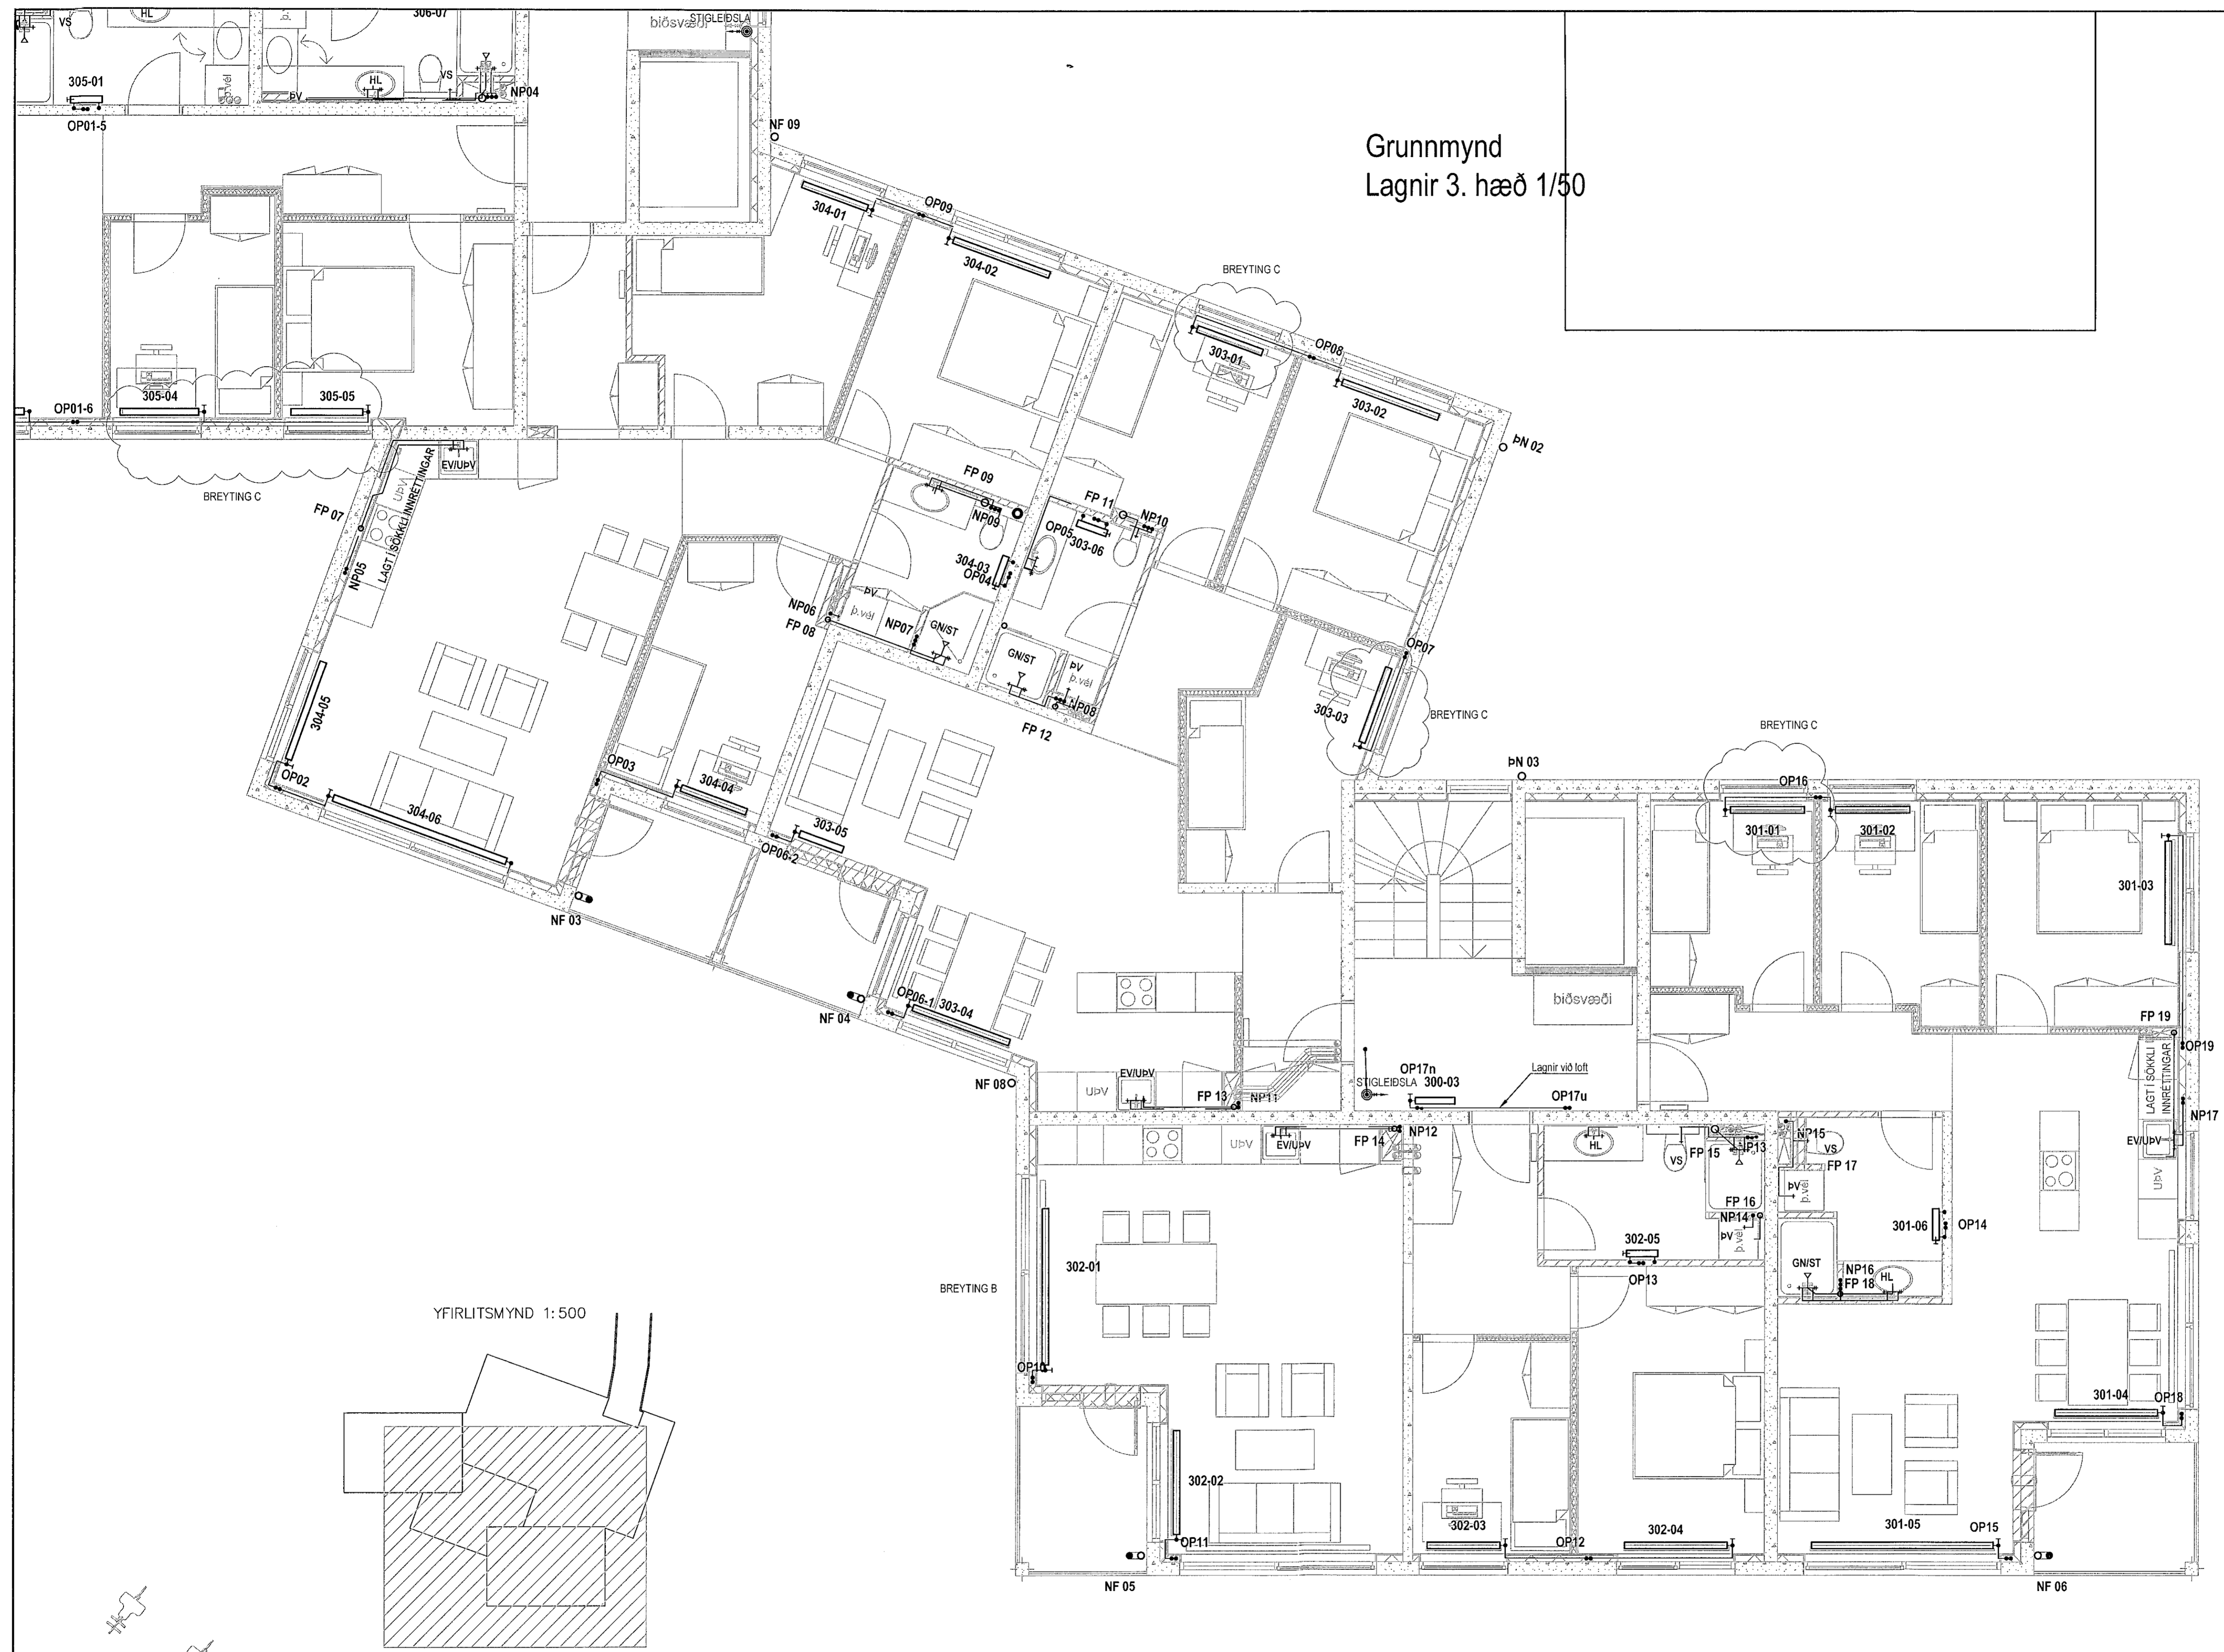


Samþykkt þann
02. maí 2023
fr byggingarfulltrúans í Hafnarfirði
Róbert A. Róbertsson

Grunnmynd
Lagnir 3. hæð 1/50

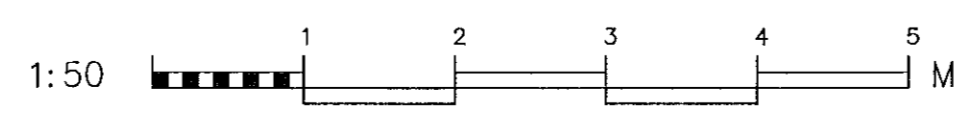

YFIRLITSMYND 1:500

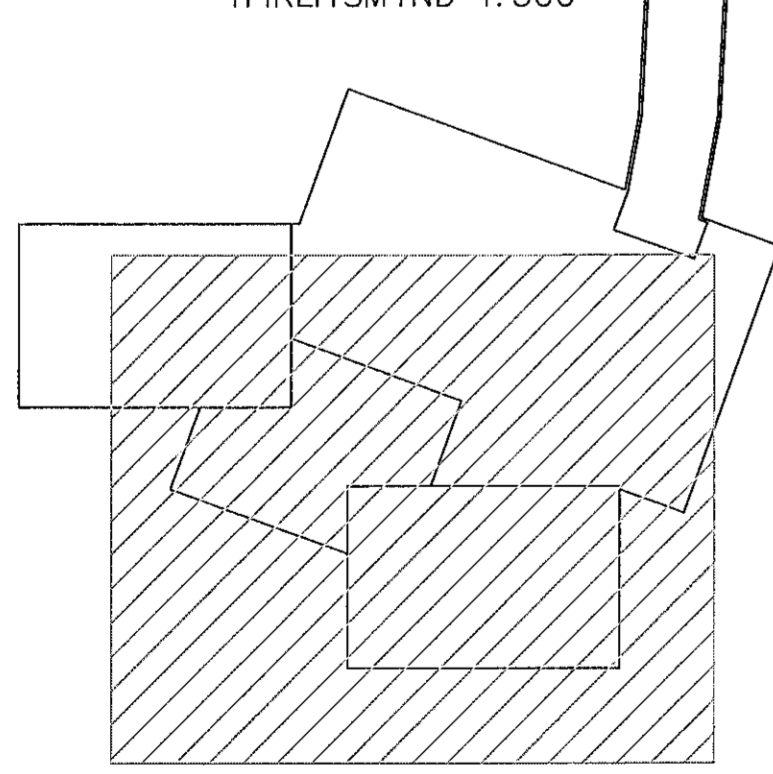

C	Ofnum snúid að beiðni arkitekts	30.01.2023	DR
B	Ofni 302-01 breytt	08.11.2022	DR
A	Þakniðurföllum breytt	24.10.2022	DR
VIÐTAK	DR	DR	DR
VIÐTAK	DR	DR	DR

Bergsskarð 1, Hafnarfjörður
Hita- og neysluvatnslagnir
Grunnmynd
Lagnir 3. hæð
2. hluti

VÍÐSJA
VERKFRÆÐISTOFA FRV
TRYGGVAGATA 11, 101 REYKJAVÍK
SÍMI: 561 9040, NETFANG: vísja@vísja.is
www.vísja.is

▲ AUSTUR