



Rúmmynd hitalagna
Lagnir á 1. hæð 1/50

Sambýkkt þann
02. maí 2023
fr. byggingarfulltrúans í Hafnarfirði
Róbert A. Róbertsson

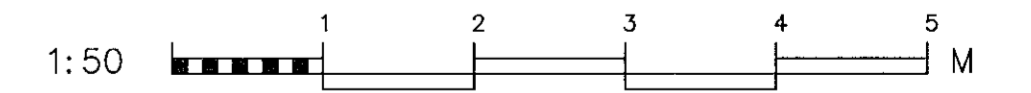

Bergsskarð 1, Hafnarfjörður
Hítalagnir
Rúmmynd
Lagnir 1. hæð

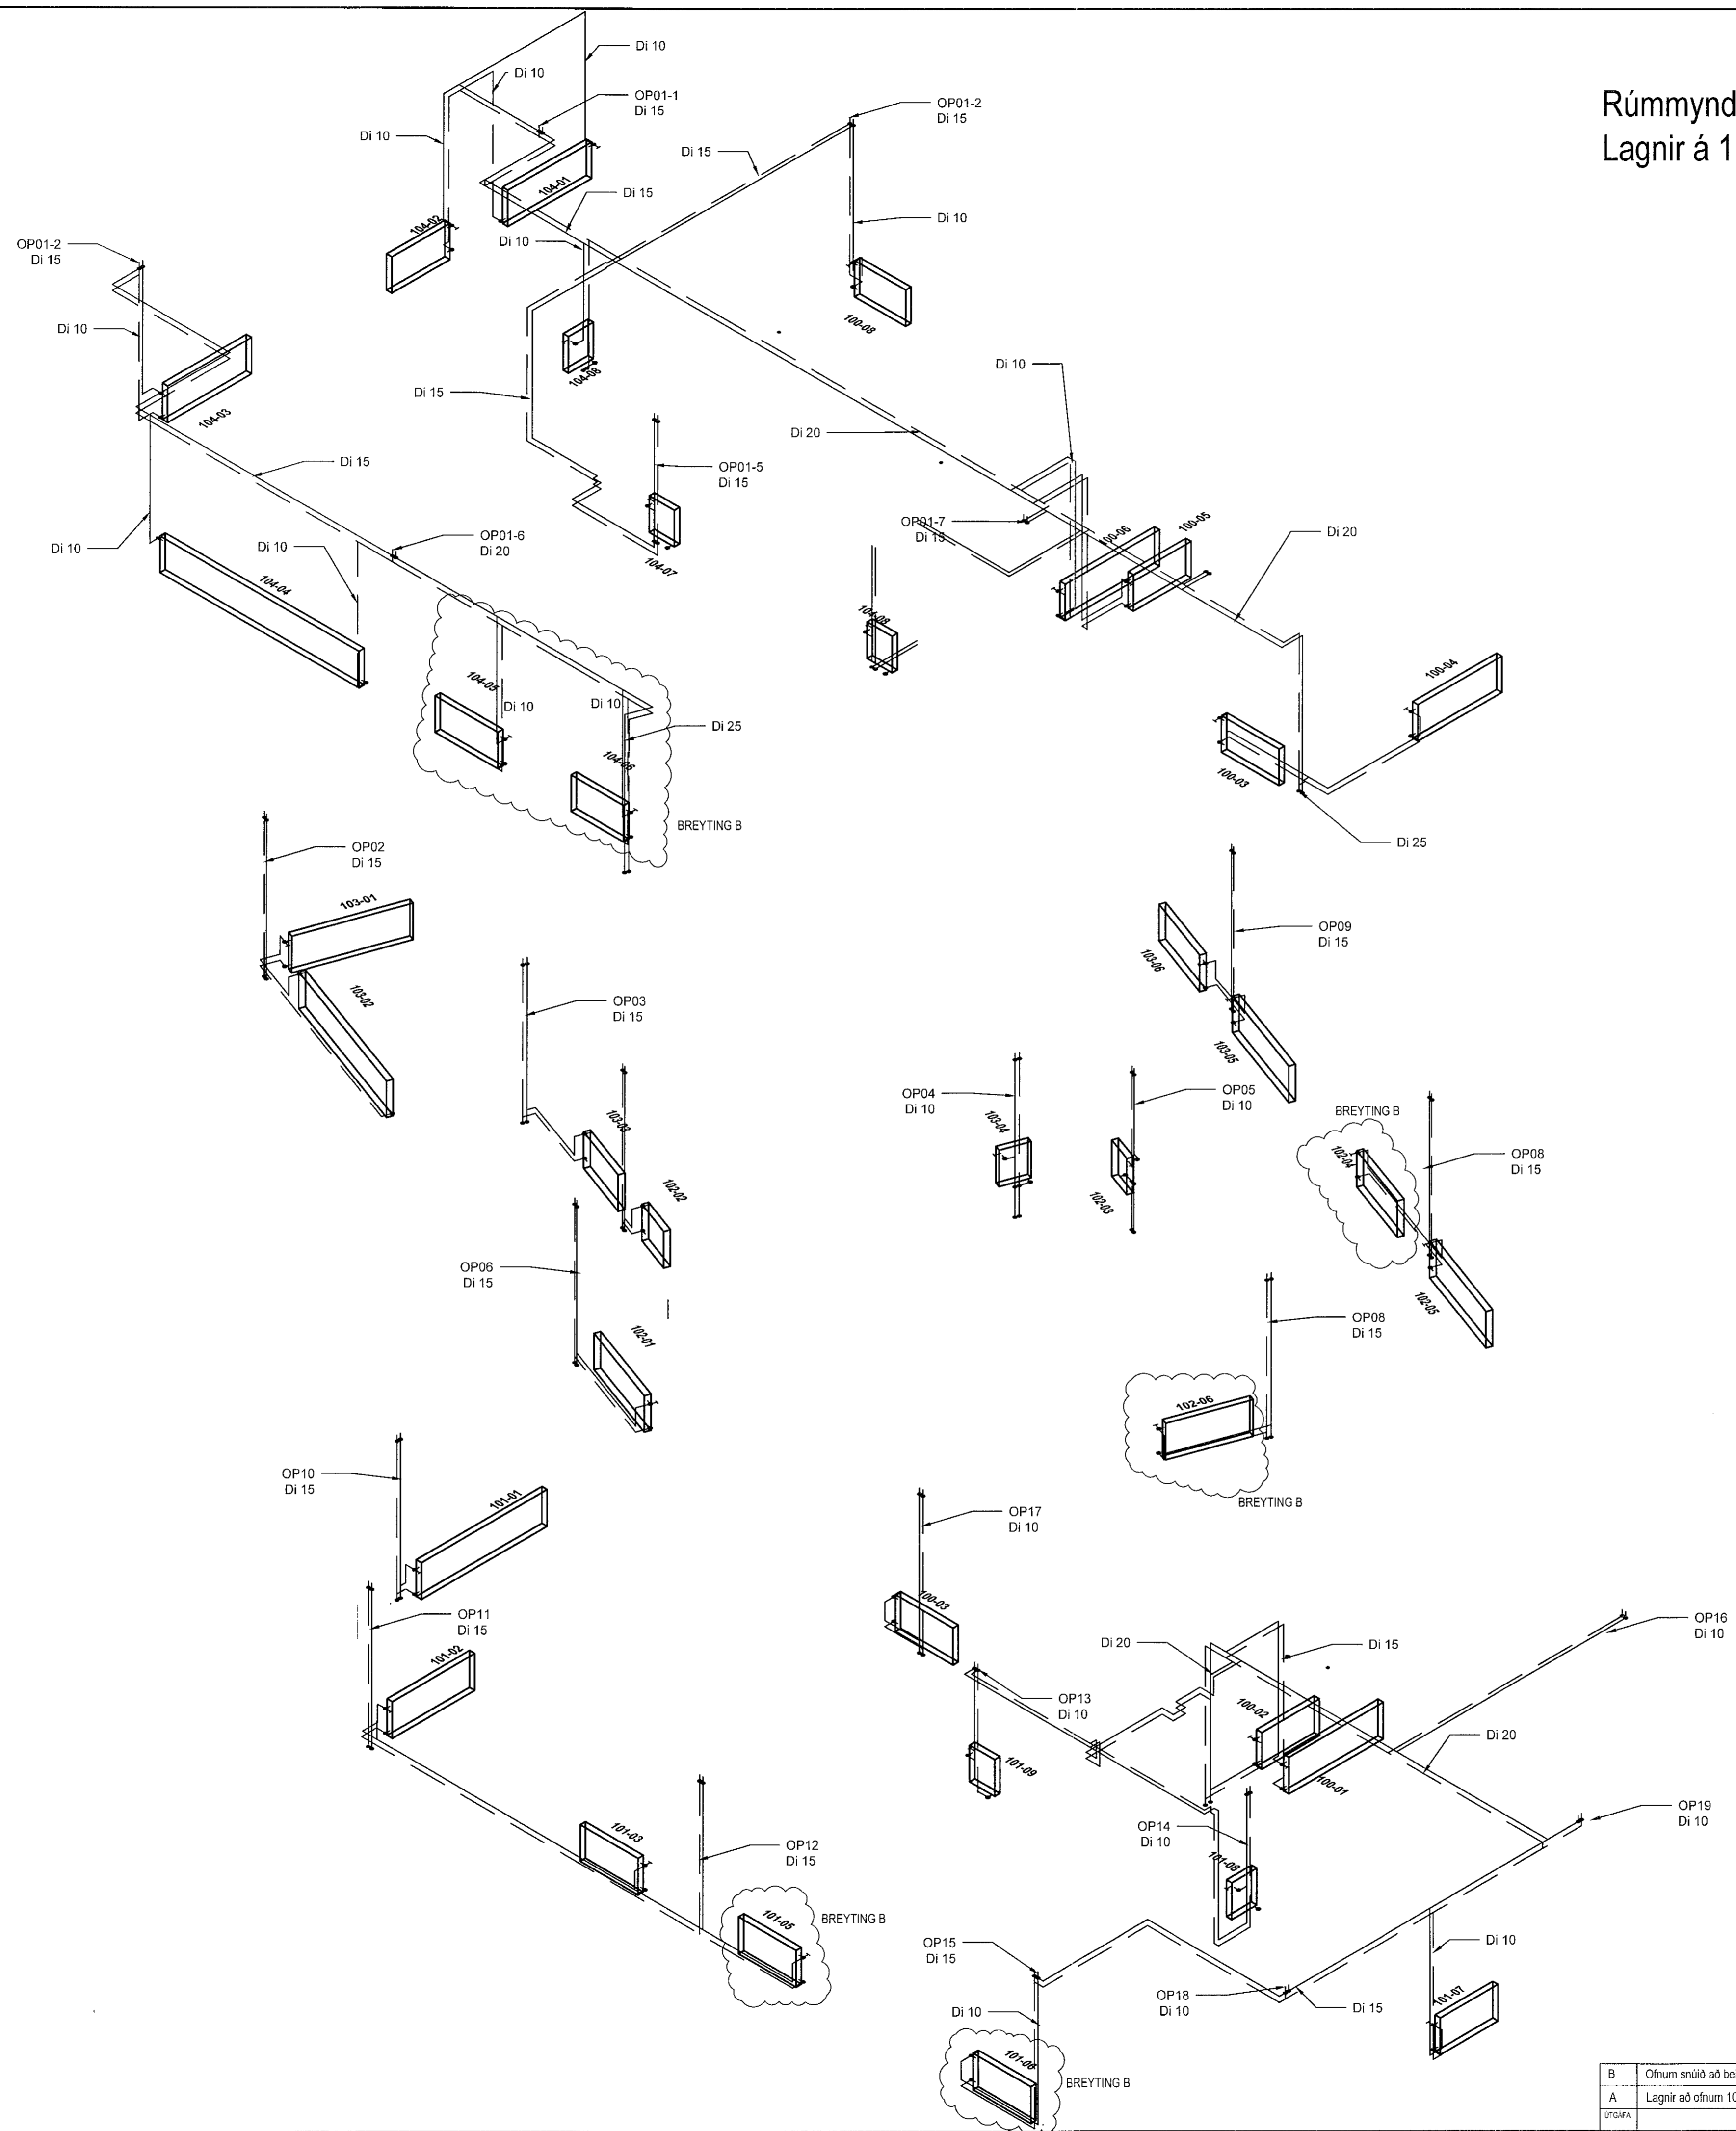

B	Ofnum snúlið að teikni arkitekts	30.01.2023	DR	ÁBYGGINGARFRUM	DR	1/50	17-106
A	Lagnir að ofnum 101-08 og 101-09	24.01.2023	DR	DR	DR	Lagnir	17-106
UTGAFA		DAGS	NAFN	REYNT	ÁBYGGINGARFRUM	DAGS	TEYNT. NÚM.
				Ágúst Birgisson 160557-4109		30.08.2022	P 09-2B

VERKFRÆÐISTOFA FRV
TRYGGLAGATA 11, 101 REYKJAVÍK
SÍM: 591 9040, NETFANG: vidsja@vidsja.is
www.vidsja.is