



Samþykkt þann  
04. maí 2023  
Róbert A. Póbertsson

Grunnmynd  
Lagnir 4. hæð  
Þak yfir 3. hæð 1/50

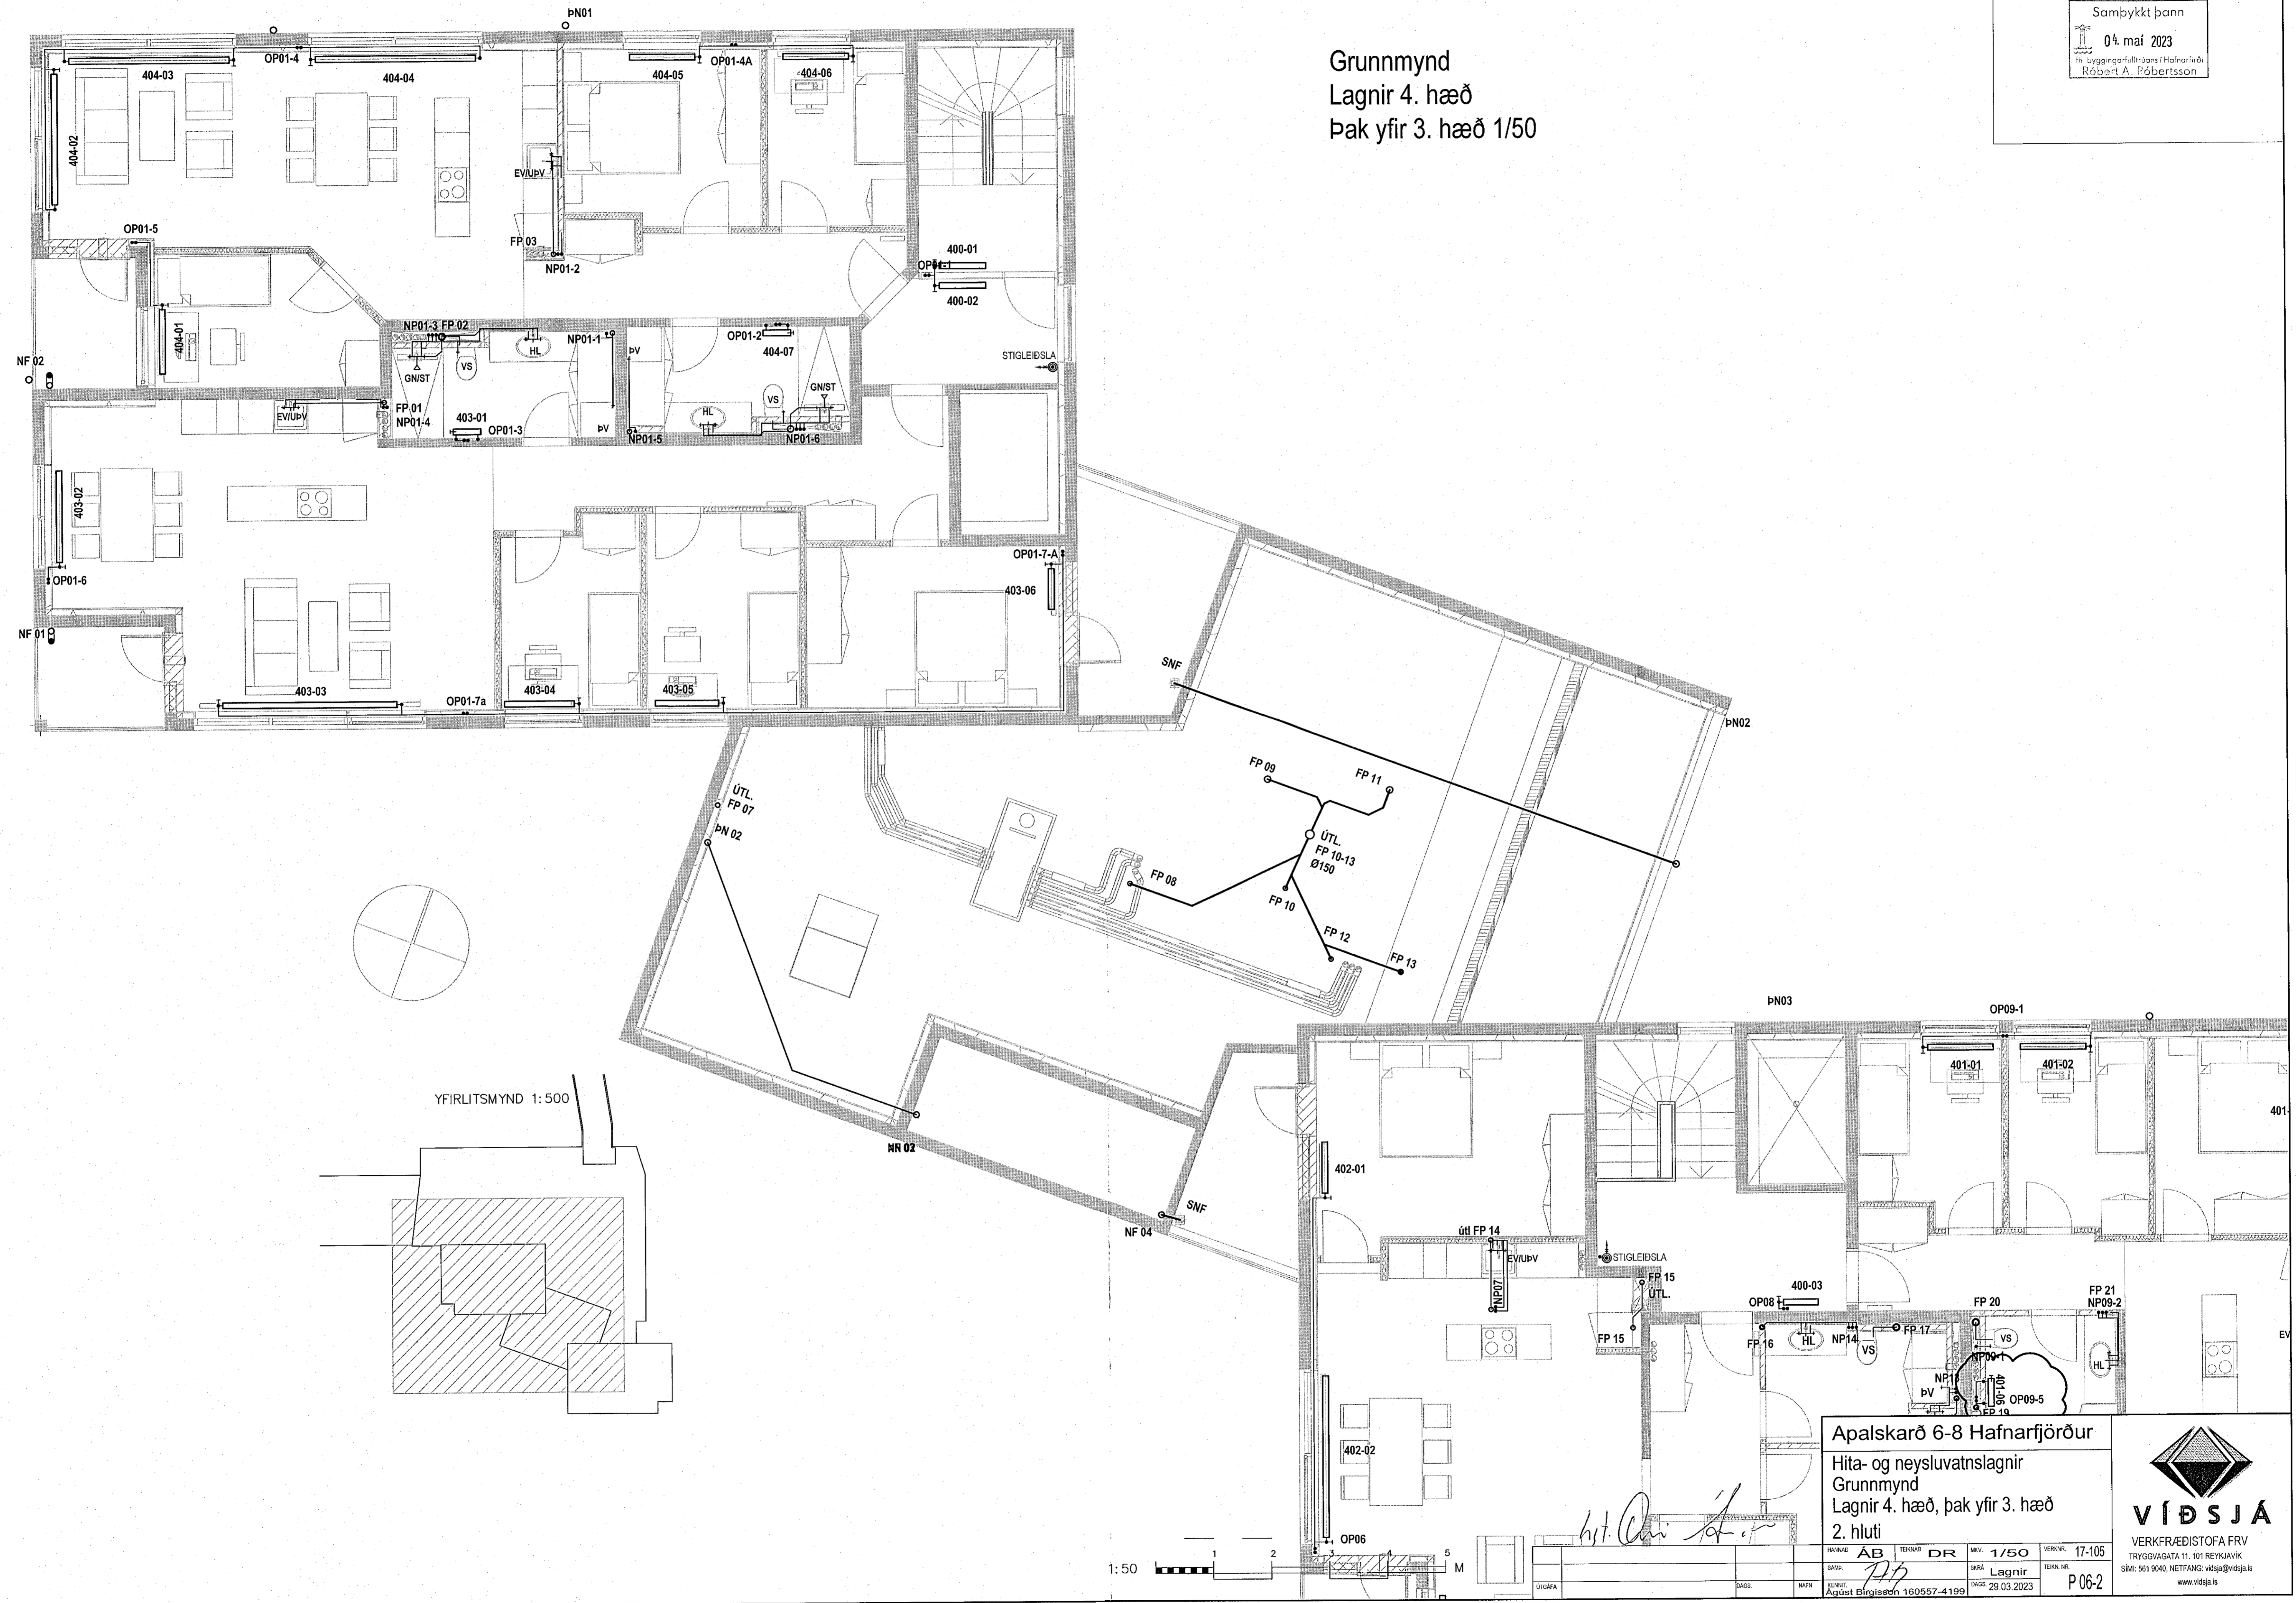


YFIRLITSMYND 1:500

Apalskarð 6-8 Hafnarfjörður  
Hita- og neysluvatnslagnir  
Grunnmynd  
Lagnir 4. hæð, þak yfir 3. hæð  
2. hluti

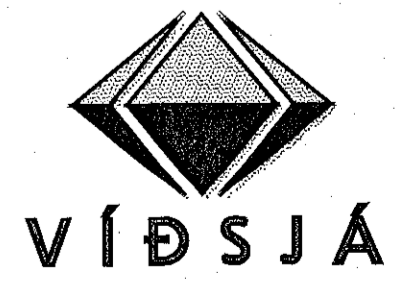

VERKFRÆÐISTOFA FRV  
TRYGGVAGATA 11, 101 REYKJAVÍK  
SÍMI: 561 9040, NETFANG: vidsja@vidsja.is  
www.vidsja.is

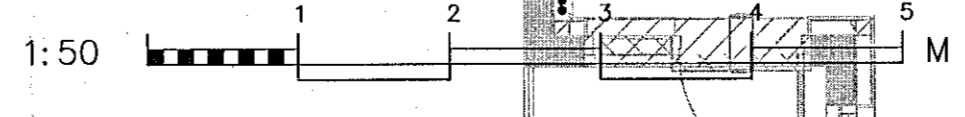

WANAÐ	AB	TEKNAÐ	DR	M.V.	1/50	VERKNAÐ	17-105
DAGS.		SKAÐA	Lagnir	TEKNAÐ			
WIGERA		DAGS.		WIGERA			
