
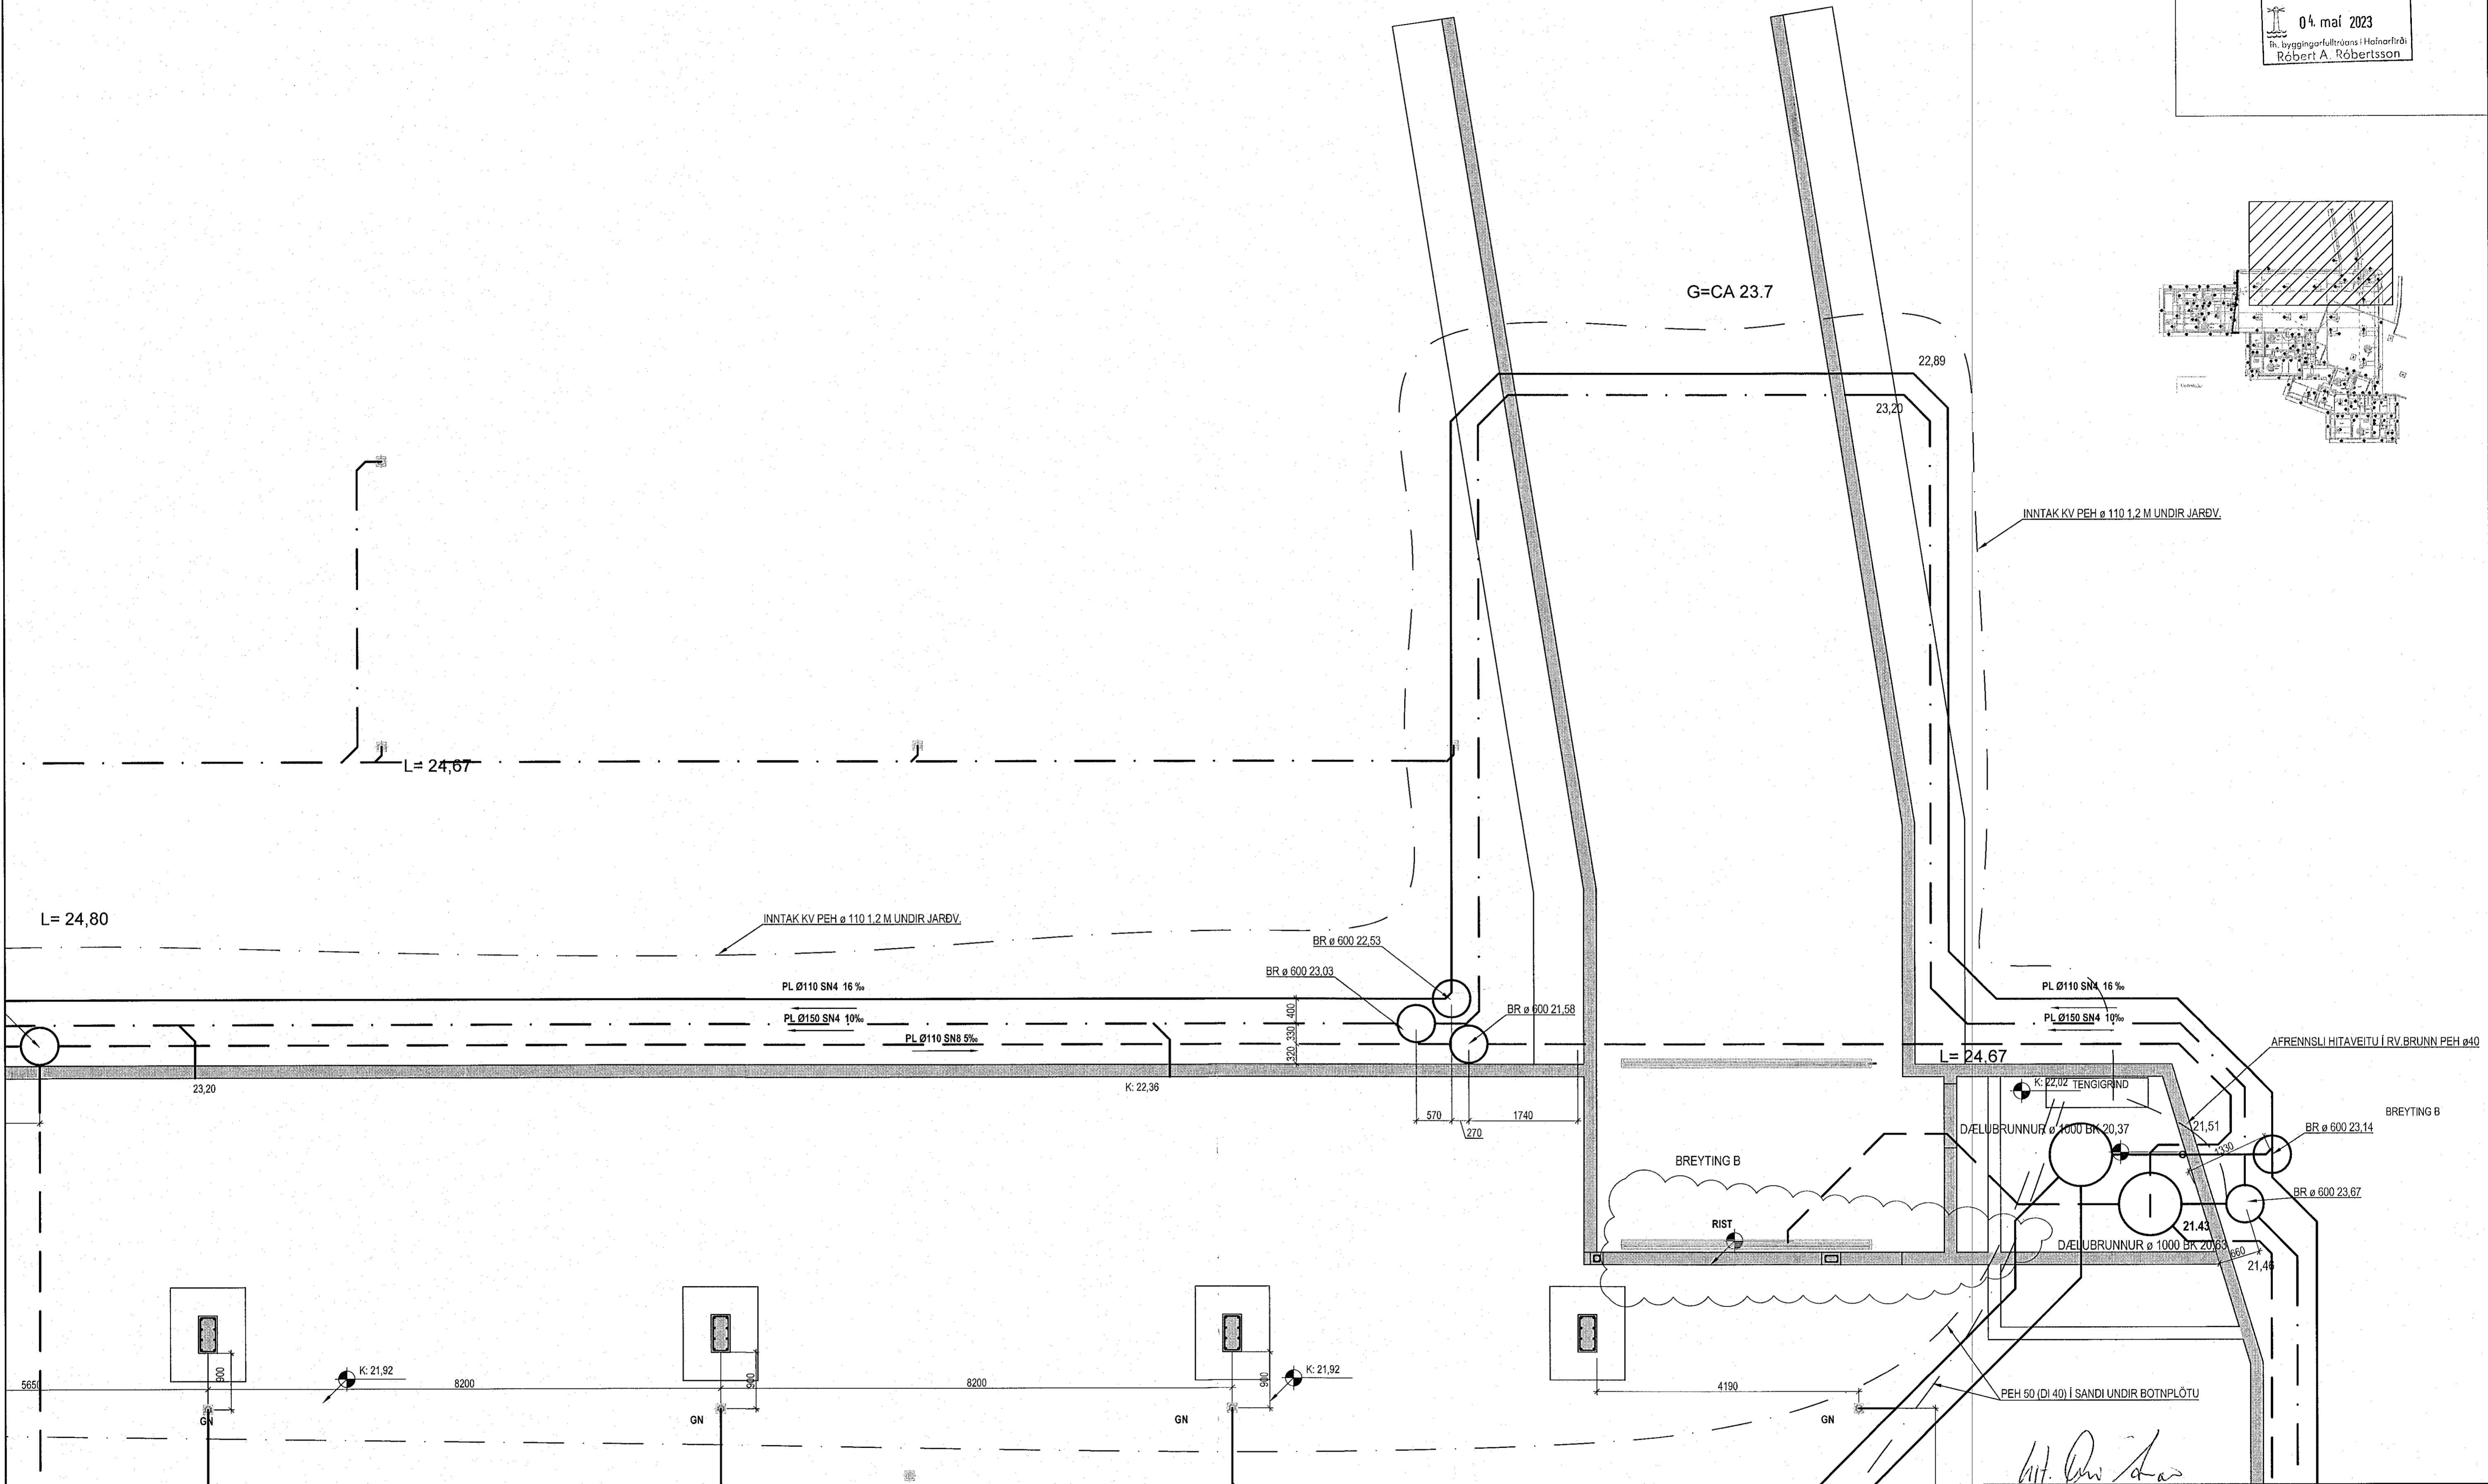


G=24.45 CA

G=24.45


G=24.62

Samþykkt þann
04. maí 2023
fr. byggingarfulltrúans í Hafnarfirði
Róbert A. Róbertsson

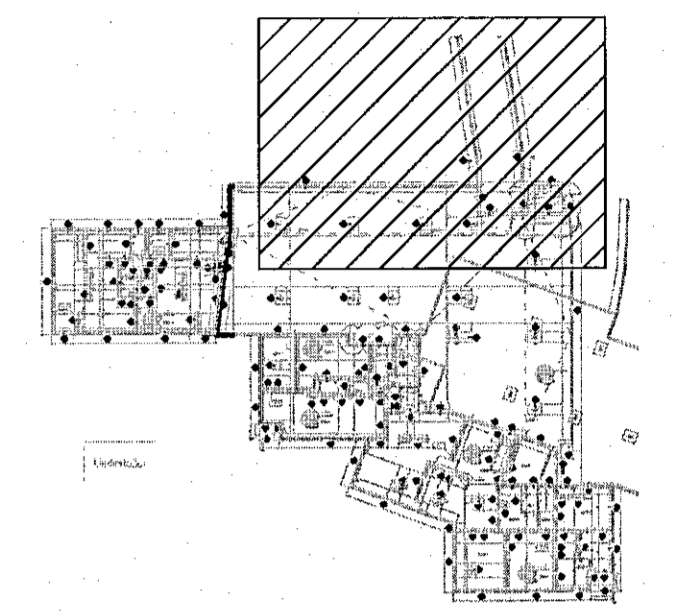

H. Ólafur

Apalskarð 6-8 Hafnarfjörður
Hita og Þrífalagnir
Grunnmynd
Lagnir í jörð

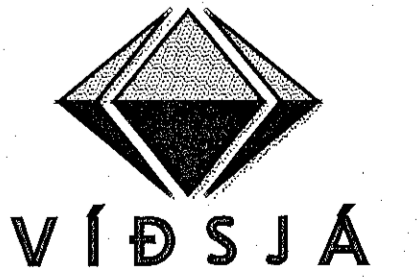

VERKFRÆÐISTOFA FRV
TRYGGVAGATA 11, 101 REYKJAVÍK
SÍMI: 561 5040, NETFANG: vidsja@vidsja.is
www.vidsja.is

| | | | |
|--------|---|------------|------|
| C | Rist færð | 11.04.2023 | DR |
| B | Grunniðgnum breytt, staðsetning bakniðurfalla lagfærð | 24.01.2023 | DR |
| A | LAGNIR LAGFÆRDAR VEGNA FÆRSLU VEGGJA | 05.12.2022 | ÓAO |
| ÓTGAFA | | DAÐS. | NAFN |

| | | | | | | | |
|-------|----|--------|-----|-------|--------|---------|--------|
| SKAÐA | AB | TERNAÐ | ÓAO | SKALA | 1/50 | VERKNAÐ | 17-105 |

