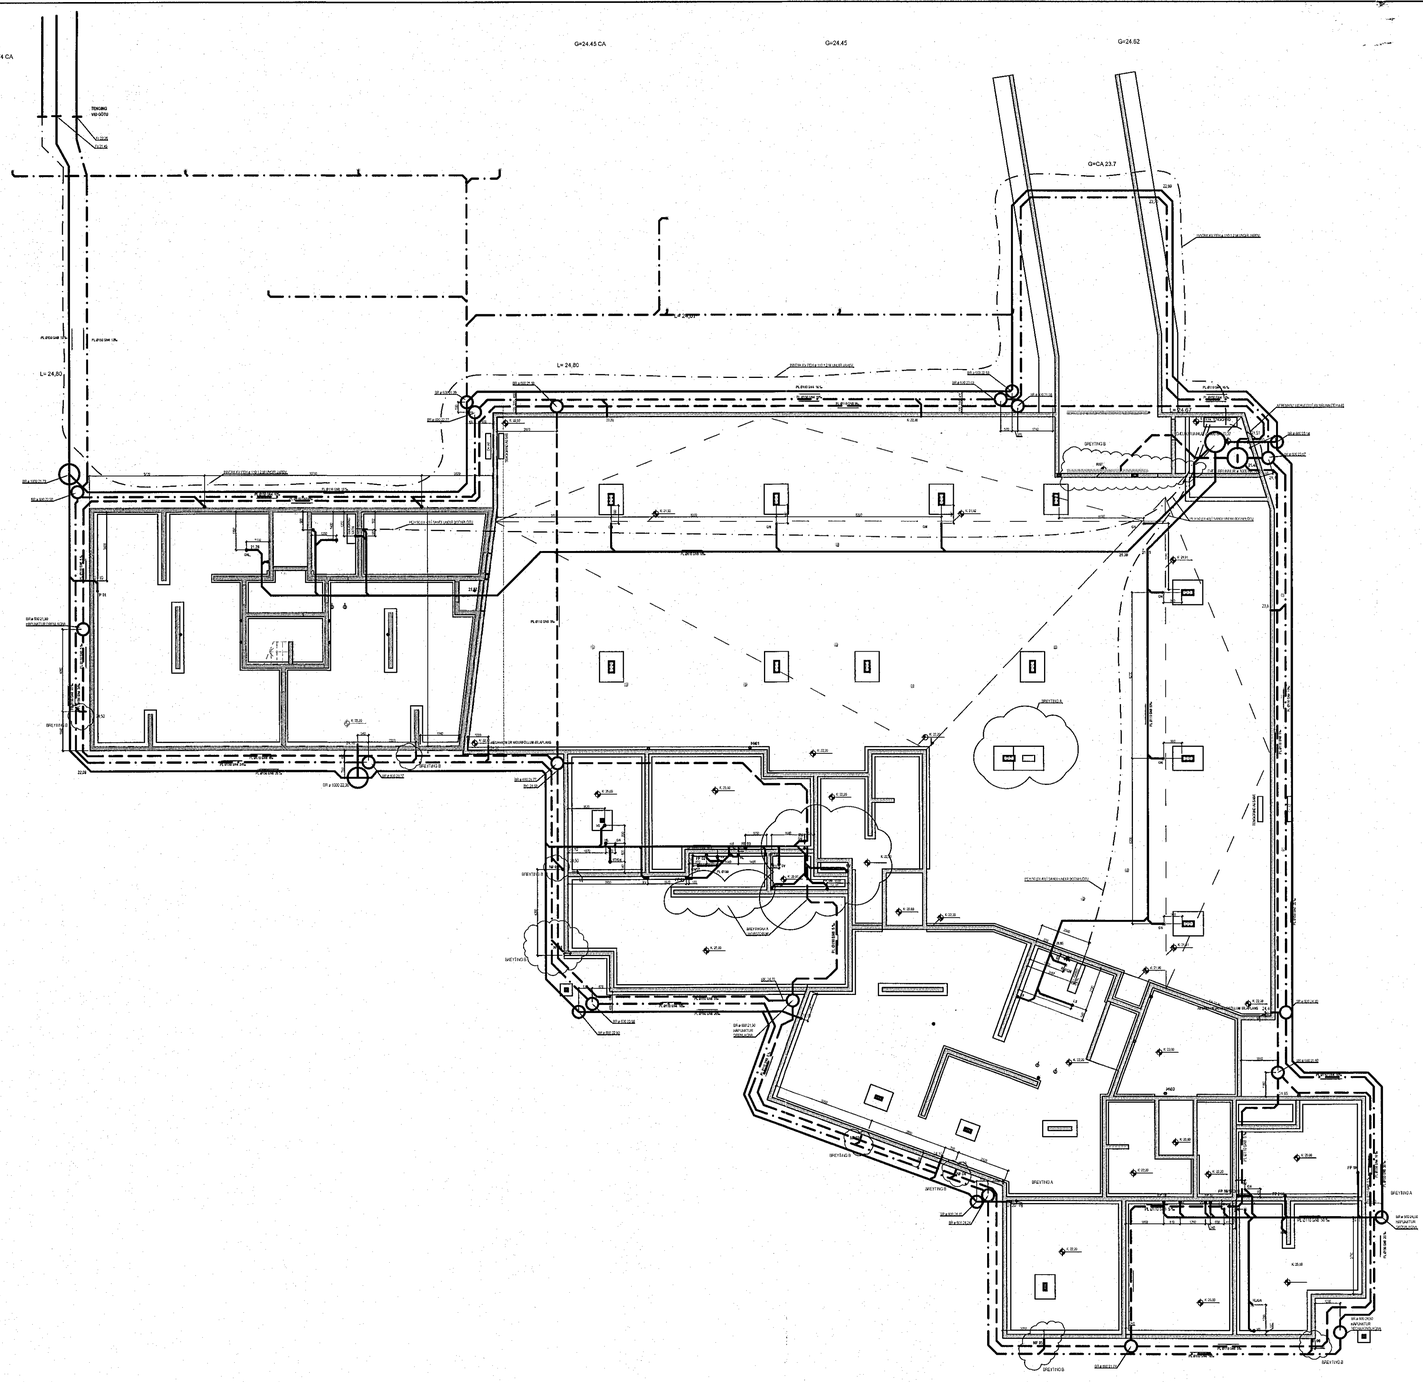

Samþykkt þann
04. maí 2023
fh. byggingarfulltrúans í Hafnarfirði
Róbert A. Róbertsson

1:50 1 2 3 4 5 M

B	ÞNF færð, rist við hurð bílgeymslu færð	11.04.2023	DR
A	Grunnlögnum breytt, staðsetning pakniðurfalla	24.01.2023	DR
	lagfærð		
ÚTGÁFA		DAGS.	NAFN

Apalskarð 6-8 Hafnarfjörður

Hita og Þrifalagnir
Yfirlitsmynd
Lagnir í jörð

HANNAÐ ÁB	TEIKNAÐ ÓAÓ	MKV. 1:150	VERKNR. 17-105
SAMÞ.	SKRÁ Lagnir	TEIKN. NR. P 01 B	
KENNIT. Ágúst Birgisson 160557-4199	DAGS. 04.11.2022		

VÍÐSJÁ
VERKFRÆÐISTOFA FRV
TRYGGVAGATA 11, 101 REYKJAVÍK
SÍMI: 561 9040, NETFANG: vidsja@vidsja.is
www.vidsja.is